


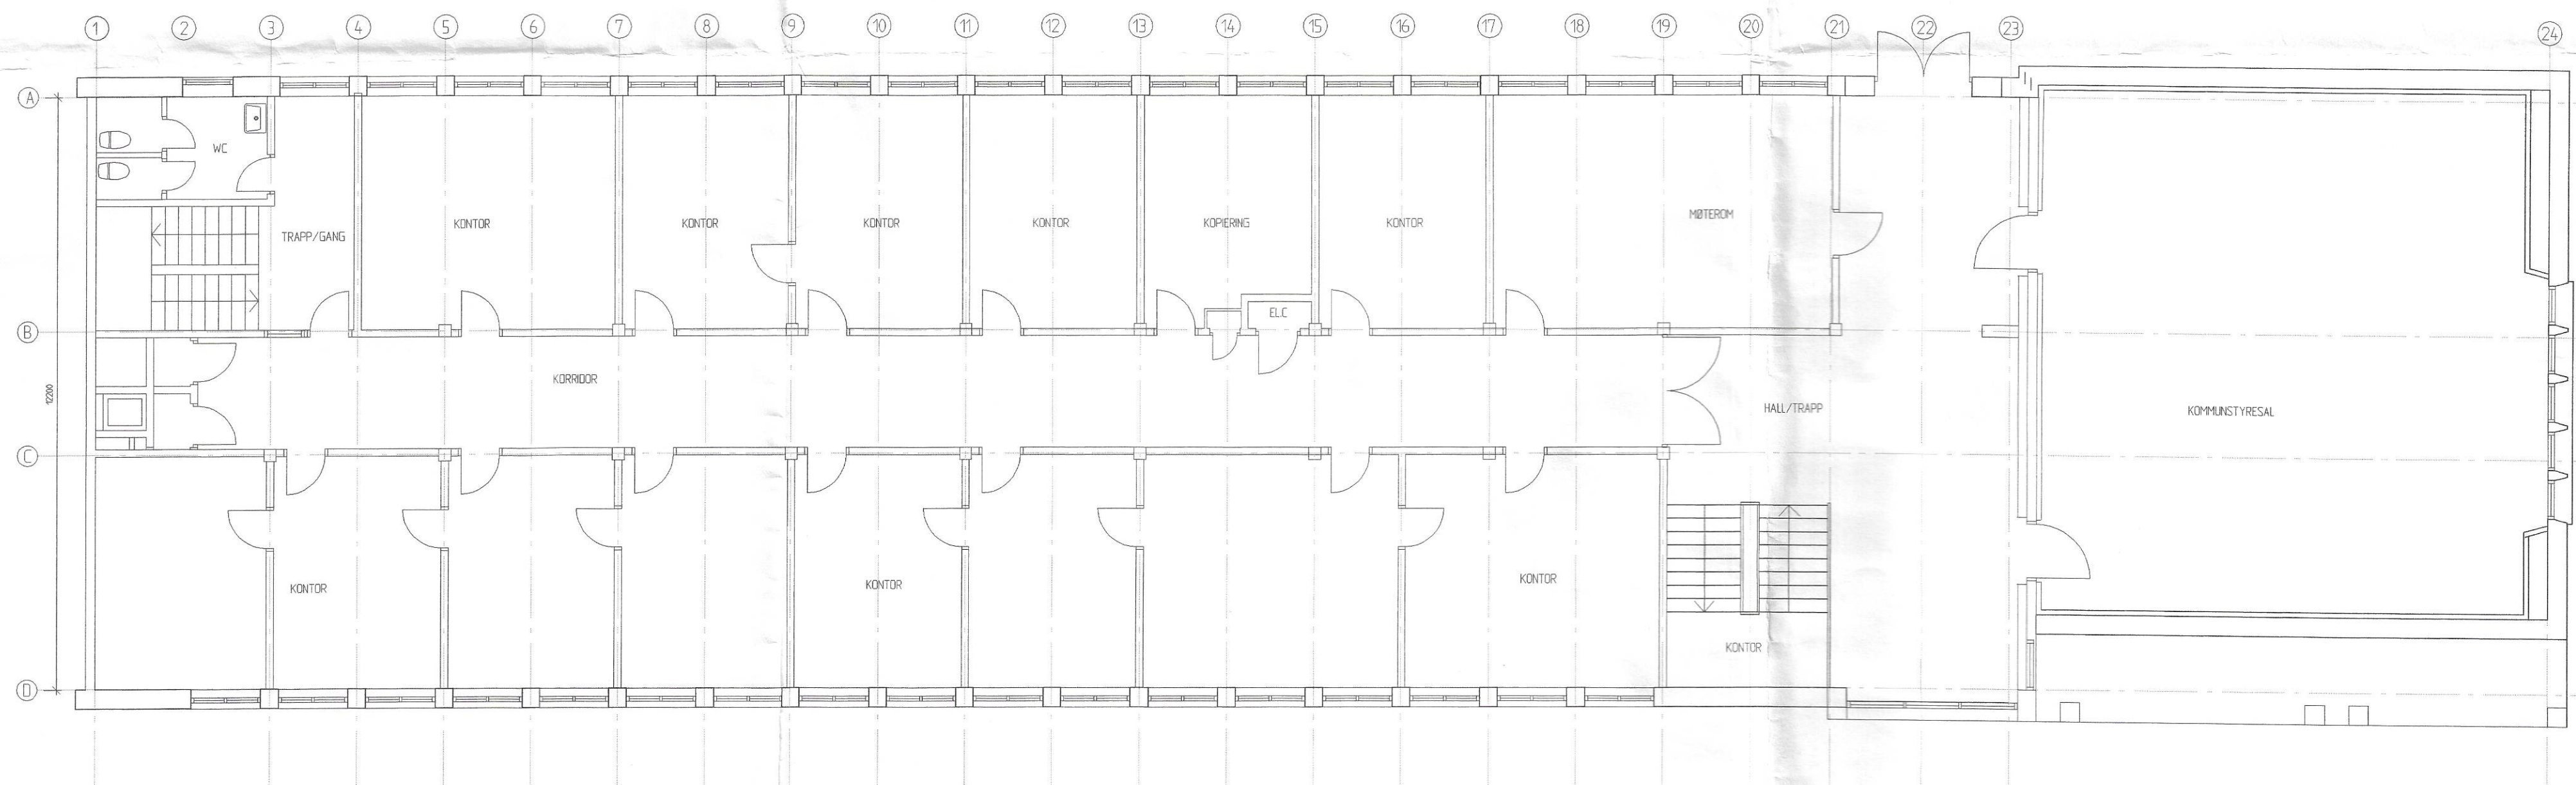

A	Sjöberg & Stenberg arkitekter AS Postboks 611 St. side 2201 Kongsvinger Tlf. 628 17520 fax 628 14767				ÅSNES RÅDHUS KONTORFLØY PLAN 2. ETASJE	
Filnavn A0-2-300	Prosj.nr.	Konstr./Tegnet LG	Dato 31.03.99	Målestokk 1:100	OPPMÅLING	