


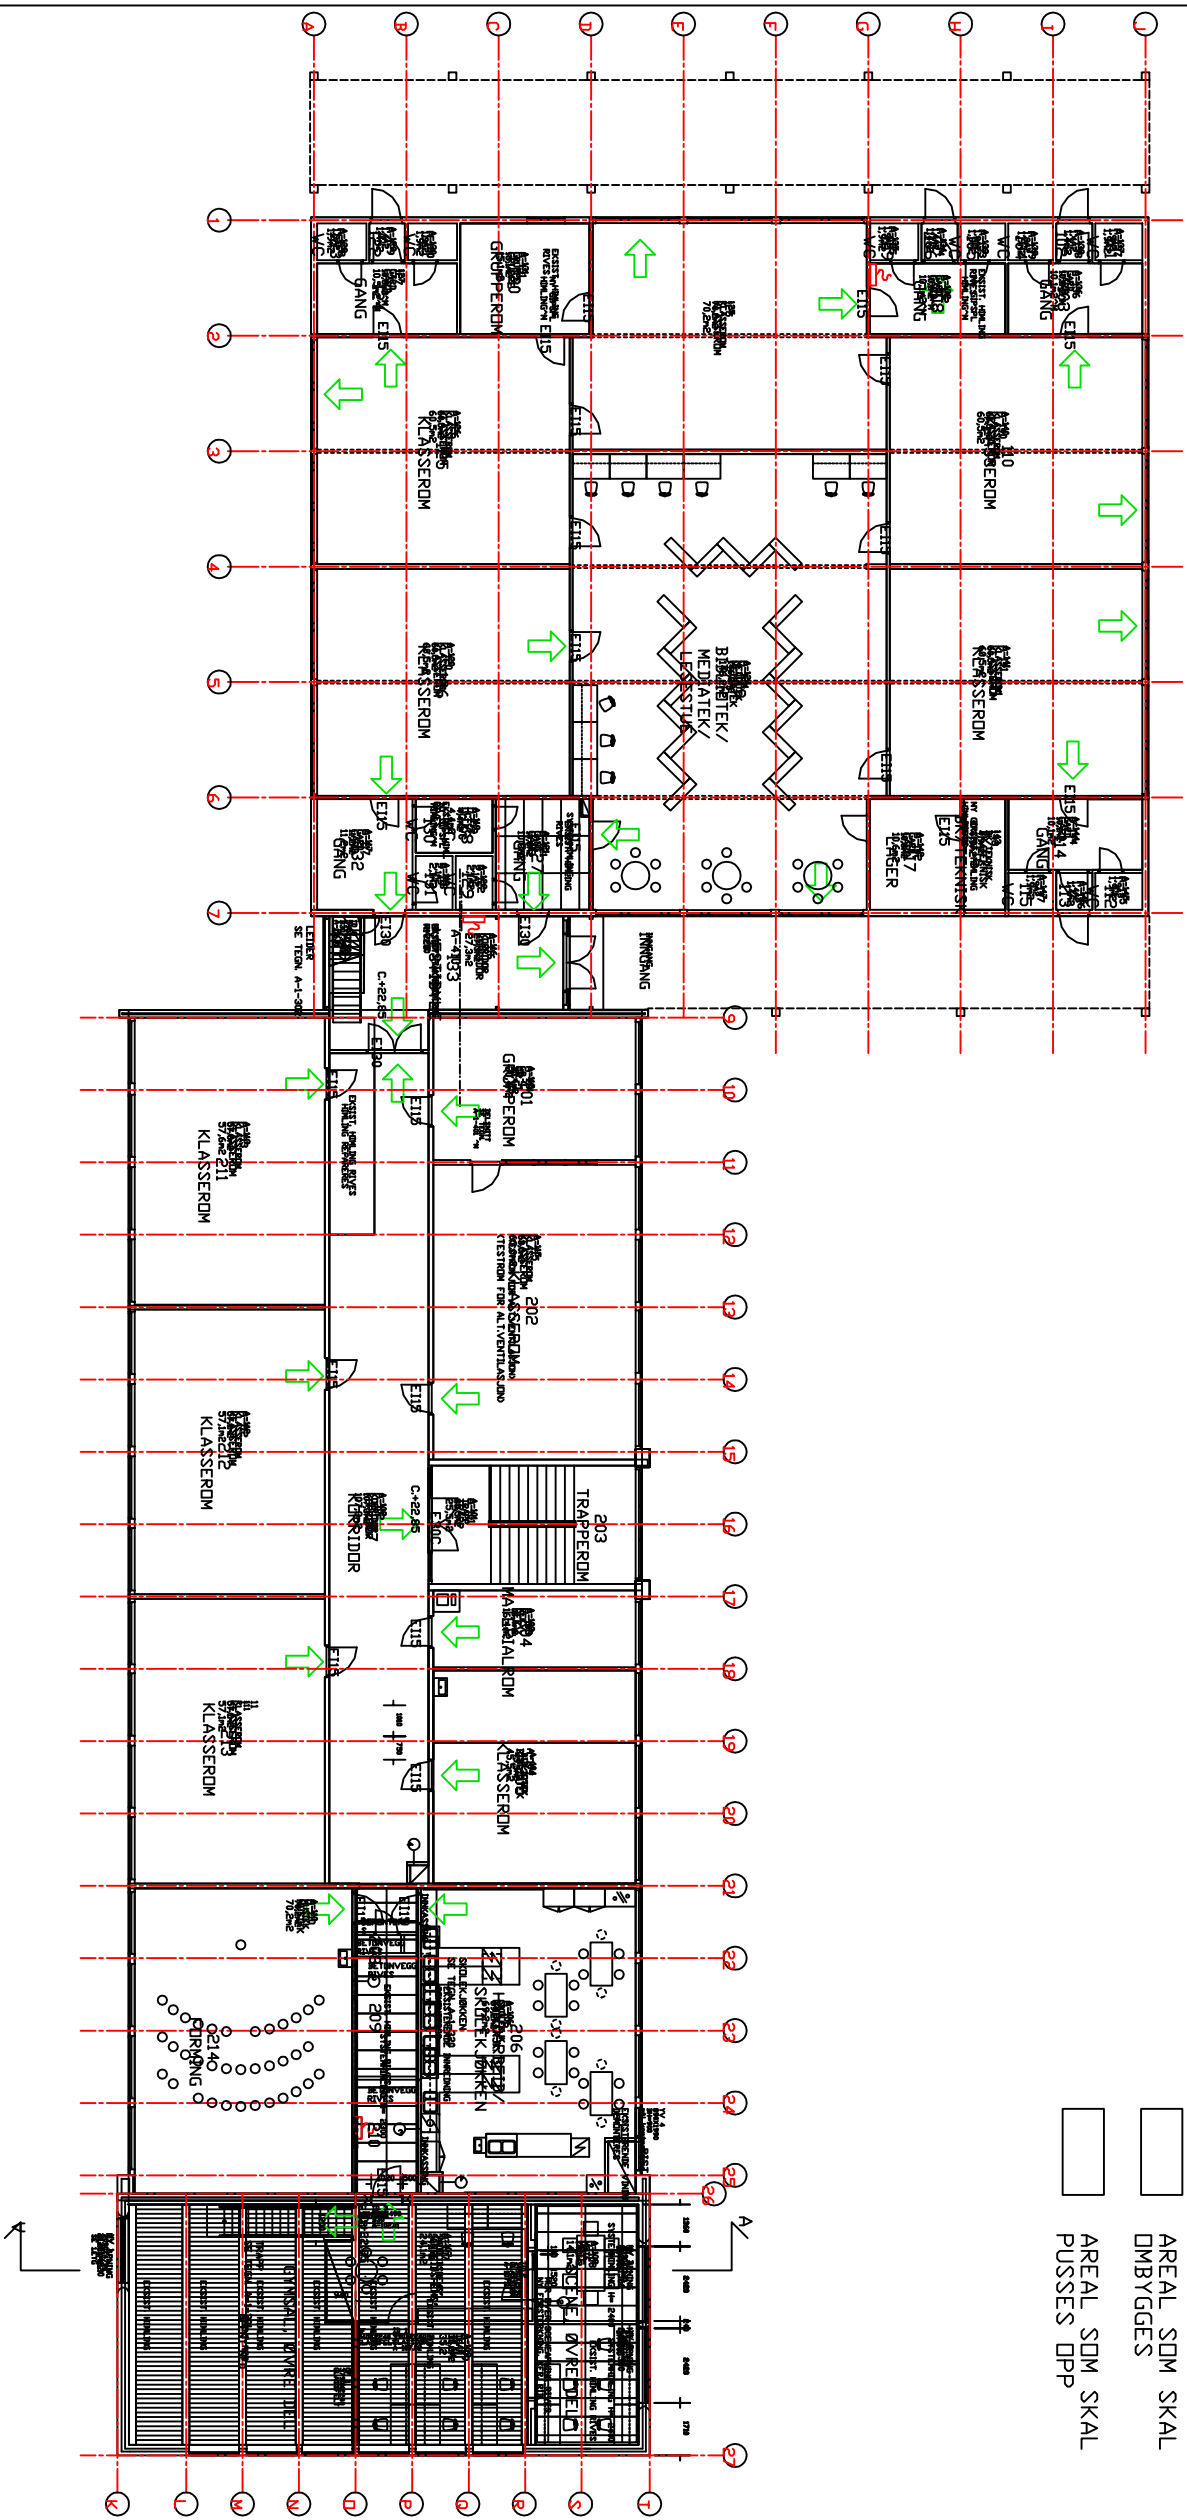

- AREAL SOM SKAL DMBYGGES
- AREAL SOM SKAL PUSSES OPP

- TEGNFORKLARING:
- BRANNCELLEBEREINSENDE VEGG E160
 - BRANNCELLEBEREINSENDE VEGG E130
 - ROBINGSVEI
 - MANUELL BRANNMELDER
 - BRANNMANN-PANEL
 - HUSBRANN-SLANGE
 - ROBINGS-RETNING

TEGN.NR. A-1-100 - BR

TØNSBERG KOMMUNE
9746 RINGSHAUG SKOLE
DMBYGGING/NYBYGG
BYGNING 1
PLAN, ETASJE
BRANNSTRIKING

TITTEL/PROSJEKT/VIGNETT		TYPE FASE	
DETAIL, PROSJEKT		SDM, BYGGET TEGNING	
1:100		SA	
FIL		BYGG	
DATUM		2024	
ARKITEKT		B E	