


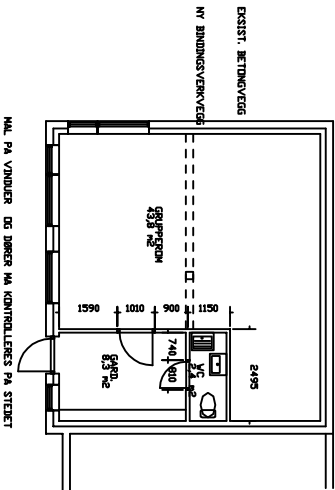


A-3-100

2400

1590

TØNSBERG
KOMMUNE
9746
RINGSHAUG SKOLE
OMBYGGING/NYBYGG
BYGNING 3

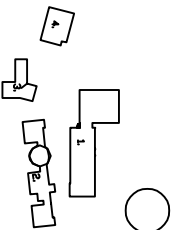

TITTEL/PROSJEKT/VIGNETT		TEGN.NR.	
DETALJPROSJEKT		X	
SDM BYGGET TEGNING			
1 :			
BY			
GD			
KTRL			
SIGN.			
SA			


ARKITEKT
V
B
E