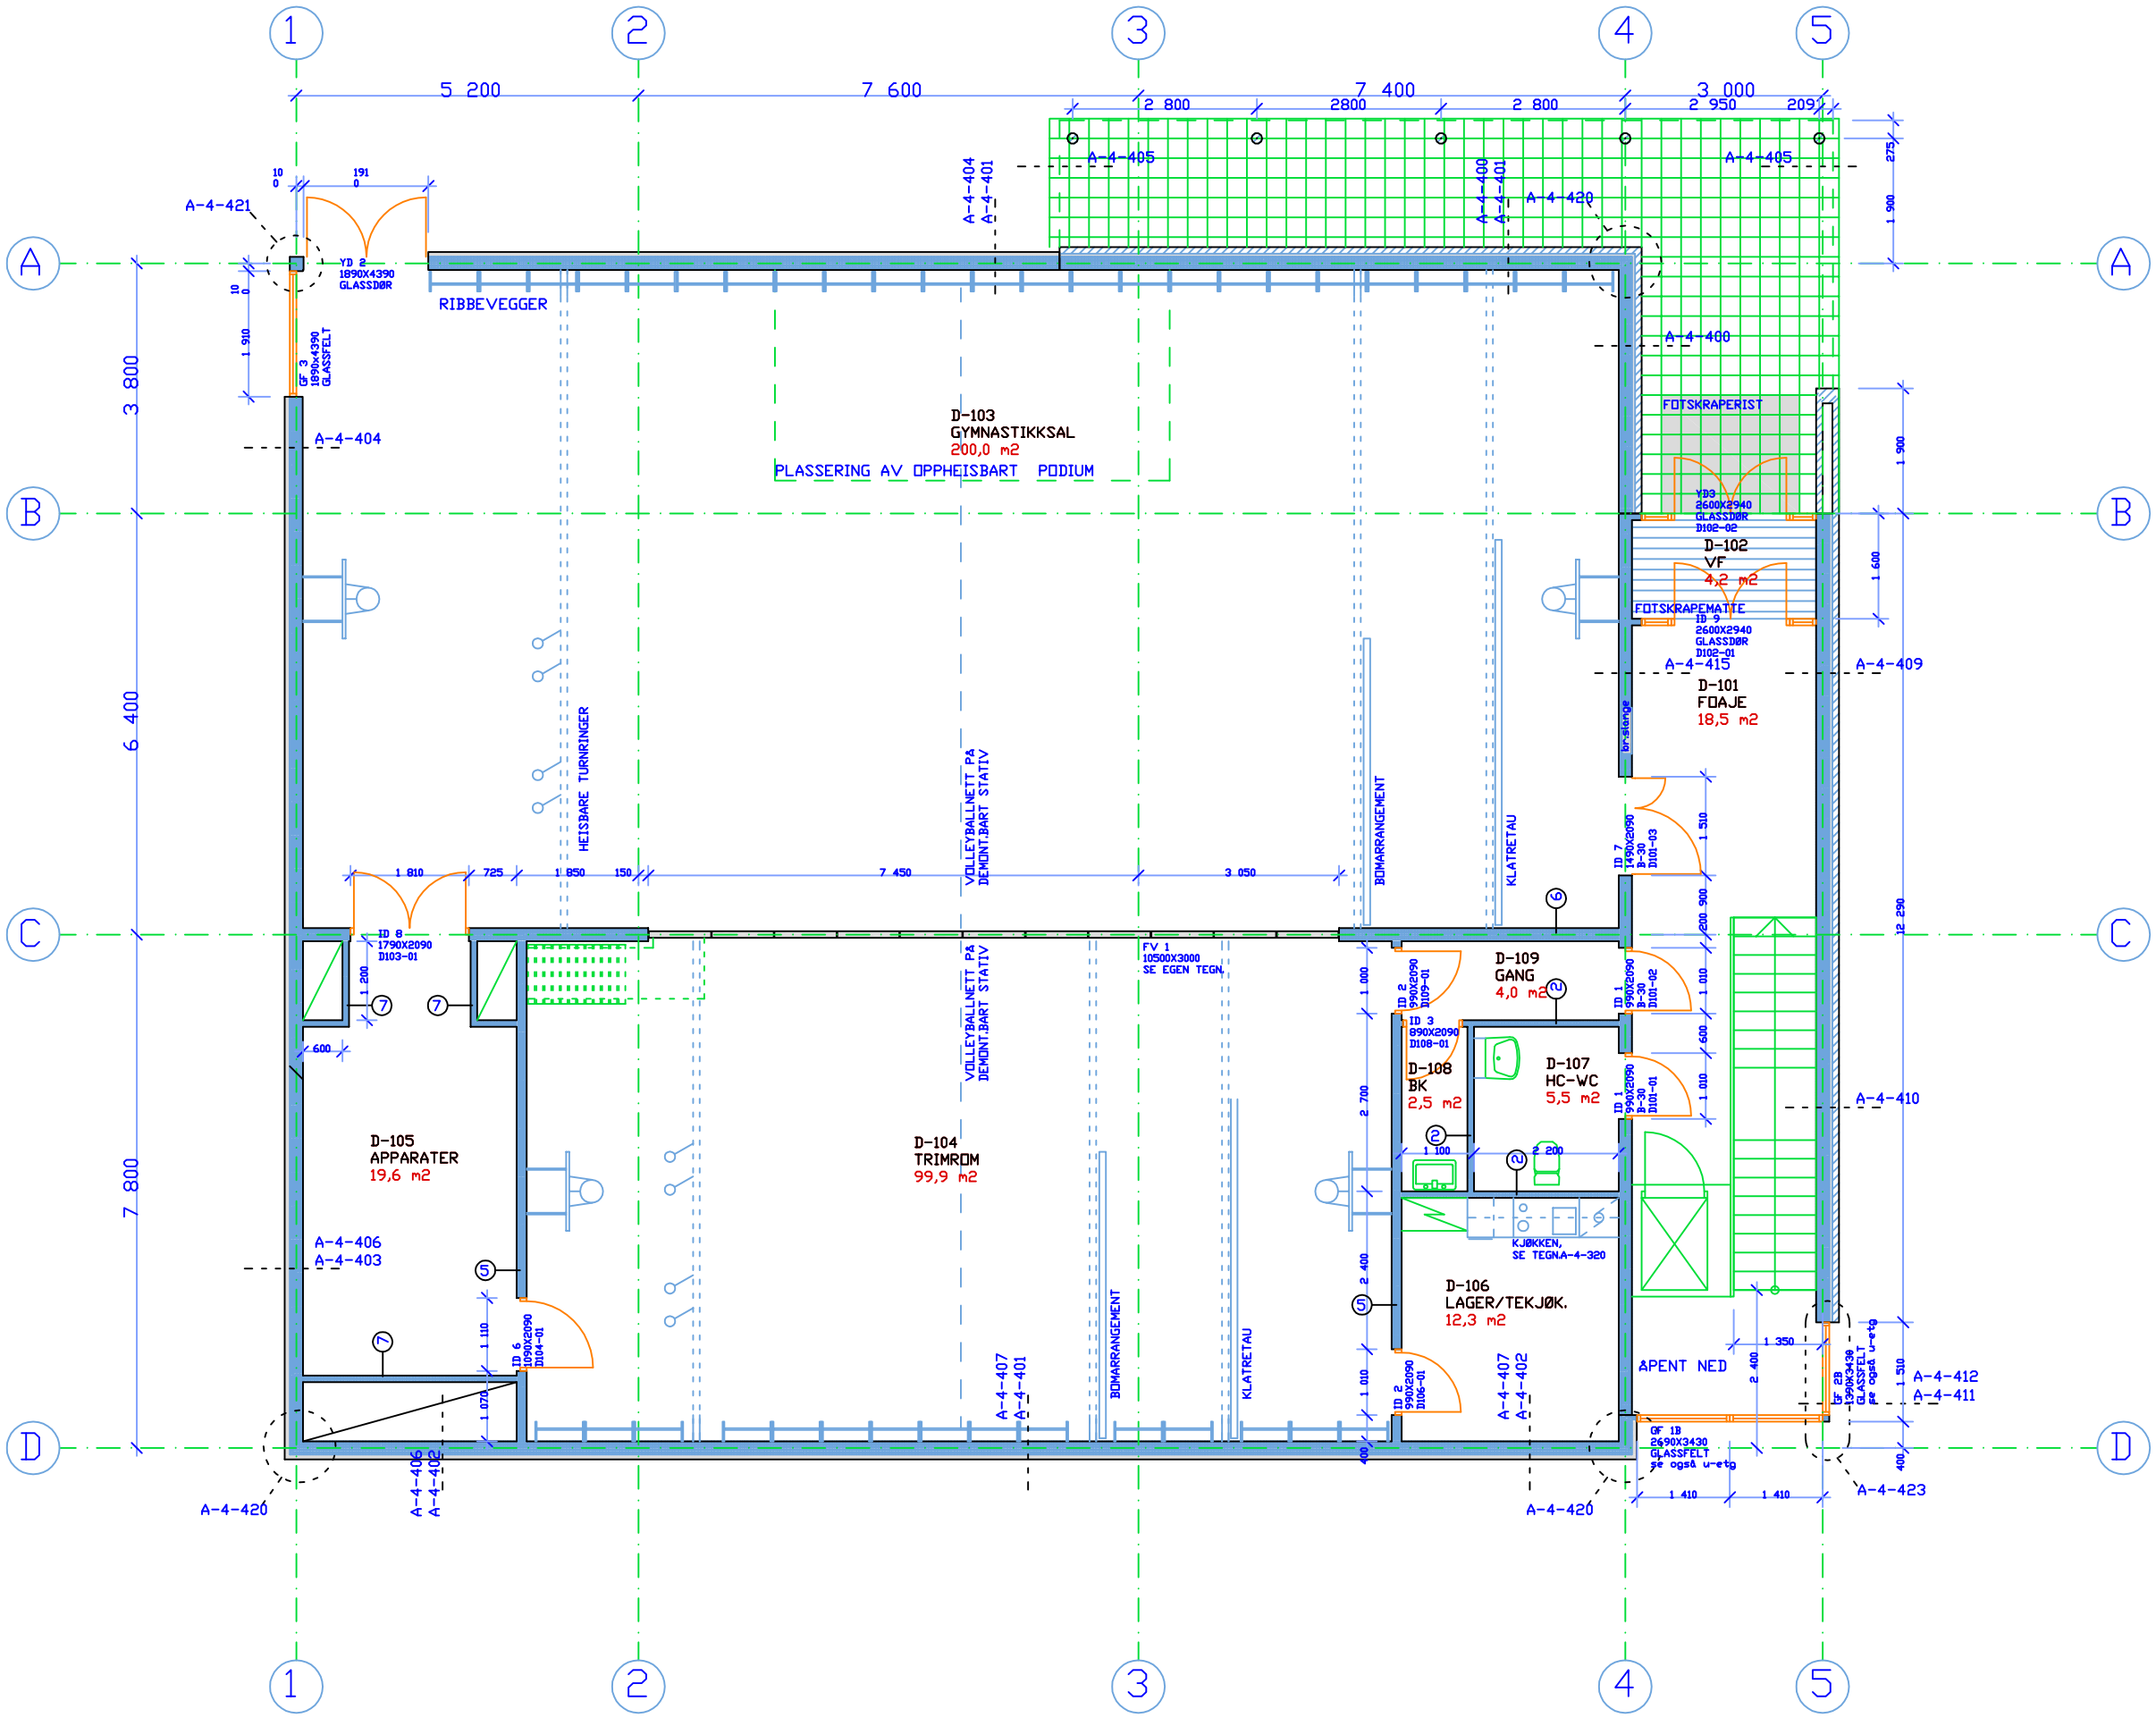

TEGNNR.	A - 4 - 101
TITTEL/PROSJEKT/VIGNETT	TØNSBERG KOMMUNE 9746 RINGSHAUG SKOLE OMBYGGING/NYBYGG BYGNING 4 PLAN 1-ETASJE
FASE	DETALJPROSJEKT
TYPE	SOM BYGGET TEGNING
MÅL	1 : 50
DATO	10.04.0
REVISJON	1
SIGN	SA
FIL	BYGG4
KTRL.SIGN	

ARKITEKTER
AS KRISTIANSEN & BERNHARDT
ARKITEKTER MNAL NPA
Øvre Langgate 2A, 3110 Tønsberg
tlf 33 37 84 84
fax 33 37 84 80

CHRISTIANSEN og RØBERG A/S
Øvre Langgate 71, 3110 Tønsberg
tlf 33 31 41 63
fax 33 31 24 61

ANDERSEN og ASKJEM A/S
Øvre Langgate 71, 3110 Tønsberg
tlf 33 31 52 18
fax 33 31 50 01

HARSEN PROSJEKTERING A/S
Øvre Langgate 30, 3110 Tønsberg
tlf 33 31 24 75
fax 33 31 81 44

KRISTIANSEN & BERNHARDT
ARKITEKTER · MNAL · NPA