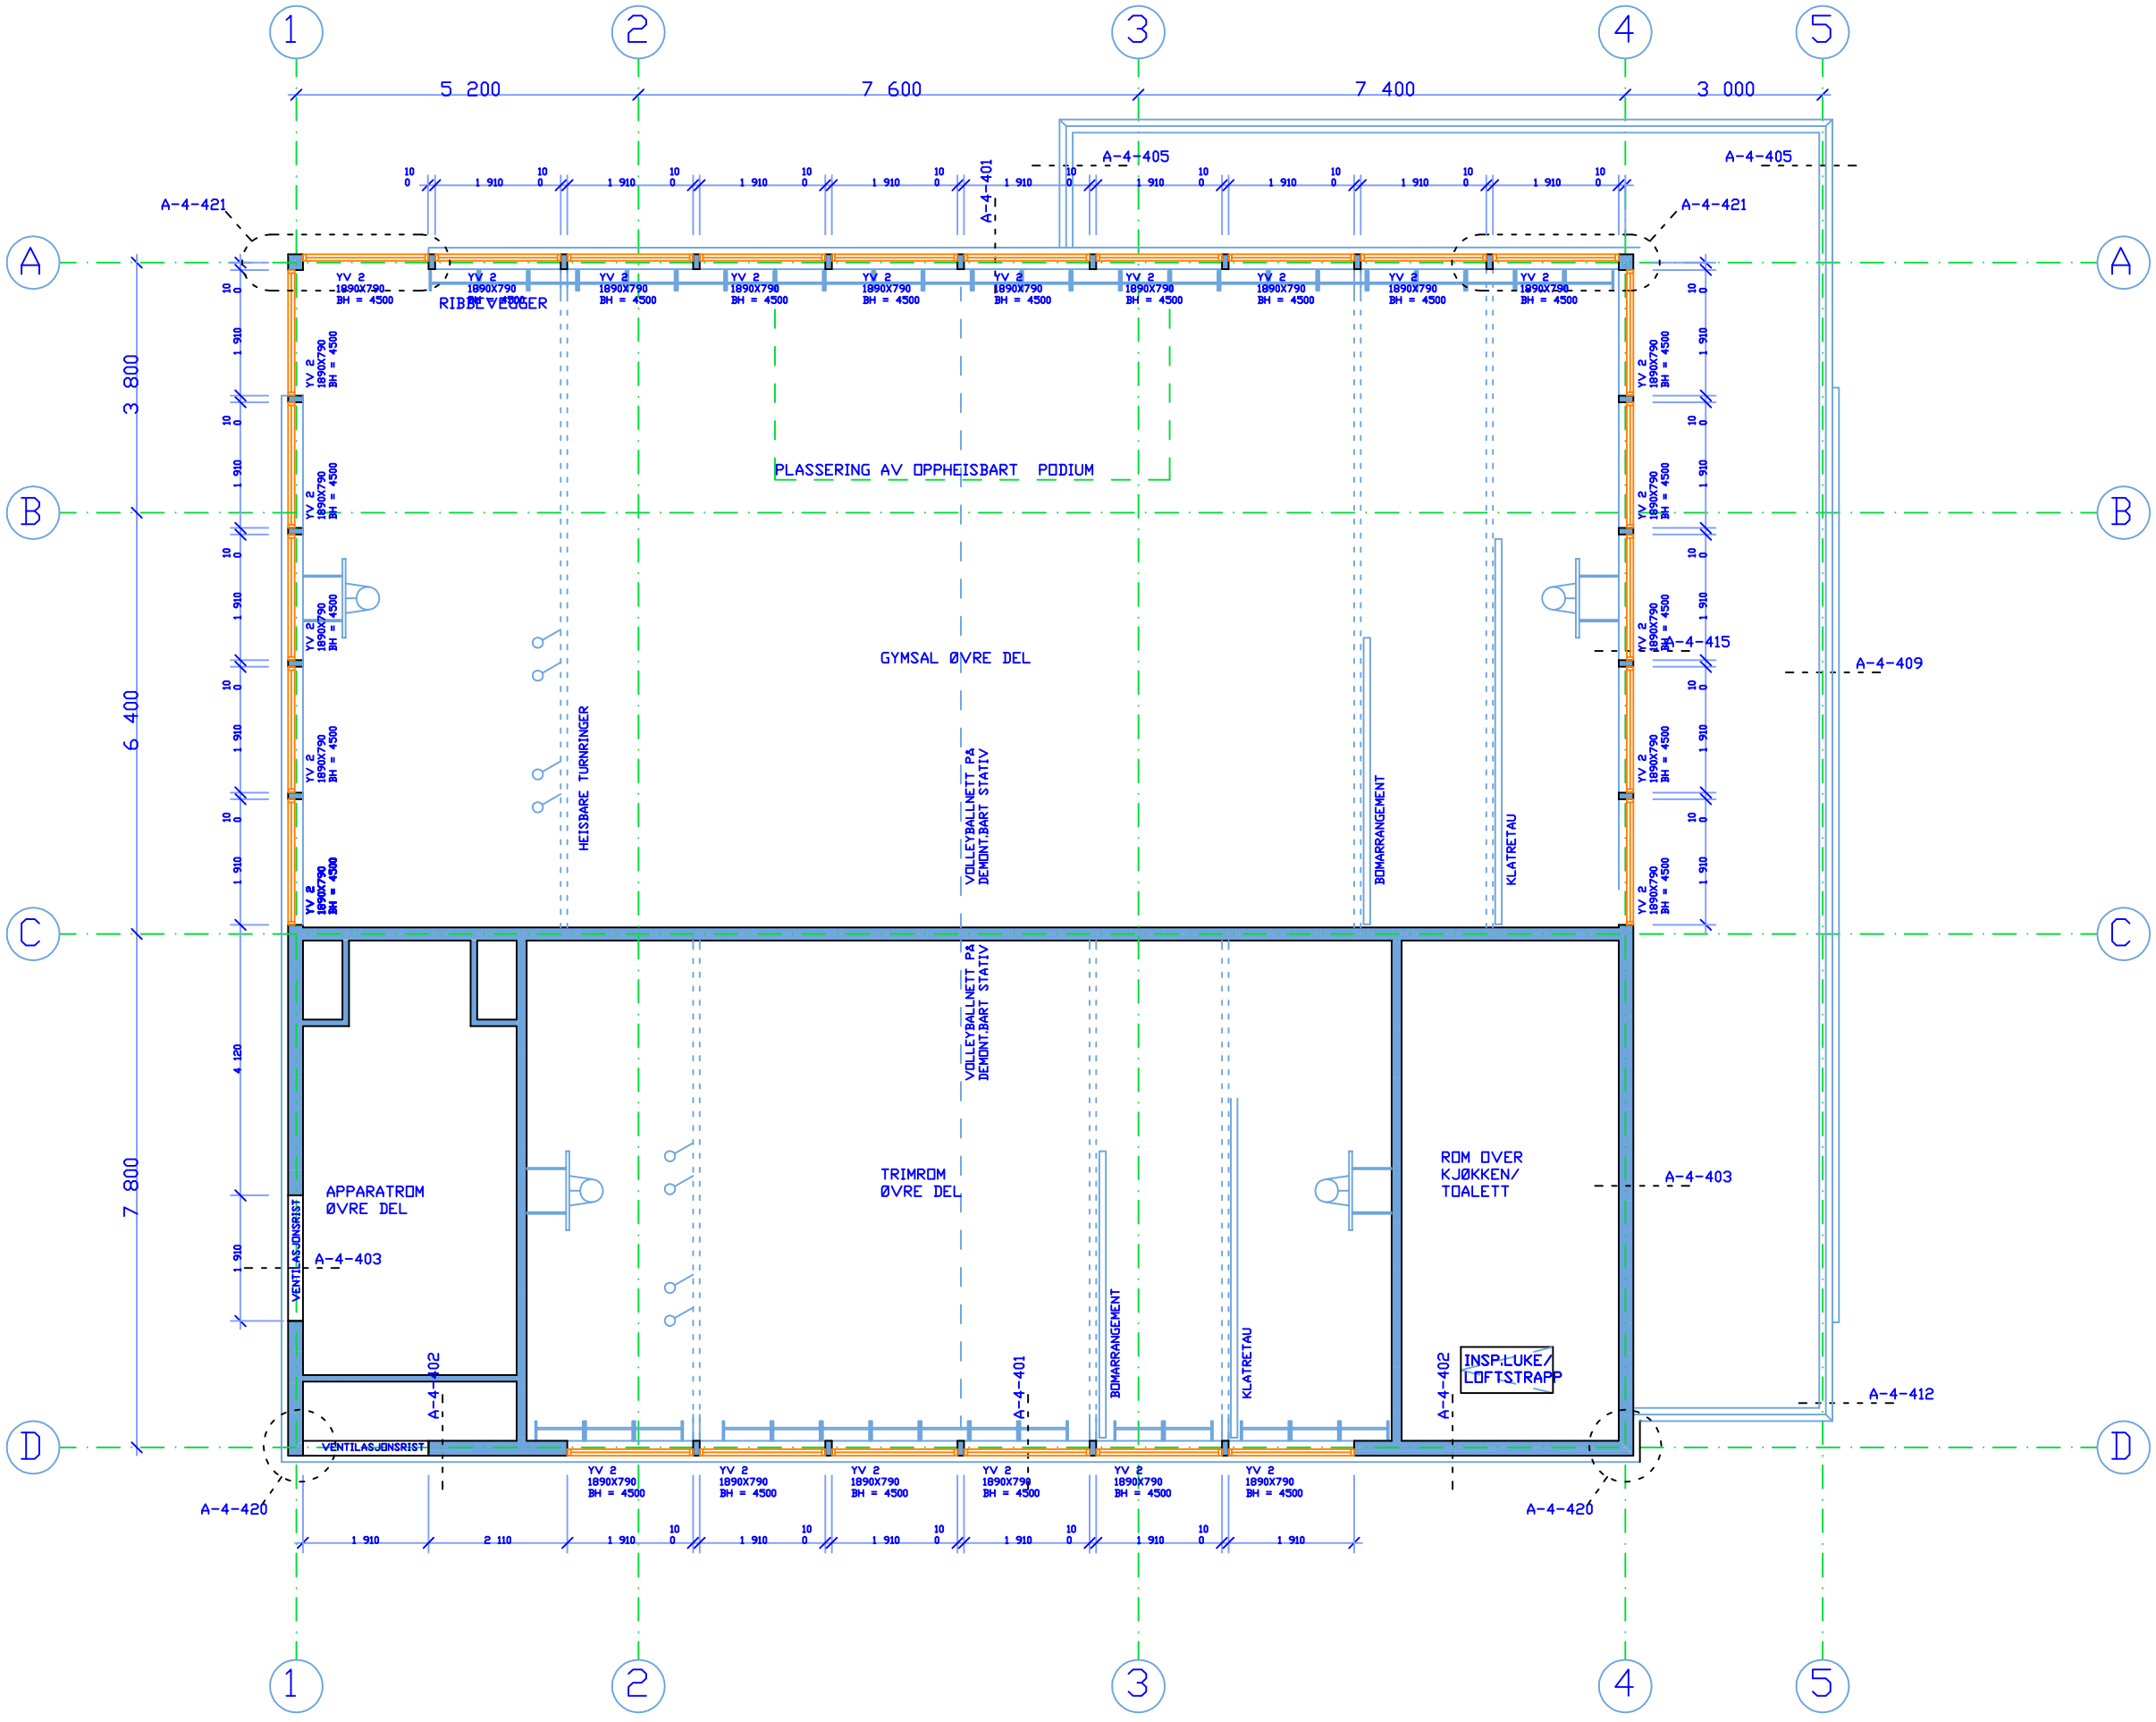

INDEX	DATO	REVISJON	SIGN	KTRL

TEGNNR. A - 4 - 102

TITTEL/PROSJEKT/VIGNETT

TØNSBERG KOMMUNE

9746
RINGSHAUG SKOLE
OMBYGGING/NYBYGG
BYGNING 4

PLAN 1-ETASJE
ØVRE DEL

FASE: DETALJPROSJEKT

TYPE: SOM BYGGET TEGNING

MÅL: 1 : 50

DATO: ~~10.04.0~~ 1

SIGN: SA

FIL: BYGG4

KTRL SIGN:

ARKITEKTER

A AS KRISTIANSEN & BERNHARDT ARKITEKTER MNAL NPA Bulagata 2A, 3110 Tønsberg tlf 33 37 84 84 Fax 33 37 94 80

B CHRISTIANSEN og RØBERG A/S Øvre Langgate 71, 3110 Tønsberg tlf 33 31 41 63 Fax 33 31 24 61

C ANDERSEN og ASKJEM A/S Øvre Langgate 71, 3110 Tønsberg tlf 33 31 52 18 Fax 33 31 30 01

D HARSEN PROSJEKTERING A/S Øvre Langgate 56, 3110 Tønsberg tlf 33 31 24 75 Fax 33 31 61 44

KRISTIANSEN & BERNHARDT
ARKITEKTER · MNAL · NPA