


For lufthing på soverom kan Securo- ventil benyttes, eller vinduet kan flyttes til motsatt side av bygget (samme side som inngangspartiet).

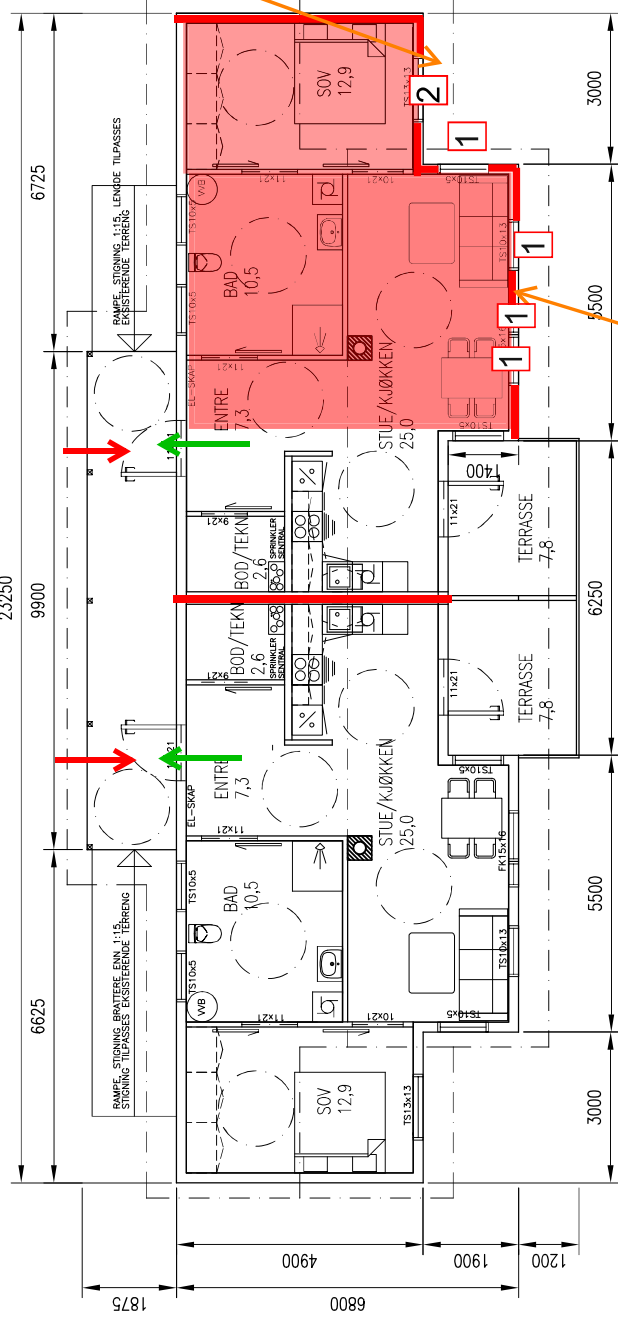

BRA INNENDIG :	124,8m2
BRA TAKOVERBYGG :	24,9m2
TOTAL BRA:	151,3m2
TOTAL BYA:	164,5 m2

Firesafe/

Prosjektnr.: 226259
Brannpro.: GP
KS.ansv.: JM
Dato: 10.06.2022
Rev.: 24.06.2022

Brannmotstand
inntil 8 m fra
nabobygg,
gjelder både
fasade og tak.

NB!
DERSOM ANNET IKKE ER BESKREVET, KAN TEGNEN KUN BRUKES SOM SØKNADESTEGNING I BYGGESAK. ARBEIDSTEGNINGER MÅ PROSJEKTERES OG LEVERES SEPARAT.

DATE/SIGN	OBS! * TEGNEN KAN PRINTES I FEIL SKALA * IKKE TA MAL DIREKTE PÅ TEGNING * BRUK BARE OPPGITTE MÅL	I HENHOLD TIL LOWERK ER DENNE TEGNEN ARKOCONSULT AS SIN EGENDOM. DENNE TEGNEN KAN IKKE BLI BRUKT. UTEN VART SKRITLIGE SAMTYKKE. OVERREDELSE AV DETTE KAN MEDFØRE SØKSMÅL.
10.05.22/PKT	ALVER KOMMUNE	REVISION/DATE: B/10.05.22
21.04.22/PKT	OMSORGSBUSTAD, 323/419 ALVER	PROJECT NO.: 2022026
ENDRING INNGANGSPARTI OG BOD	PLAN OG SNITT	DRAWING NO.:
ENDRING BRANNVEGG	HAVNEVEGEN 30, FREKHAUG	122722026A01
REV	DESCRIPTION	SCALE: 1:100 DRAWN: PKT CHECKED: MBH FORMAT: A3
A	ENDRING BRANNVEGG	DATE: 14.02.22
B	ENDRING INNGANGSPARTI OG BOD	DATE: 15.03.22

Tegnforklaring:

— EI 30 [B 30]

→ Rømningsretning

1

Vindu: E 30

2

Vindu: EI 30

→ Angrepsvei for brannvesenet

Tak, inntil 8 m fra nabobygg:
EI 30

