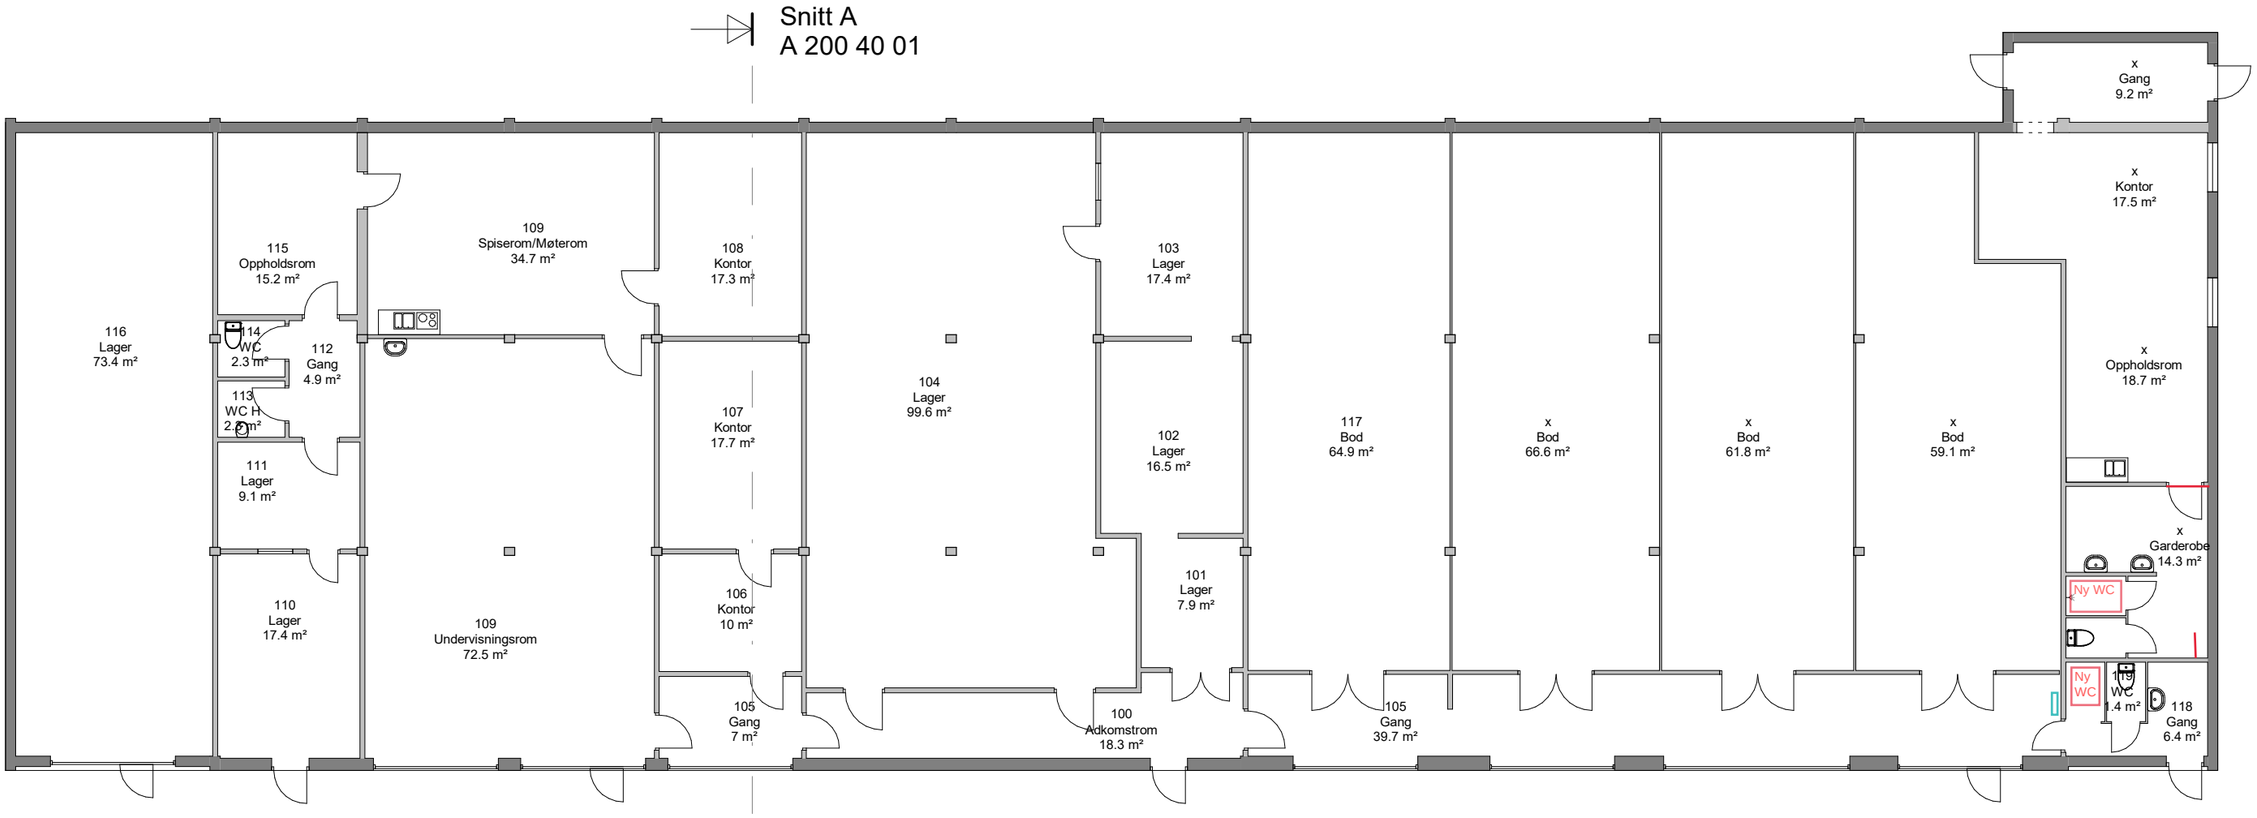


NB! Ved ombygging eller endringer må alle kritiske mål kontrolleres på stedet.

FORSVARSBYGG

Prosjekterende

Fase	Rev.nr	Beskrivelse	Dato	Sign.	Kontroll

Heggelia Rusta
Varmlager KP/TP
Plan

Målestokk 1 : 150
Prosjektnummer Prosjekt nr.
Dato 17.09.2020
Godkjent Approver
Sign engjos
Kontroll Checker

Tegningsnummer
UGRADERT 1924030129 01 A 200 20 01 H

Gradering	Inventarkode	Etasje	Fag System Tegn.type Løpenr.	Fase	Rev.nr.

Dato printet fra Revit: 15.10.2020 13:32:21