


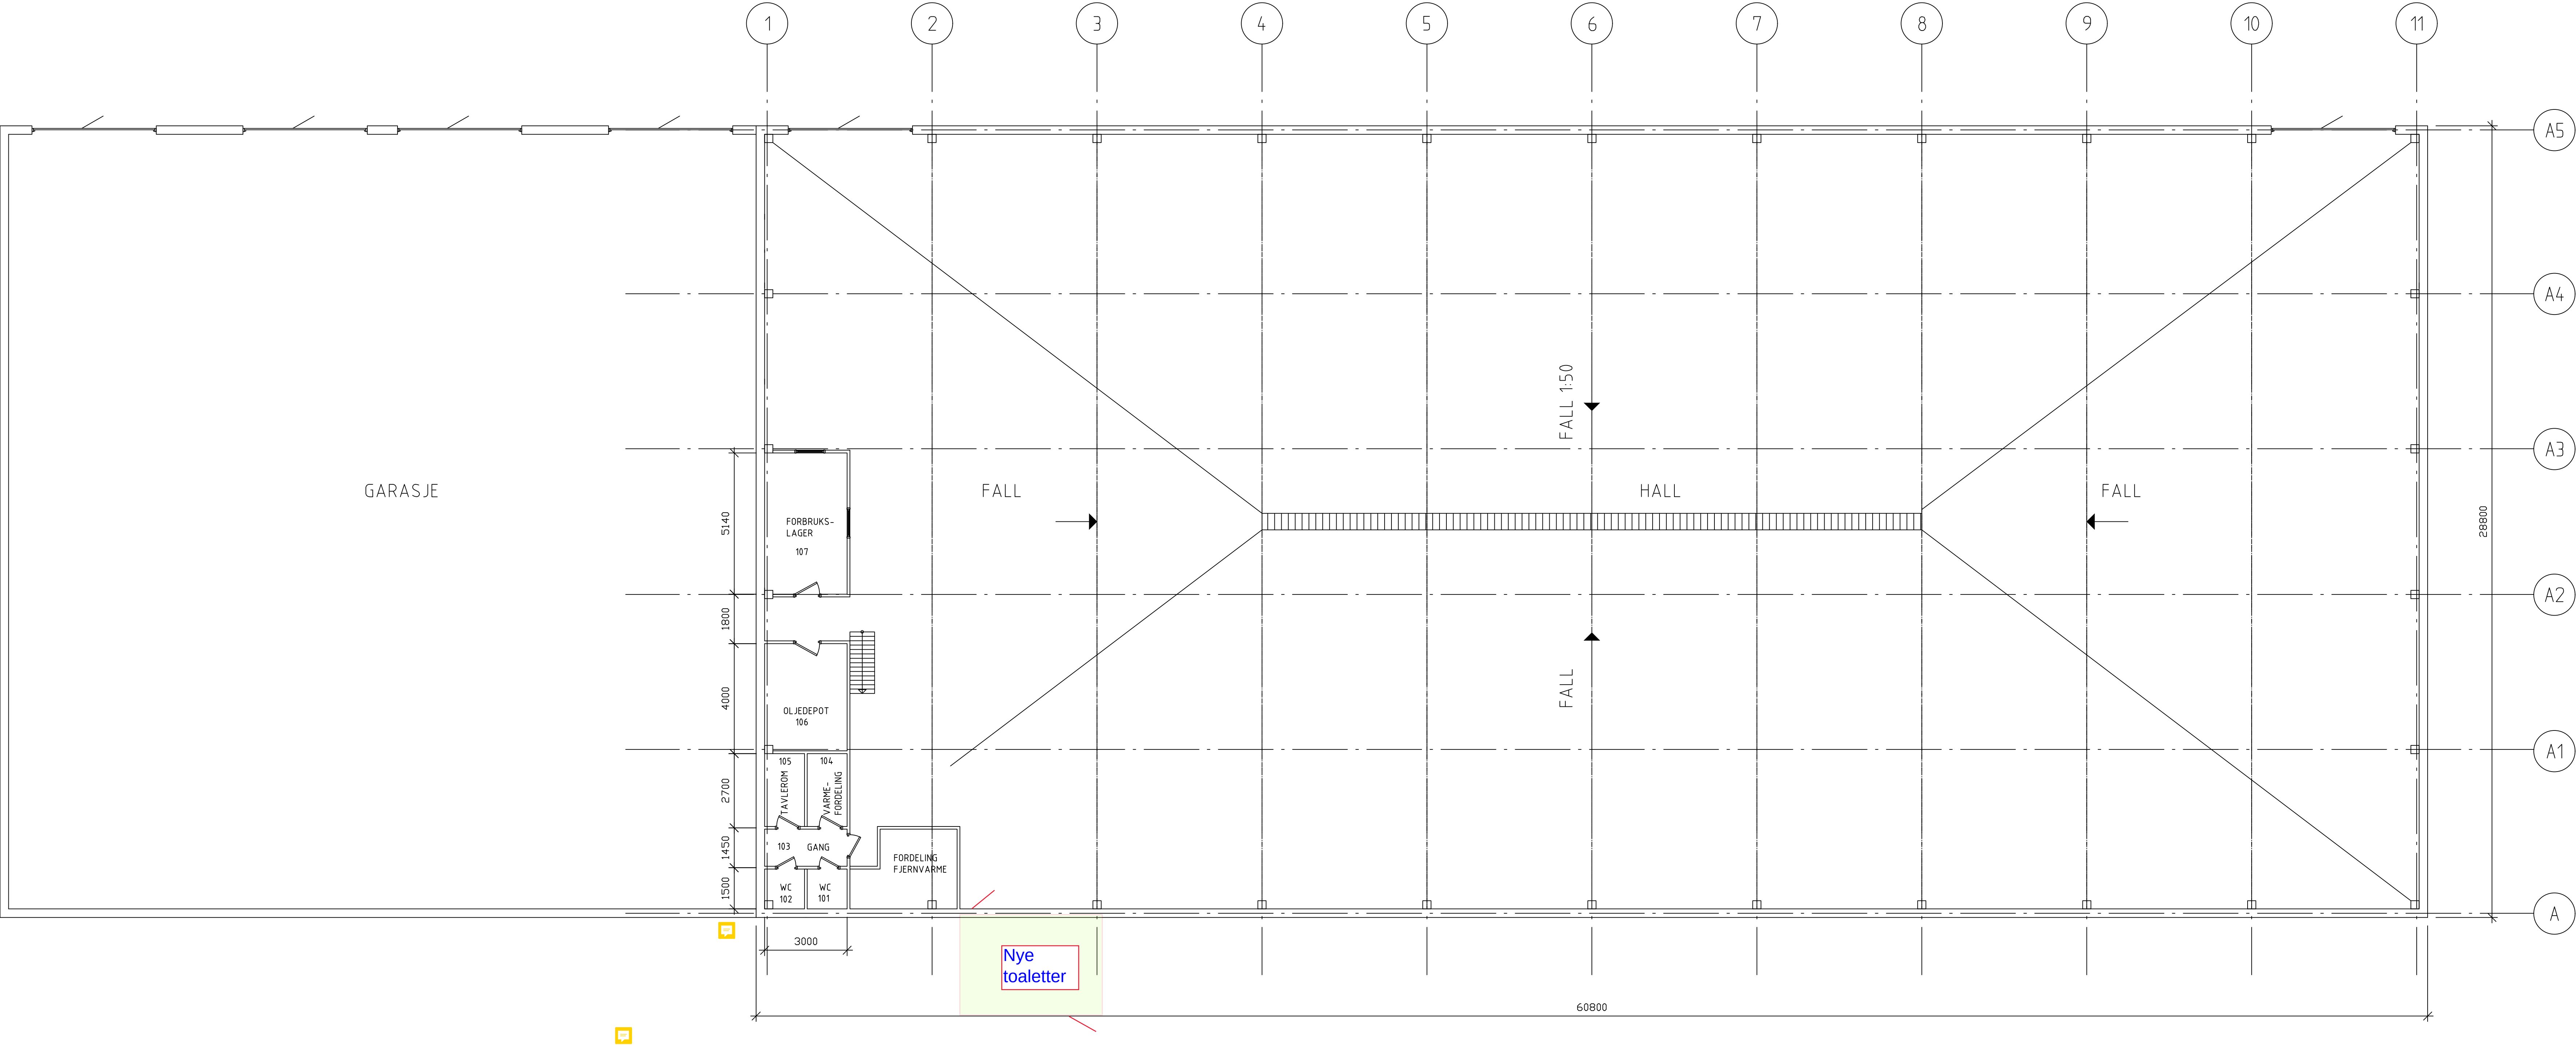

H	02	Garasje inntegnet - usikker	16.04.2020	JHL	
H	01	Opplegning digitalt	feb 2010	JHL	
Rev.index	Rev.nr	Beskrivelse	Dato	Sign.	Kontroll
 Forsvarsbygg					
Prosjekterende:					
Tegningen gjelder:				Finnavn	
PLAN Vedlikeholdshall og garasje Heggølla				Dato	
				Målestokk	Godkjent
				1:100	
				Sign.	Kontroll
Etabl.kode	Inv.nr.	Fag	Tegn.nr	Rev.index	Rev.nr.
192403	0040	A	0101	H	02