Risikoklasse 3
Brannklasse 2
Trapperom Tr2
Brannalarmanlegg med detektorer i alle rom, og direkte varsling til brannvesnet installeres i bygget.
Brannmotstand bærende konstruksjoner (lavere enn BKL2, pga innstallert brannalarmanlegg)
R30

Branncellebegrensende konstruksjoner (lavere enn BKL2, pga innstallert brannalarmanlegg):
EI 30
EI 60 /A2-s1,d0 (ventilasjonsrom, tavlerom og fyrrom)

Dører:
1. **EI_2 60 - CS_m / A2-s1, d0 [A60 S m/terskel]**
2. **EI_2 30 - CS_m / D-s2, d0 [B30 S m/terskel]**
3. **EI_2 30 - S_m / D-s2, d0 [B30 m/terskel]**
4. **E 30 - CS_m / D-s2, d0 [F30 S m/terskel]**

Norconsult

14.02.2006

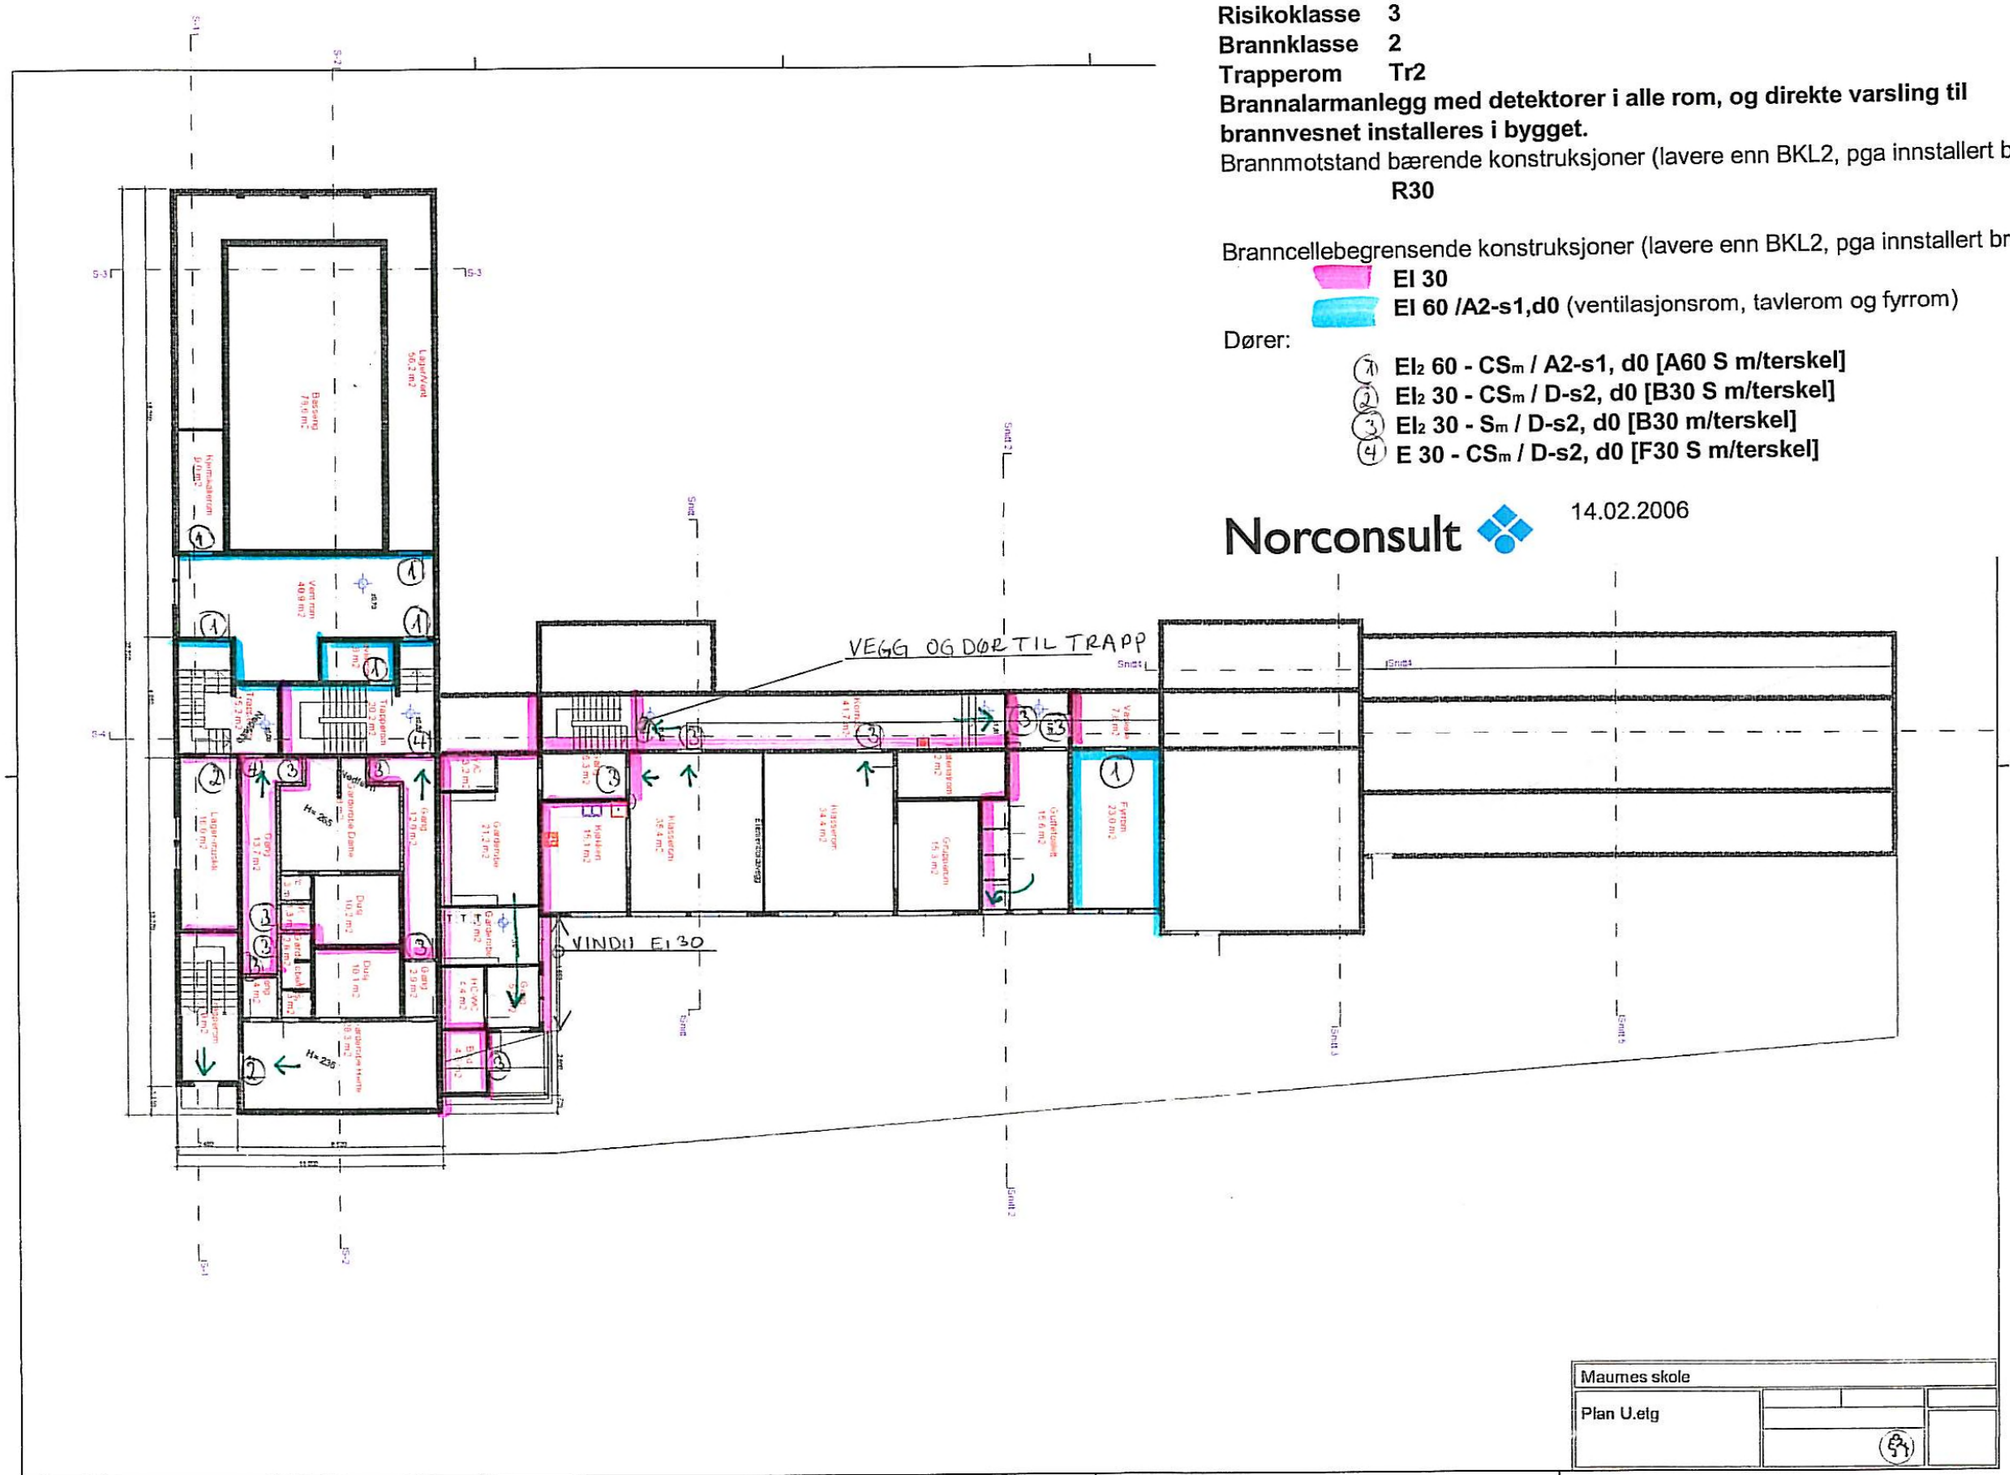

Maurnes skole	
Plan U.etg	A1