FORSVARSBYGG


Versjon: 1.4 Under arbeid
03.04.2019

Malfil til modellering av eksisterende bygg. Inkluderer rømningsplan, branntegning og orienteringsplan

Modelloplysninger:

Inventarkode	:	1922010027
Etablissementsbeskrivelse	:	Kaserne Senja
Inventarbeskrivelse	:	Kaserne
Byggeår	:	1954
Modelleringsunderlag	:	dwg
HER BTA	:	3250m2
Revit BTA	:	3271.7 m²
Modellfilens Gradering	:	**UGRADERT**

3D:

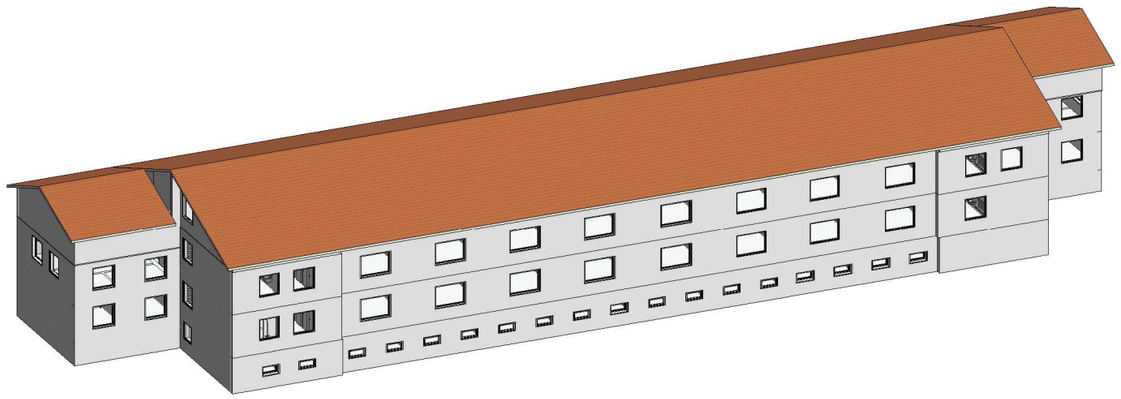

Fase: H

Prosjektopplysninger:

Skriv her

Befaringsopplysninger:

Dato siste befaring	:	12.02.2020
Befart av	:	linsig/esphen
Befaringskommentarer	:	

Notater:

NB! Ved ombygging eller endringer må alle kritiske mål kontrolleres på stedet.

Dato printet fra Revit: 13.08.2021 08:39:58