


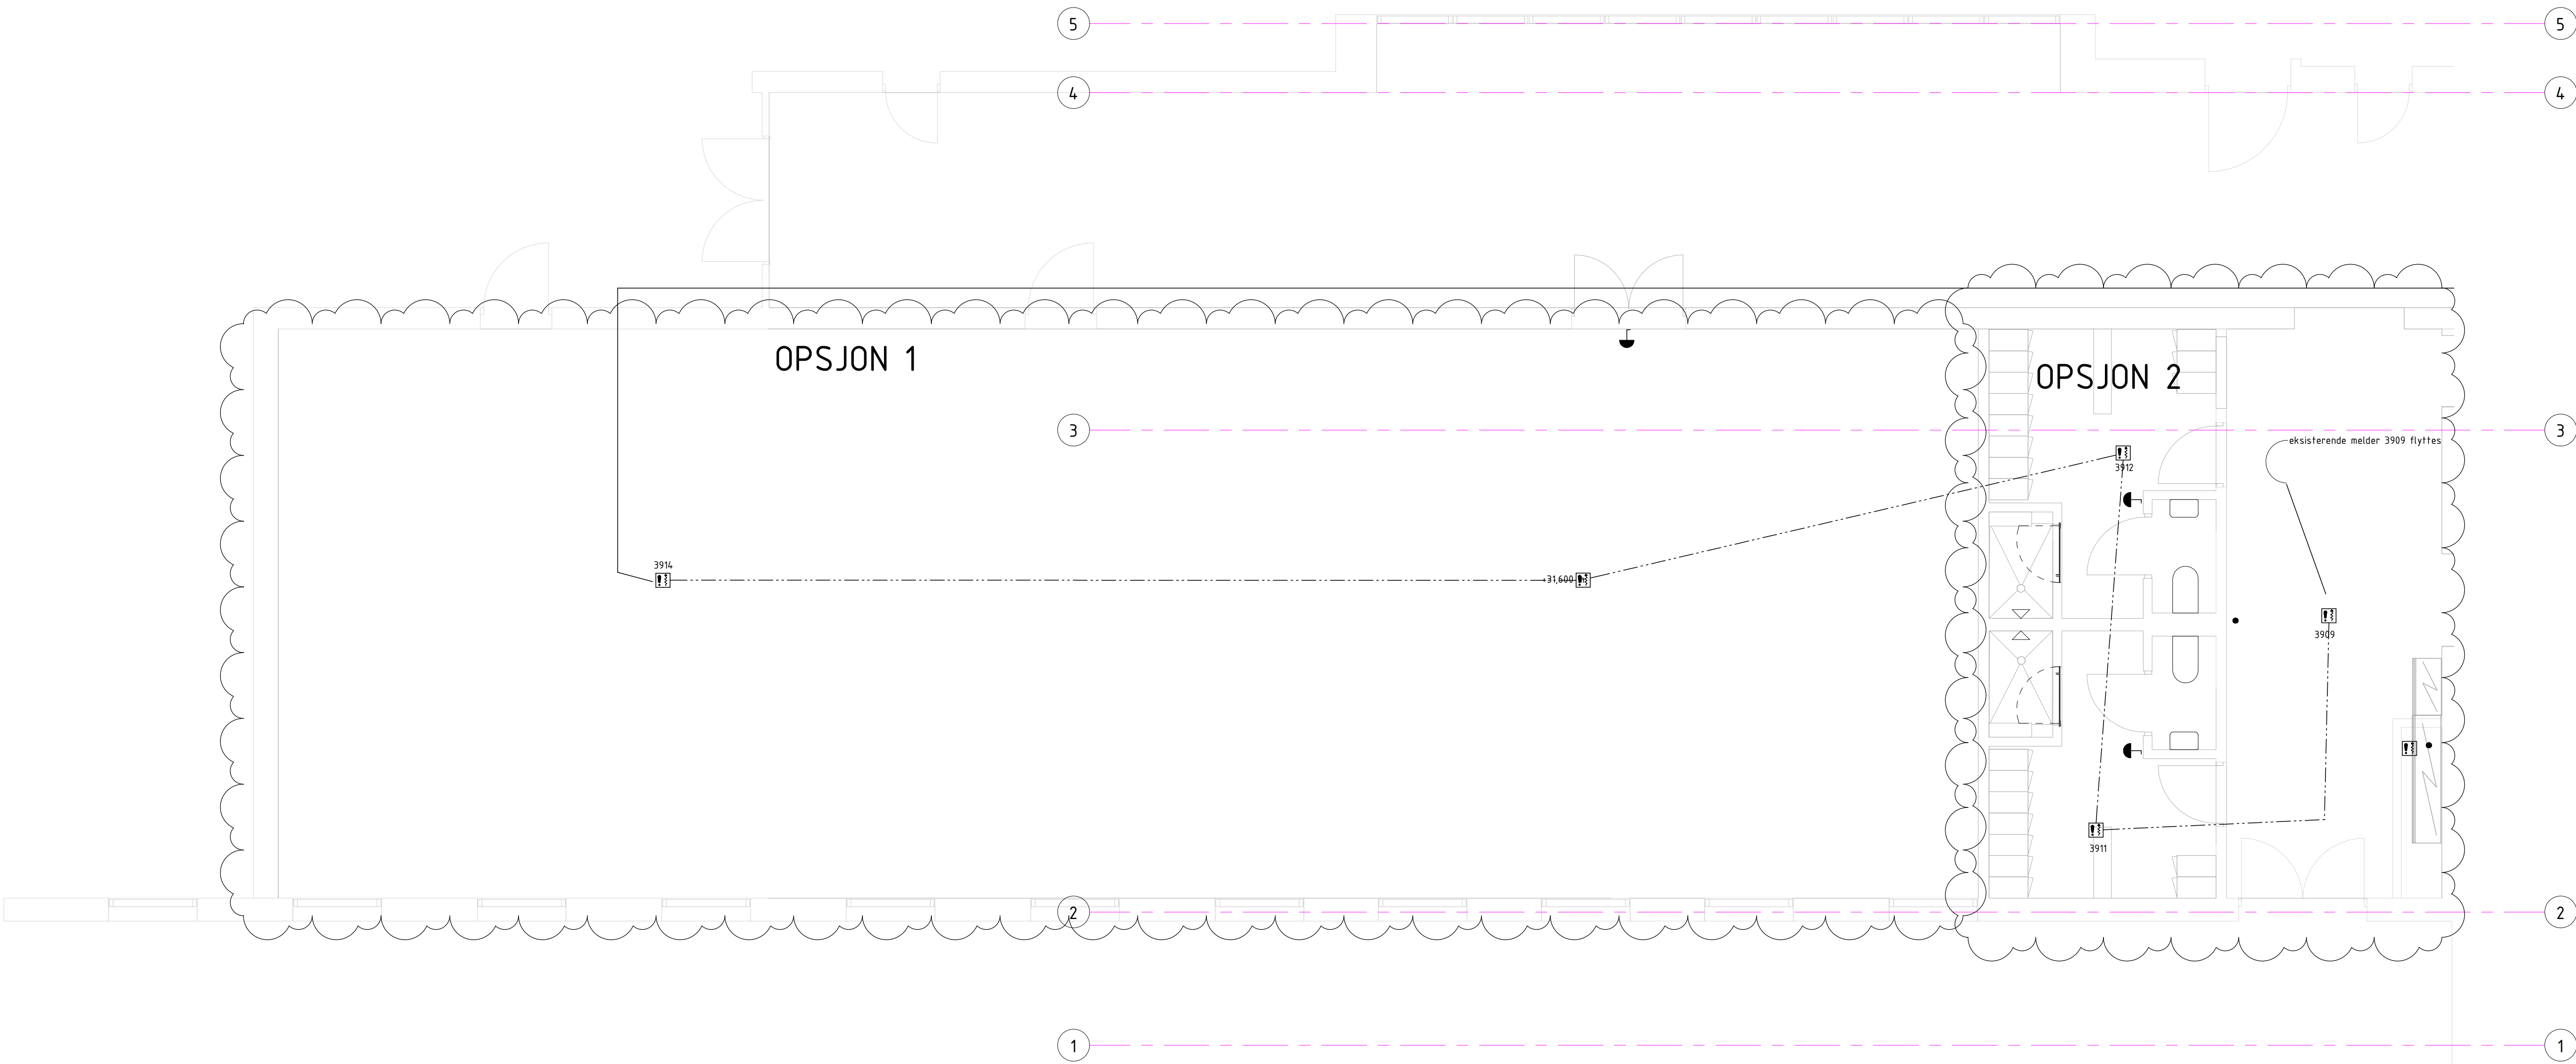

|                                                             |                |  |               |      |
|-------------------------------------------------------------|----------------|--|---------------|------|
| Ny Fordeling<br>Telefektekniskeanlegg Del 1<br>Plan 1 del 1 | Tegningsnummer |  | E50 20 100-01 | Rev. |
|                                                             | Status         |  |               |      |
|                                                             | Tilbudstegning |  |               |      |

|                          |  |              |                  |               |  |                               |
|--------------------------|--|--------------|------------------|---------------|--|-------------------------------|
| Rev. 1                   |  | 12.12.2022   | Tilbudstegninger | Nr.           |  | Saksb. / Sidem.k. / Oppdr. a. |
| Ålesund sykehus          |  | Tegnet av    |                  | TW/GR         |  | Saksbehandler                 |
| Nytt hovedkjøkken        |  | Sideanskrift |                  | RUL/D         |  | Oppdragsansvarlig             |
| Nytt hovedkjøkken        |  | Flag         |                  | RIE           |  | Målestokk                     |
| Teletekniskeanlegg Del 1 |  | Dato         |                  | 14.01.2022    |  | 1:50                          |
| Plan 1 del 1             |  | Oppdragsnr.  |                  | AZ34483       |  | Tilbudstegning                |
| COWI                     |  | Status       |                  | E50 20 100-01 |  | Rev.                          |