


STATUSIDENTIFIKASJON

- A - For intern bruk hos utgivende part
B - For informasjon / kommentar hos eksterne parter
C - For gjennomgåelse / kontroll hos eksterne parter
D - For godkjenning hos oppdragsgiver
E - For godkjenning hos myndigheter
F - For anskaffelse
G - For utførelse i fabrikk / verksted (produksjon / prefabrikasjon)
H - For utførelse på anlegg / byggeplass / montasjested (bygging / montasje)
J - For bruk
U - Utgått
Z - Som utført (produsert / bygget / montert / implementert)

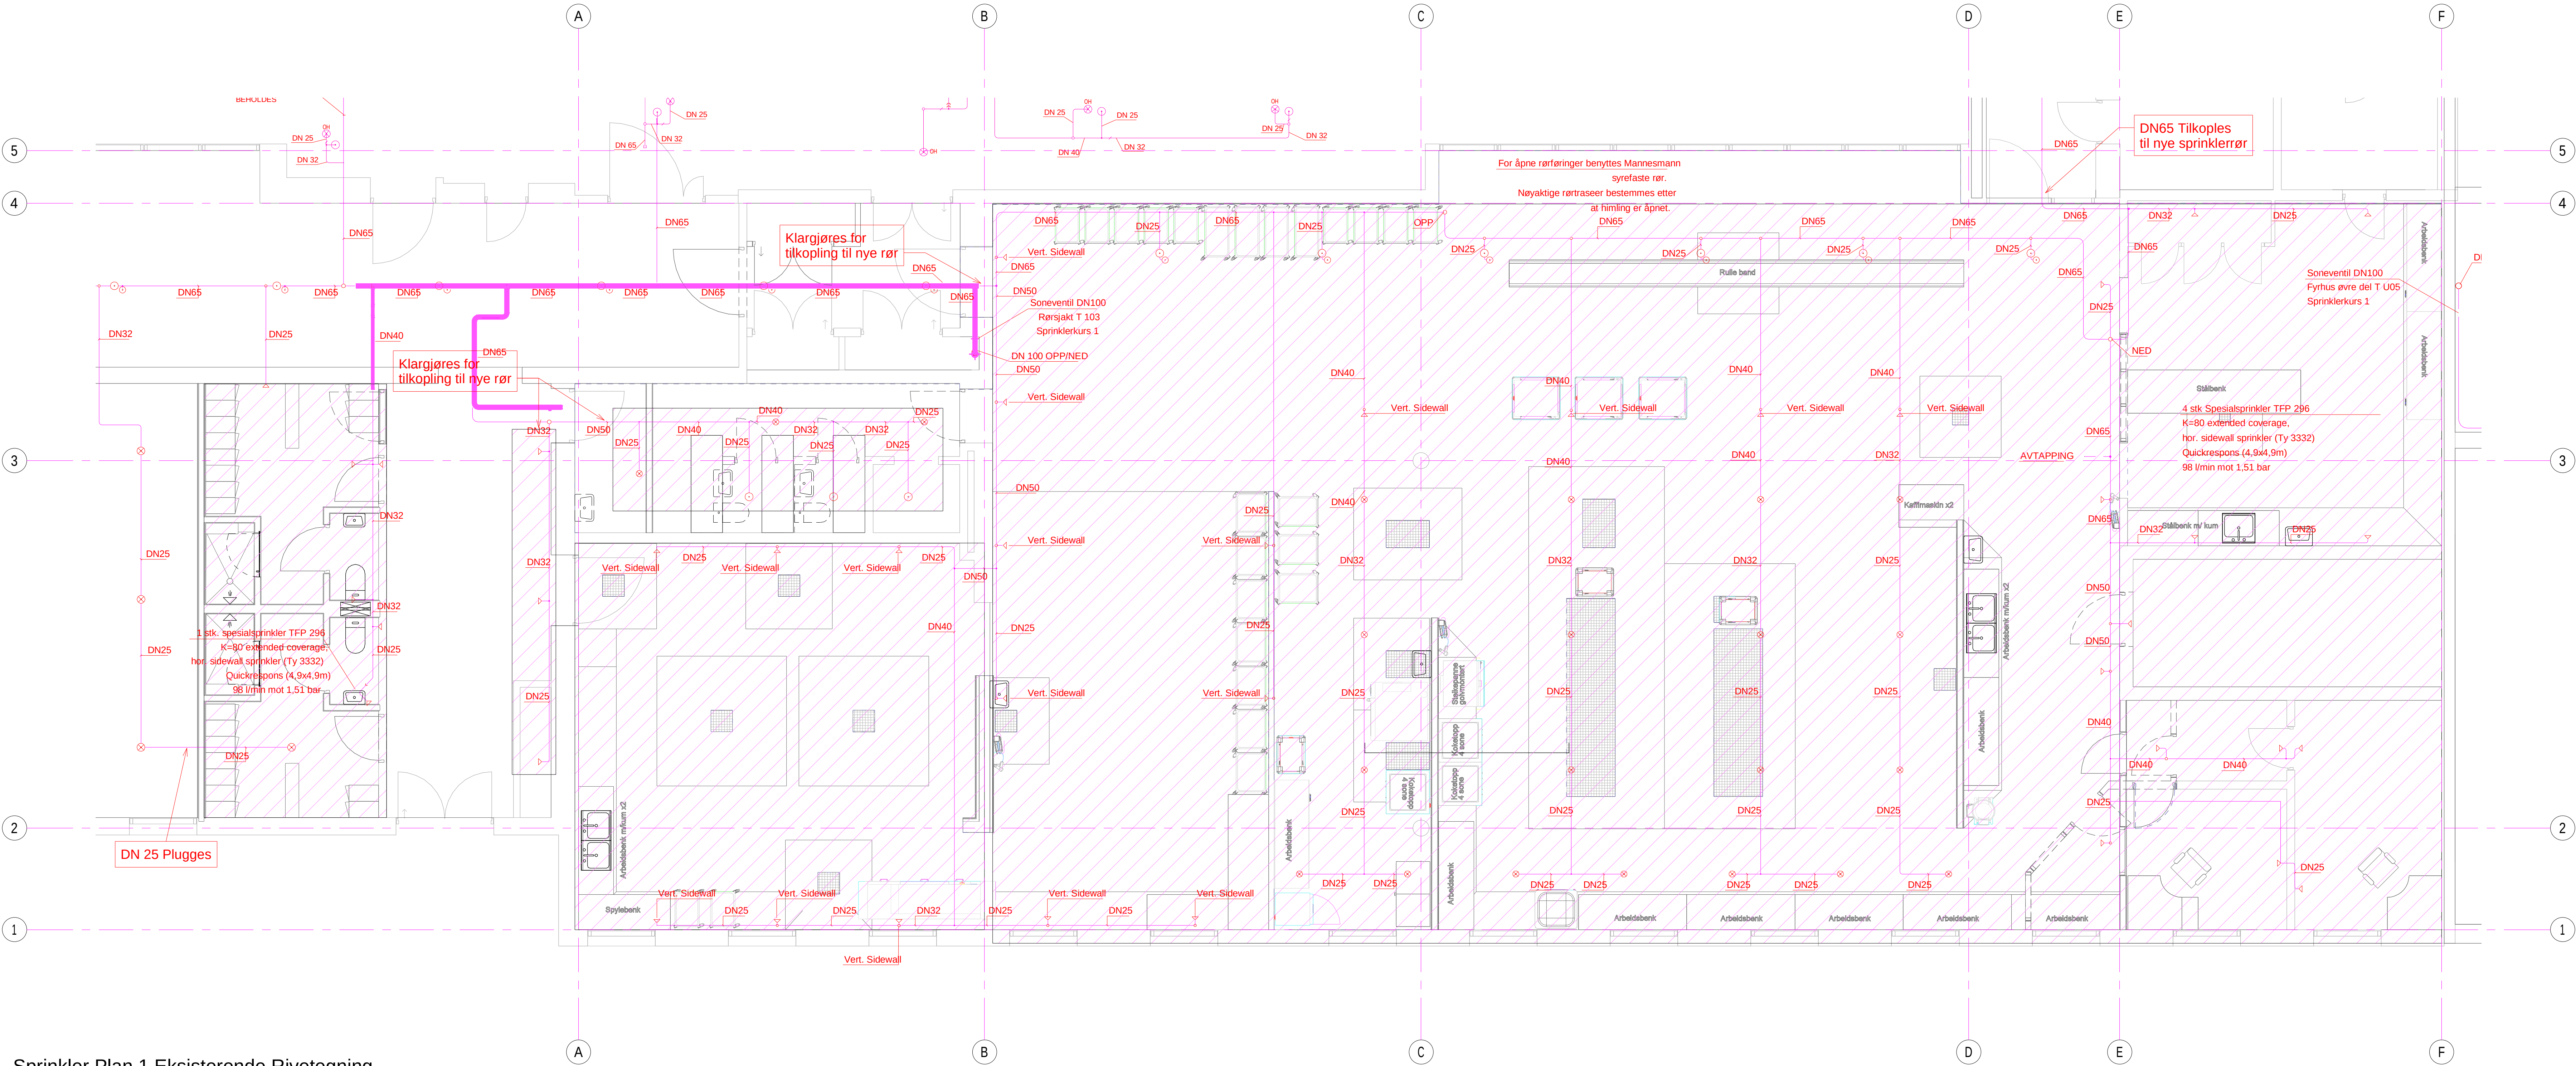

Sprinkler Plan 1 Eksisterende Rivetegning
1 : 50

Sprinklerlegende

- Sprinkler Helling SSP-K80-48DGS-QR
- ◆ Sprinkler Helling SSP-K80-34LDGS-QR
- ⊙ Sprinkler nedsløst SSP-K80-48DGS-QR
- ⊙ Sprinkler oppadrettet SSP-K80-48DGS-QR


Tegnings spesifiseringer

Kontroll: Kanten på rør med full tekst fra underkant (K) (LK: kontroller) Rør uten full tekst fra overkant (CL) (LK: kontroller)

F01 2022-12-12 Anbudstegning		JIRM	THYks	THYks
Rev.	Dato	Revisjon	Utskrift	Godkjent
Dette dokumentet er utarbeidet av Norconsult AS som del av det oppdraget som fremgår nedenfor. Opphavets Navn: Norconsult AS. Dokumentet må bare benyttes til det formål som oppdragsavtalen beskriver, og må ikke kopieres eller gjøres tilgjengelig på annen måte eller i større utstrekning enn formålet tilsier.				
Helse Møre og Romsdal HF				1 : 50
Ålesund sjukehus, Oppgradering av kjøkken Plan 1 - Sprinkler - Rivetegning				
Norconsult	Oppdragsnummer 52107750	Tegningsnummer V-05-33-01	Revisjon F01	