

KUMKORT

Kumdata

Kumnummer	4662
Anleggsår	
Materiale	Prefabr. Betong
Diameter	1000
Lokkform	
Lokkmateriale	
Utstyr	
Kommentar	

Koordinater, senter kumlukk

Nord	Øst	Høyde
6828480.59	541740.36	240.00


Ledninger

Lednings-nummer	Fjern-kum	Lednings-bruk	Dim.	Materiale	Utstyr	Høyde
4681	8143	Spillvann	200	PVC - Polyvinylklorid		240.00
4682	4664	Spillvann	160	PVC - Polyvinylklorid		240.00
4683	4672	Spillvann	200	PVC - Polyvinylklorid		240.00

Diverse

Utskriftsdato	23.12.2022
Beliggenhet	
Melding	



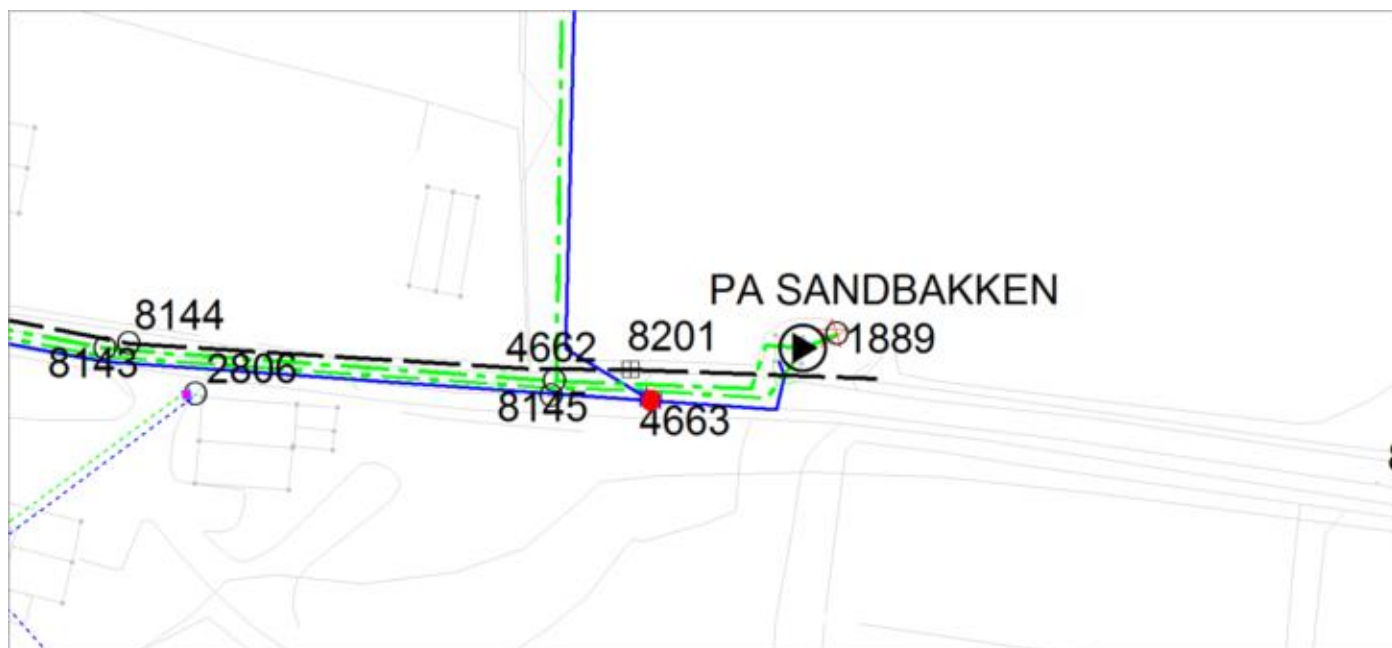

KUMKORT

Kumdata

Kumnummer	4663
Anleggsår	
Materiale	Prefabr. Betong
Diameter	1200
Lokkform	
Lokkmateriale	
Utstyr	Brannventil ordinær
Kommentar	

Koordinater, senter kumlukk

Nord	Øst	Høyde
6828478.73	541749.42	238.97

Ledninger

Lednings-nummer	Fjern-kum	Lednings-bruk	Dim.	Materiale	Utstyr	Høyde
4685		Vann	32	PEL - Polyetylen, lav dens.		238.97
4673		Vann	110	PVC - Polyvinylklorid		238.97
8513	4666	Vann	110	PVC - Polyvinylklorid		238.97

Diverse

Utskriftsdato	23.12.2022
Beliggenhet	
Melding	



