


Lukke vegg imellom leilighetene i kjeller og fjerne eksisterende dør (i brannskillet). Wc og lettvegger saneres i sin helhet.

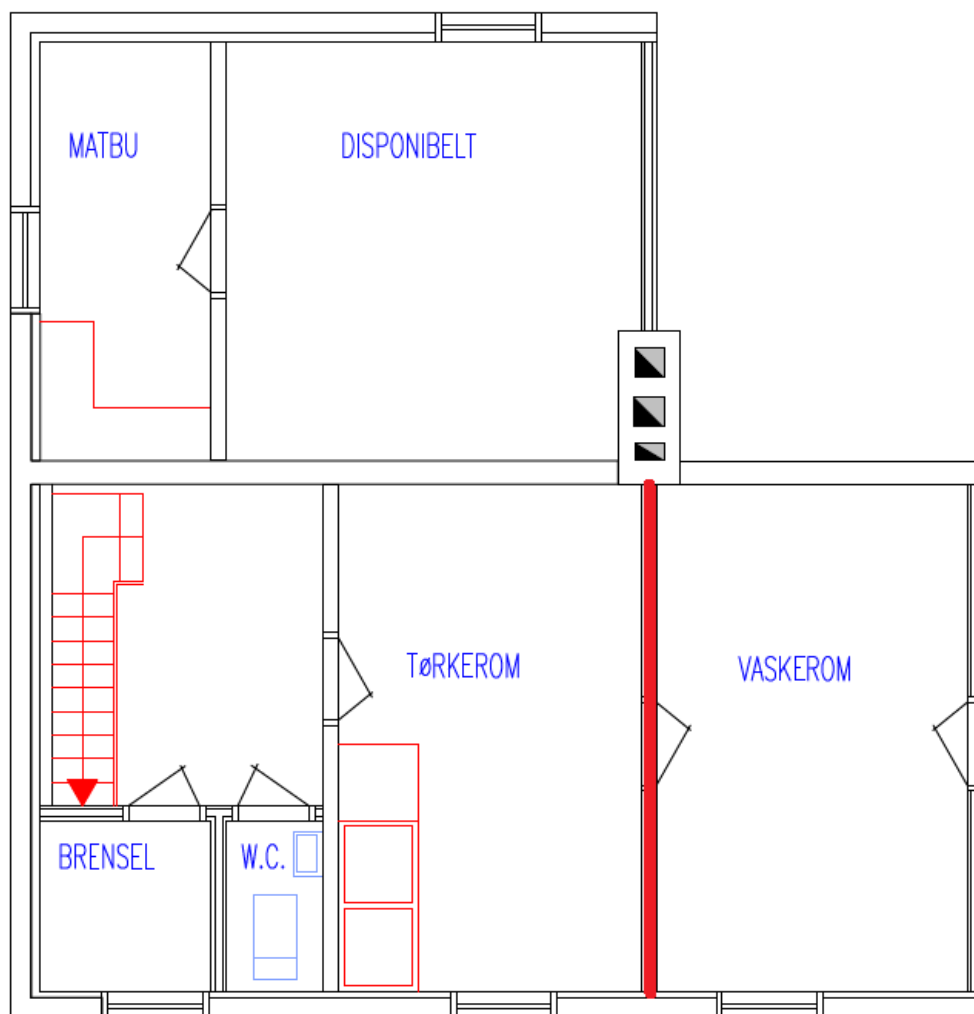

Skisse av endret planløsning bad/vaskerom med varmtvannsbereder. NB! Interiør er kun skissert for å indikere rommets funksjon og innhold. Plasseringen bestemmer totalentreprenør.

