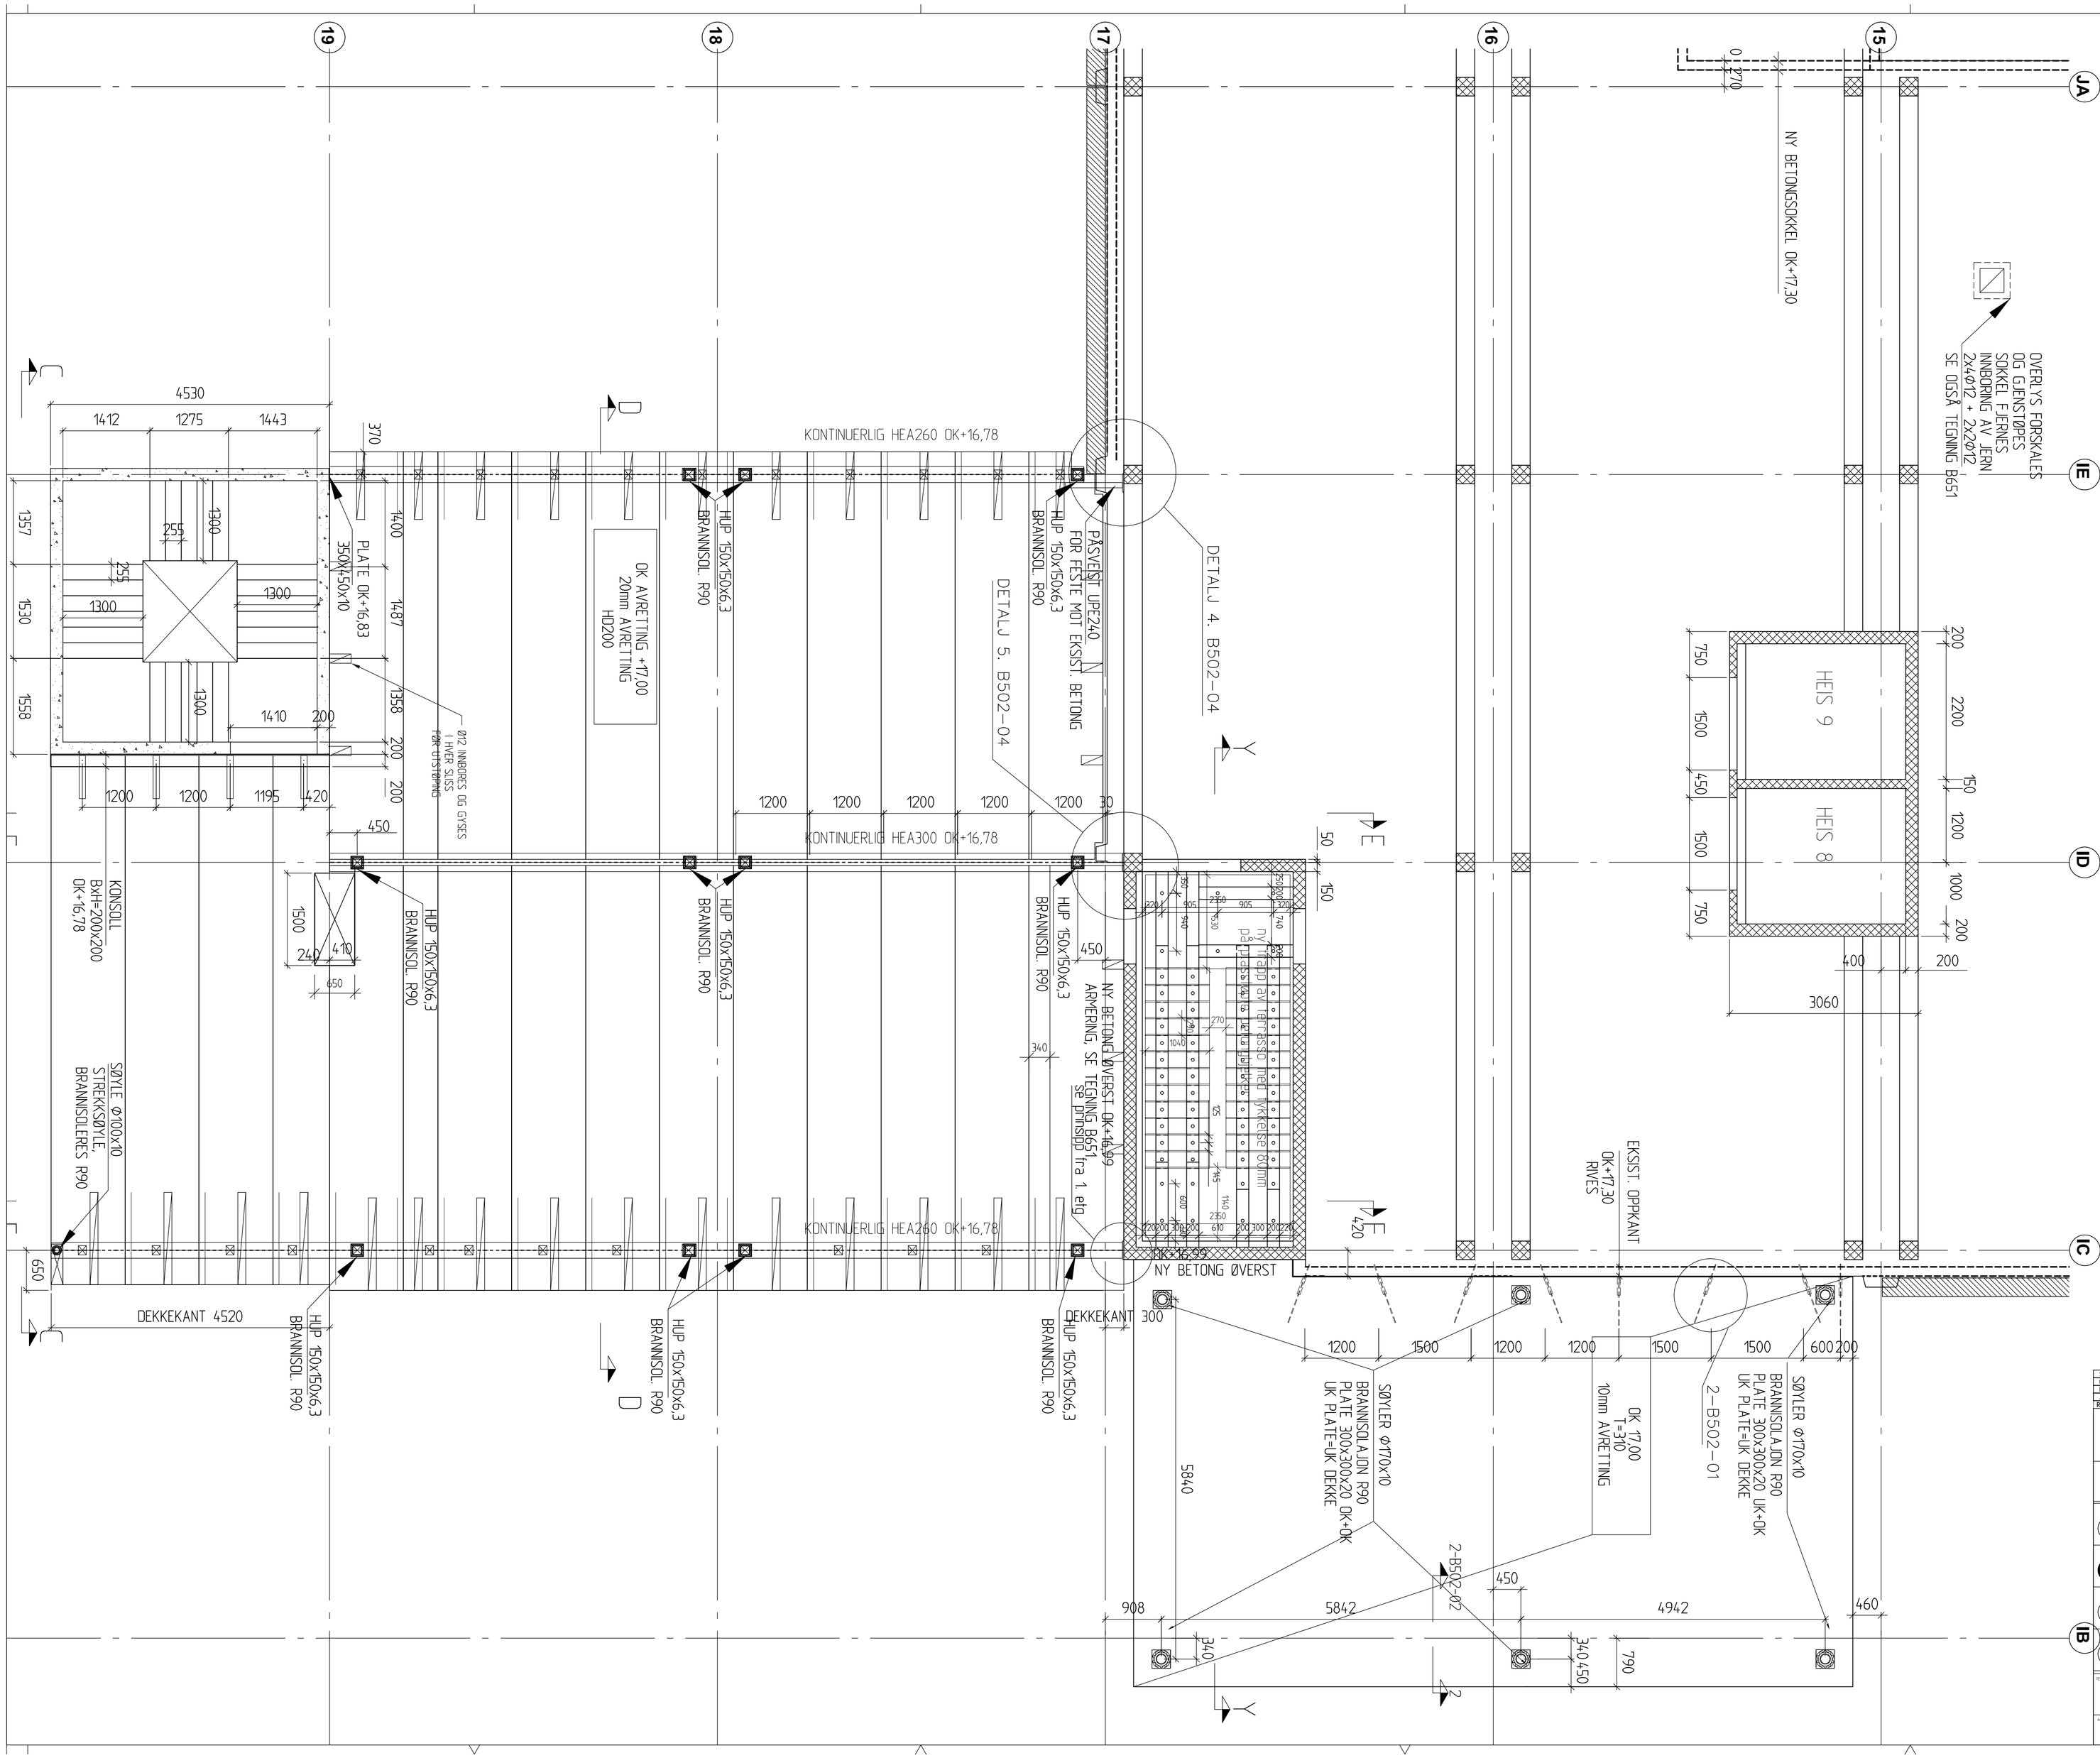

NY BETONG UTBYGGING 2000

EKSISTERENDE BETONG

EKSISTERENDE FASADEELEMET (GJELDER DEKKENIVÅ)

EKSISTERENDE BETONG RIVES

HULLEDEKKER HS200

GENERELLE ANMERKNINGER:
PÅLITELIGHETSKLASSE (NS3490): 2
ANMERKNINGER BETONG:
BETONGKVALITET TRAPPESJAKT B35
BETONGKVALITET ØVRIG B25 (B20)
BESTANDIGHETSKLASSE X0
OVERDEKNING 25MM MOT FORSKALING
OMFARINGSLENGDE FOR ARMERING 50ø
NORMAL KONTROLL
ANMERKINGER STÅL
BJELKER/SØYLER KVAL. S355J0
PLATER KVAL S235J0
ALT STÅL LEVERES PRIMET
STÅLSØYLER BRANNISOLERES TIL R90
RUNDE STÅLSØYLER ISOLERES TIL R90
STÅLBJELKER ISOLERES TIL R60

ANMERKNINGER:
DYBLER Ø20 LENGDE 175 MM
I MIDTERSTE KANAL

TEGNINGSSTATUS:
SOM BYGGET

REV	ENDRINGER	DATO	SIGN
S	SOM BYGGET	31.12.2005	KSI
C	NY HOVEDINGANG	22.03.05	TLI
B	DIV. KORRIGERINGER	14.10.04	TLI
A	ARBEIDSTEGNING	30.07.04	TLI

HELSE FØRDE HF Førde sentralsjukehus
6807 FØRDE, www.helse-forde.no, Telefon 57 83 90 00, Telefax 57 83 90 15

Prosjekt
4605 - PÅBYGG 2000

ORIGO ARKITEKTGRUPPE AS, Nikolaiskiveien/menningen 28, N-5003 BERGEN, E-post: origo@origo.as — PGL/ARK, Telefon 55 30 49 00, Telefax 55 30 49 01
RAMBØLL AS. BERGEN, pb 3705 Fyllingsdalen, 5845 BERGEN, E-post:tiete.lindaas@ramboll.no — RIB, Telefon 55 17 58 00, Telefax 55 17 58 10
OPTICONSULT AS, Storehaveveien 98, 5072 BERGEN, E-post: per.m.blytt@opticonsult.no — RIV, Telefon 55 27 50 00, Telefax 55 27 50 01
MONSTAD AS, Angedalsv 4, 6800 FØRDE, E-post: sverre.aasen@monstad.no — RIE, Telefon 57 72 30 31, Telefax 57 82 38 80

TEGNINGSNR. 44488100.DWG

TEGNINGSTITTEL
VEGGER I OG DEKKE OVER 2.ETG.
DEL C1, VESTIBYLE

MÅL	DATO	TEGN.	ANSV.	KONTR.	ARBEIDSNR.	TEGNINGSNR.	REV.
1:50	29.06.04	TLI	FB		4448	B302.25	S