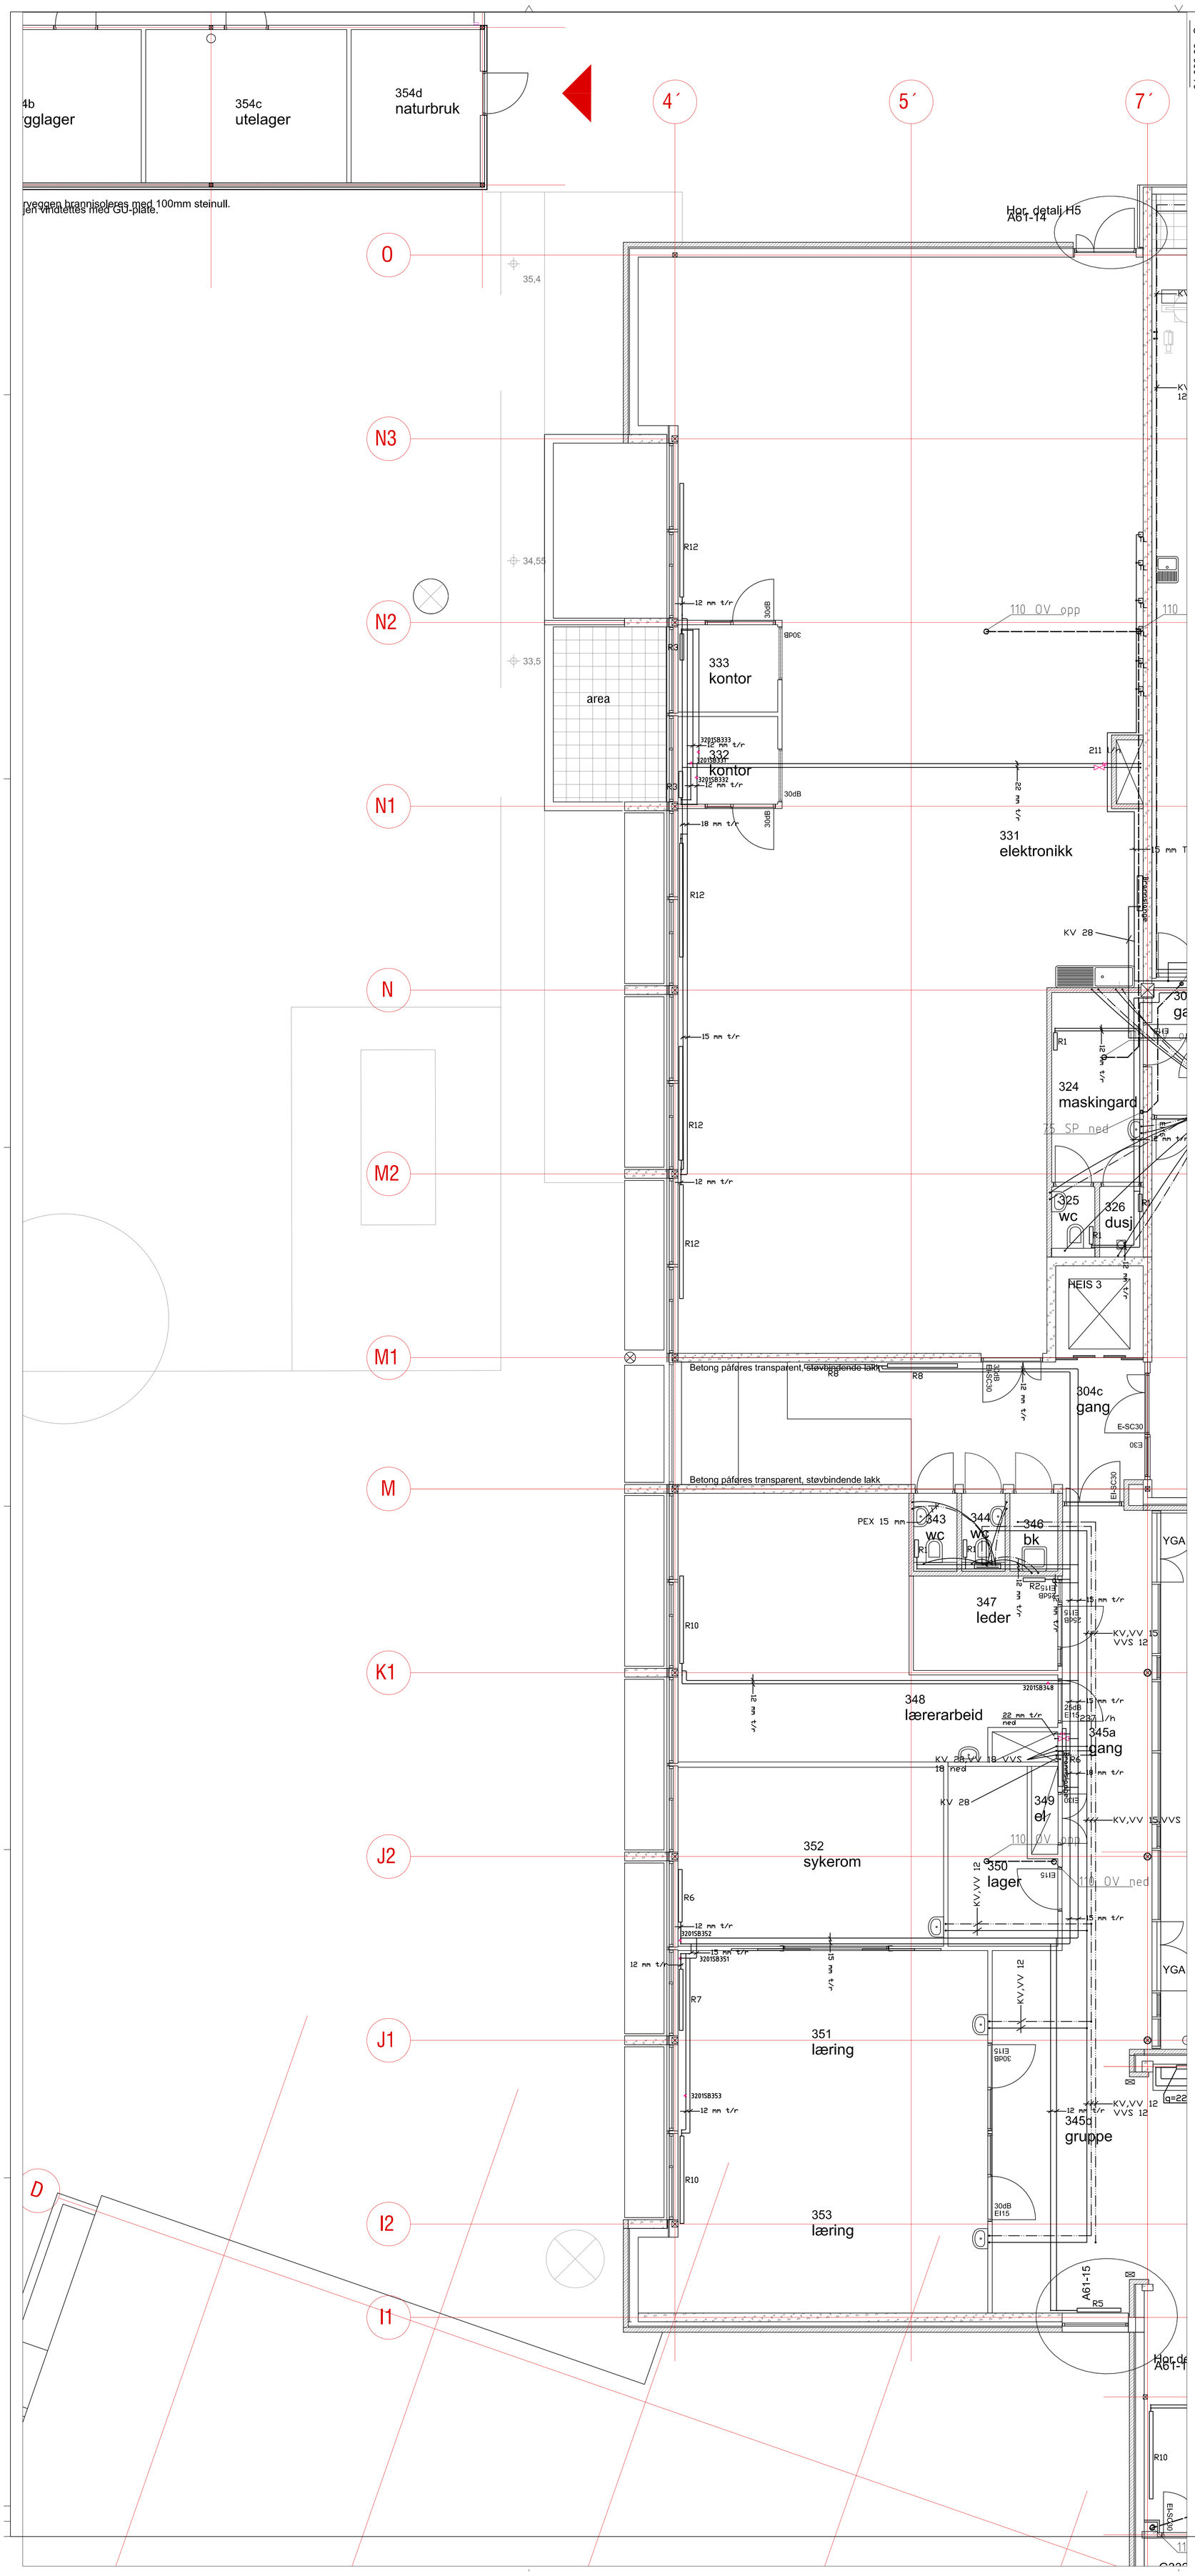

rev.	dato	endr.nr.	revisjonen gjelder	sign.
C	13.12.06	Supplering ventiler varme		KM
B	07.12.06	32	Rad. typer+ tag, rad.dim endringer	KM
A	28.06.06		Mangelskontroll	KM
	12.03.07	AS BUILT		KM

sakskoh.:KM kontrollert: SS
tegnet: KM godkjent: SS

SØR-TRØNDELAG
FYLKESKOMMUNE
NYE FOSEN VIDEREGÆNDE
SKOLE

VARME OG SANITÆRANLEGG
PLAN 3 DEL 3

1:50 ARBEIDSTEGNING 31.003.03 C
27.06.05

SPETS CONSULTING GROUP AS
Strindveien 1
7041 Trondheim