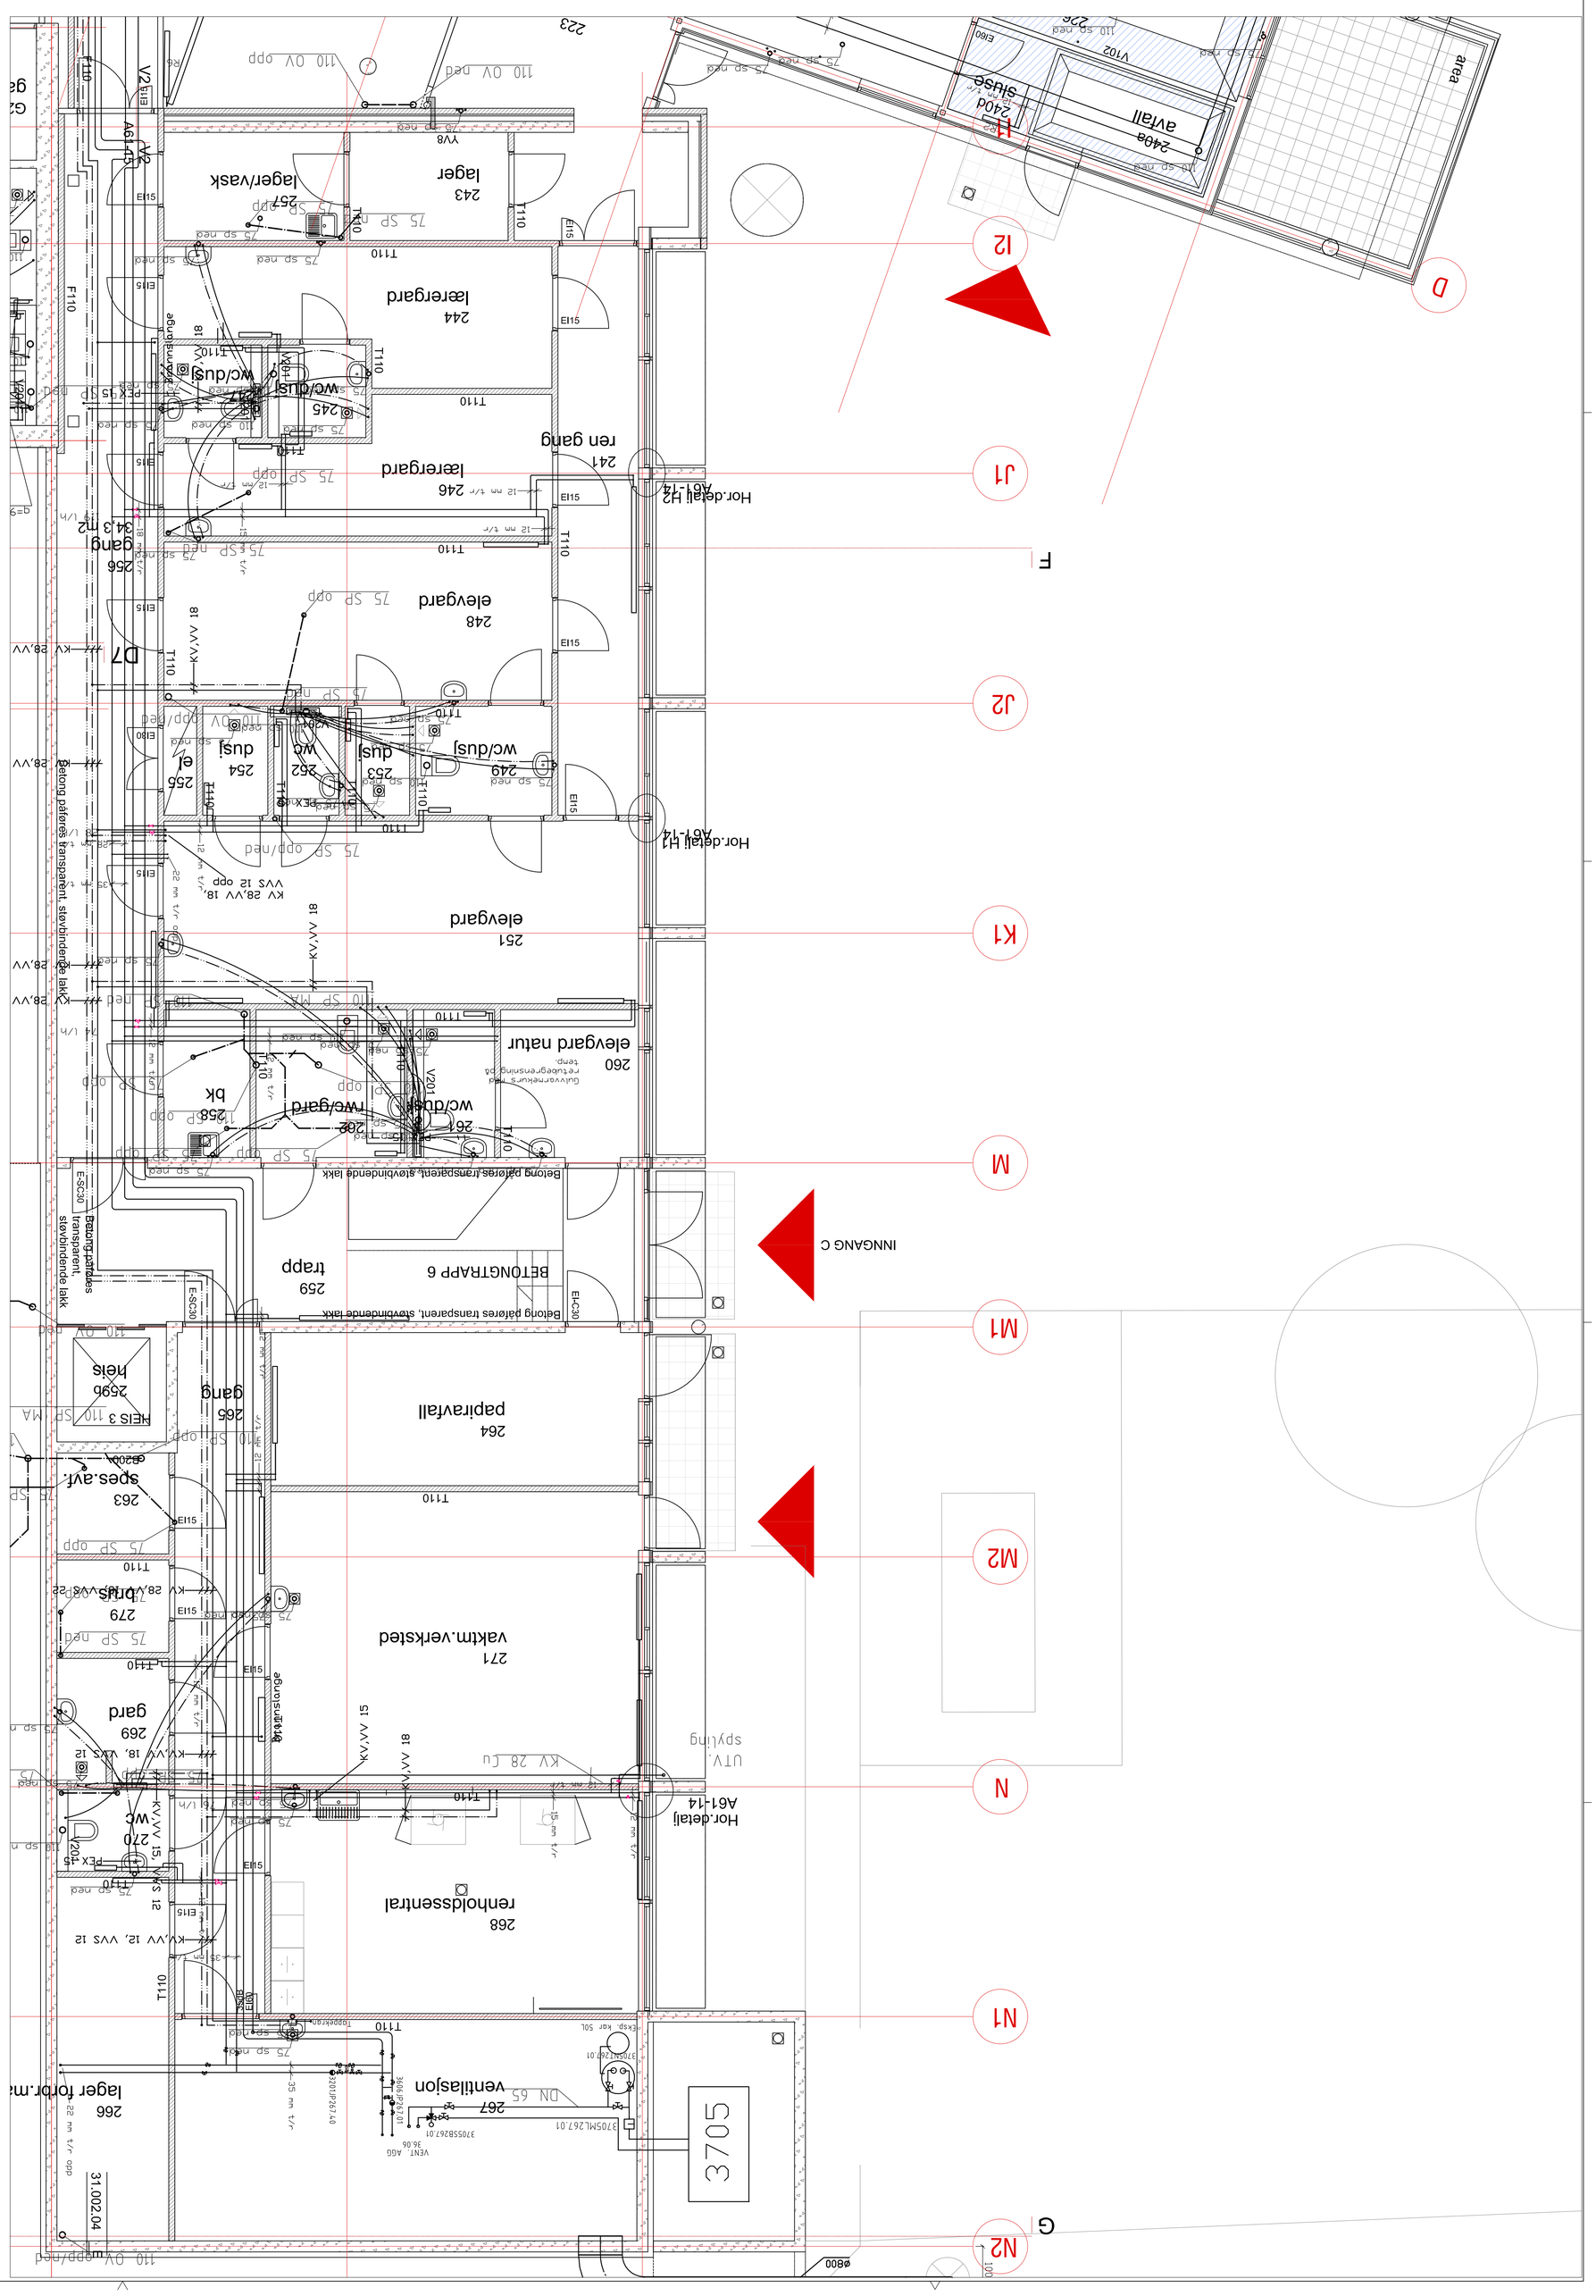

rev.	dato	endrer	tegnforklaring	sign.
A	28.06.05		Mengdekontroll	KM
B	07.11.05	17	Dim. endring varme, sluip. tøkn rom	KM
C	21.12.05	39	Supplering info ventilar og rør varme	KM
D	04.07.06	62	Rev. renholdssentral	KM
E	17.10.06	66	Inntreg. ventil	KM
	12.03.07		AS BUILT	KM

saksbeh.: KM kontrollert: SS
tegnet: KM godkjent: SS

SØR-TRØNDELAG FYLKESKOMMUNE
NYE FOSEN VIDEREGÅENDE SKOLE

VARME OG SANITÆRANLEGG
PLAN 2 DEL 4

1:50 AREIDSTEGNING 31.002.04 E
27.06.05

SPETS CONSULTING GROUP AS
Olav Tryggvasonsgate 7
7041 Trondheim