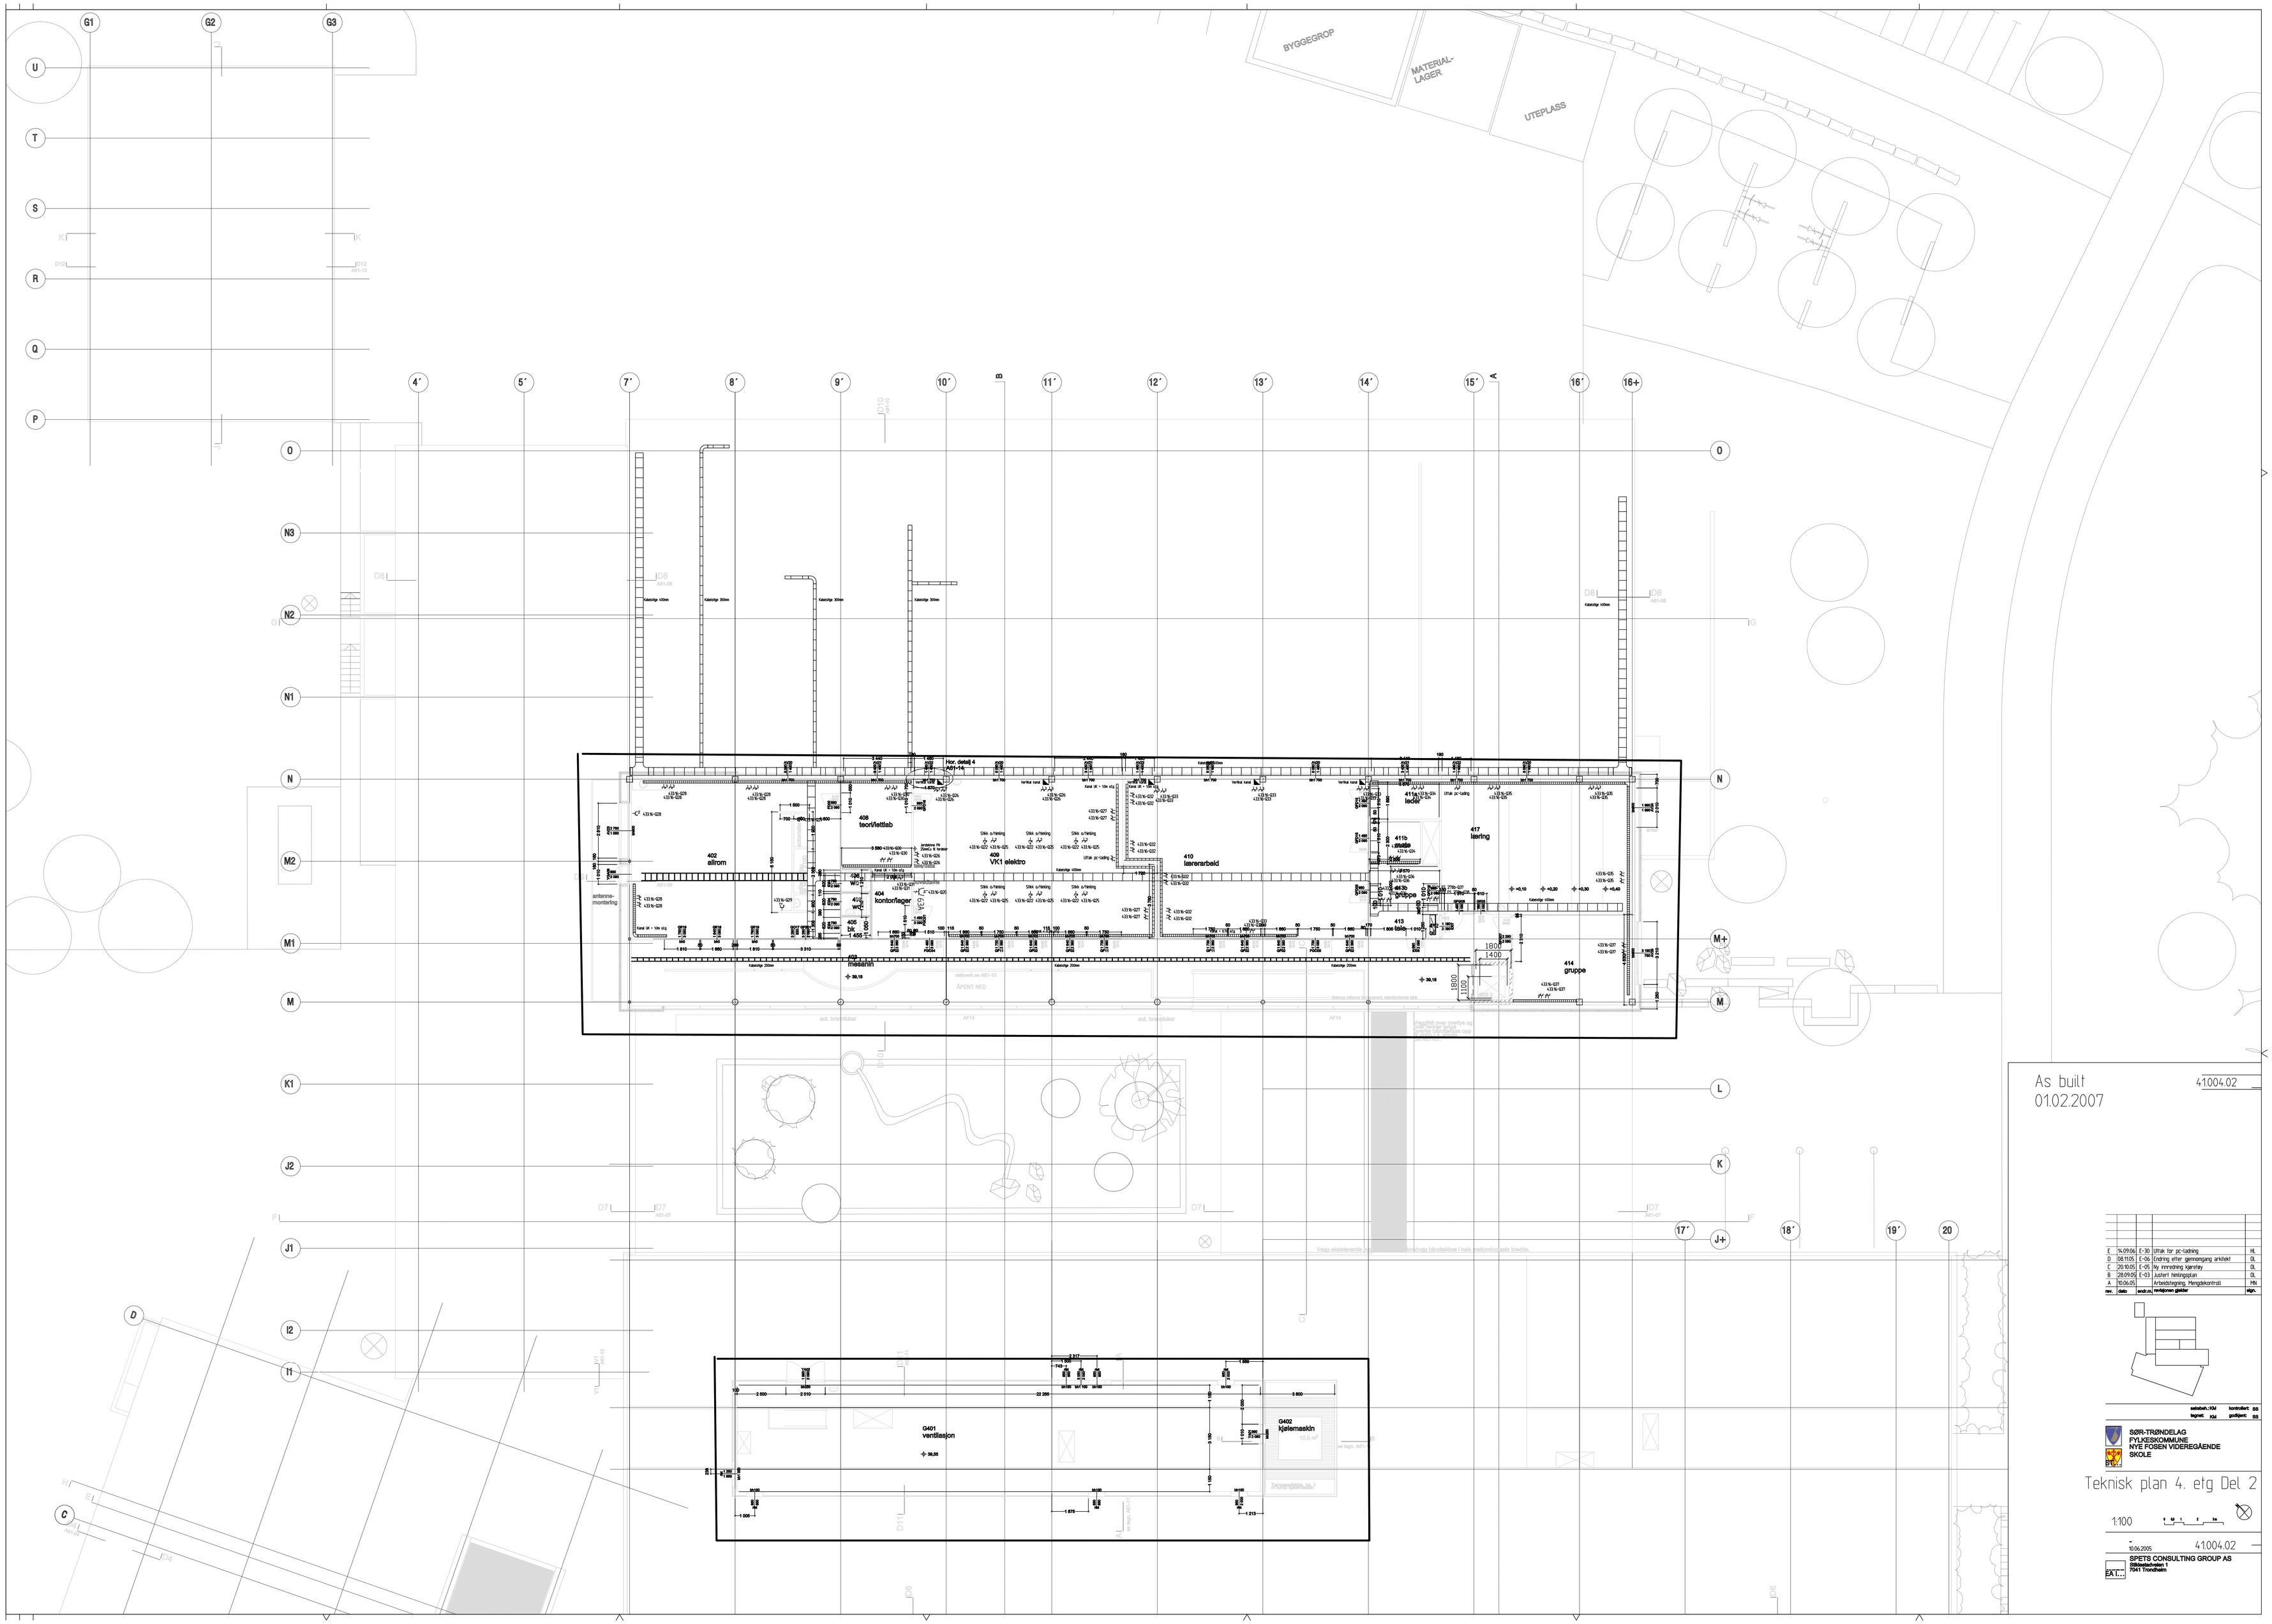

As built
01.02.2007

41004.02

rev.	dato	endr.nr.	revisjonen gjelder	sign.
E	14.09.06	E-30	Uttak for pc-lading	HL
D	08.11.05	E-06	Ordning etter gjennomgang arkitekt	OL
C	20.10.05	E-05	Ny inndeling kjøreby	OL
B	28.09.05	E-03	Justert hevingsplan	OL
A	10.06.05		Arbeidstegning, Rådgiverkontroll	HN

målestokk:1:X4	kontrollert: SS
tegnet: KM	godkjent: SS

SØR-TRØNDELAG
FYLKESKOMMUNE
NYE FOSEN VIDEREGÅENDE
SKOLE

Teknisk plan 4. etg Del 2

1:100

10.06.2005 41004.02

SPETS CONSULTING GROUP AS
Stålsetadveien 1
7041 Trondheim