






Plottet av: Kai Tore Moberg
Plottet dato: 11.September.
Merknad:



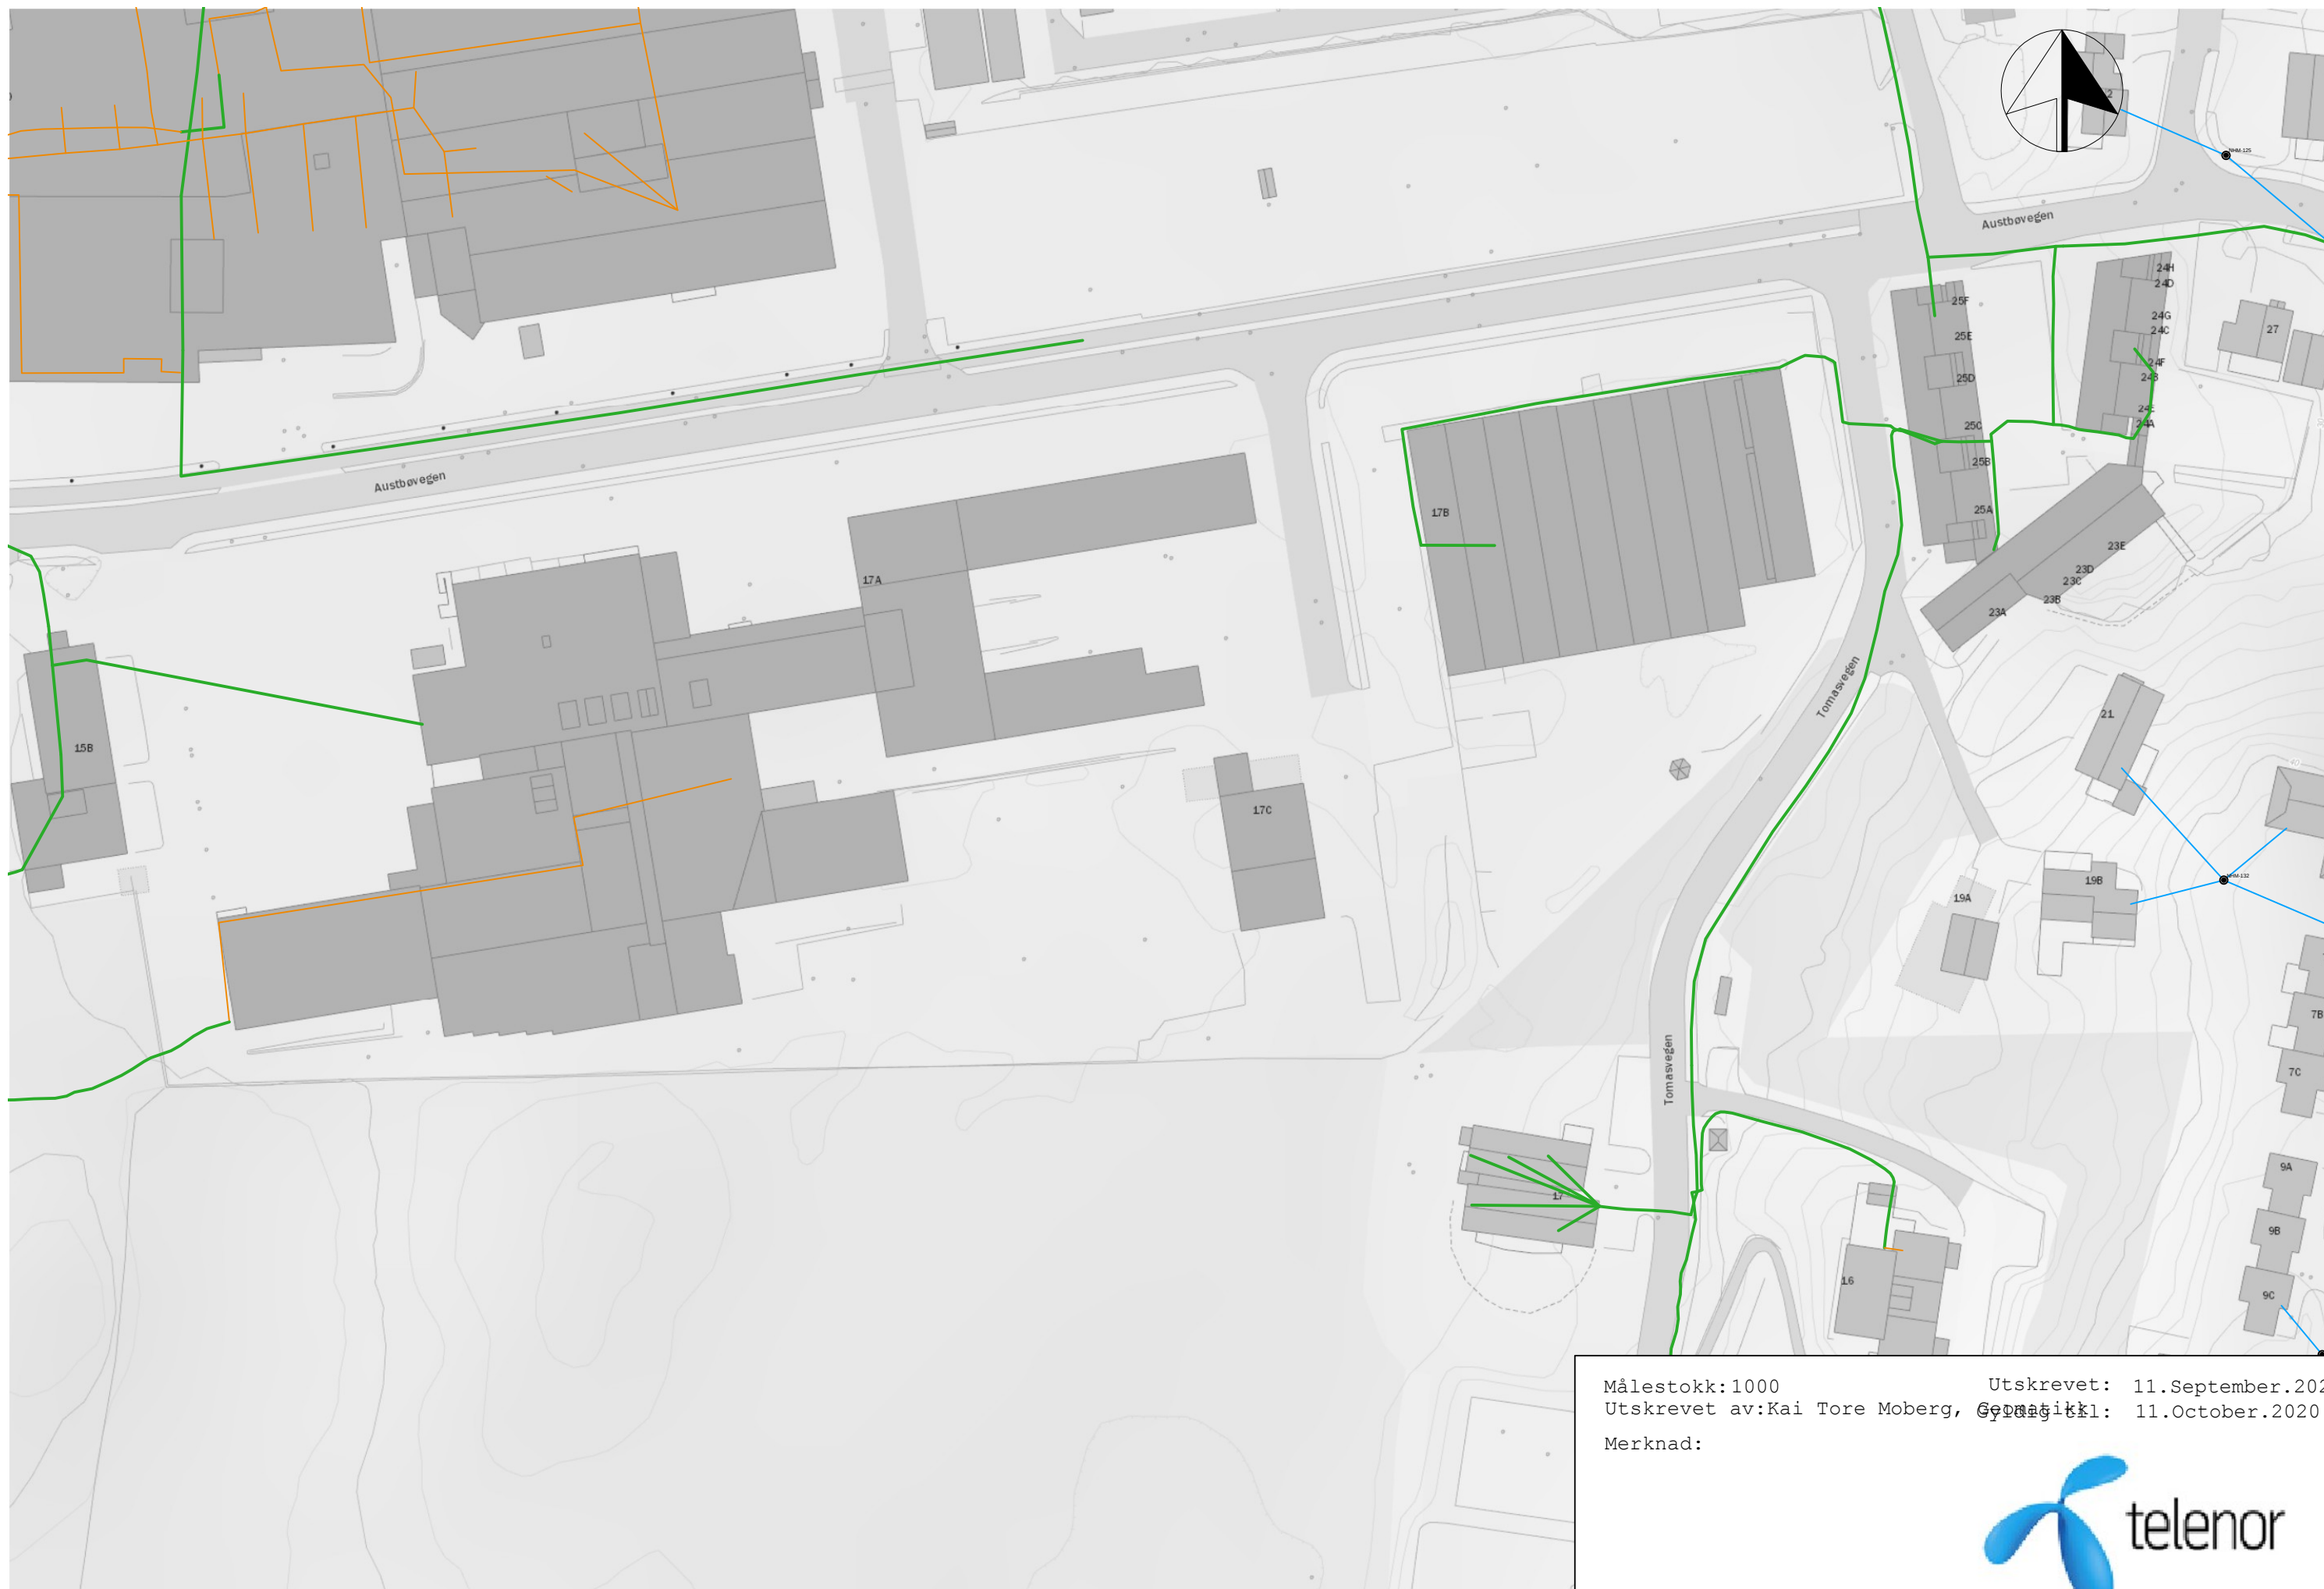

Målestokk:1000
Utskrevet av: Kai Tore Moberg, Geomatikk1: 11.October.2020
Merknad:

