


ANVISNING

SKISSE OVER EKSISTERENDE KABELSTIGER SOM ER REGISTRERT I VENTILASJONSROM MED OMTRENTLIGE HØYDER. SAMMENSTILT MED NYE VENTILASJONSAGGREGATER OG KANALNETT

Tegningstittel: EKSISTERENDE KABELSTIGER OG TAVLER	Tegningsstatus: Tilbudstegning
10227223 -RIE -E-400-20-001 -A	

SYMBOLLISTE

Eksisterende kabelstiger

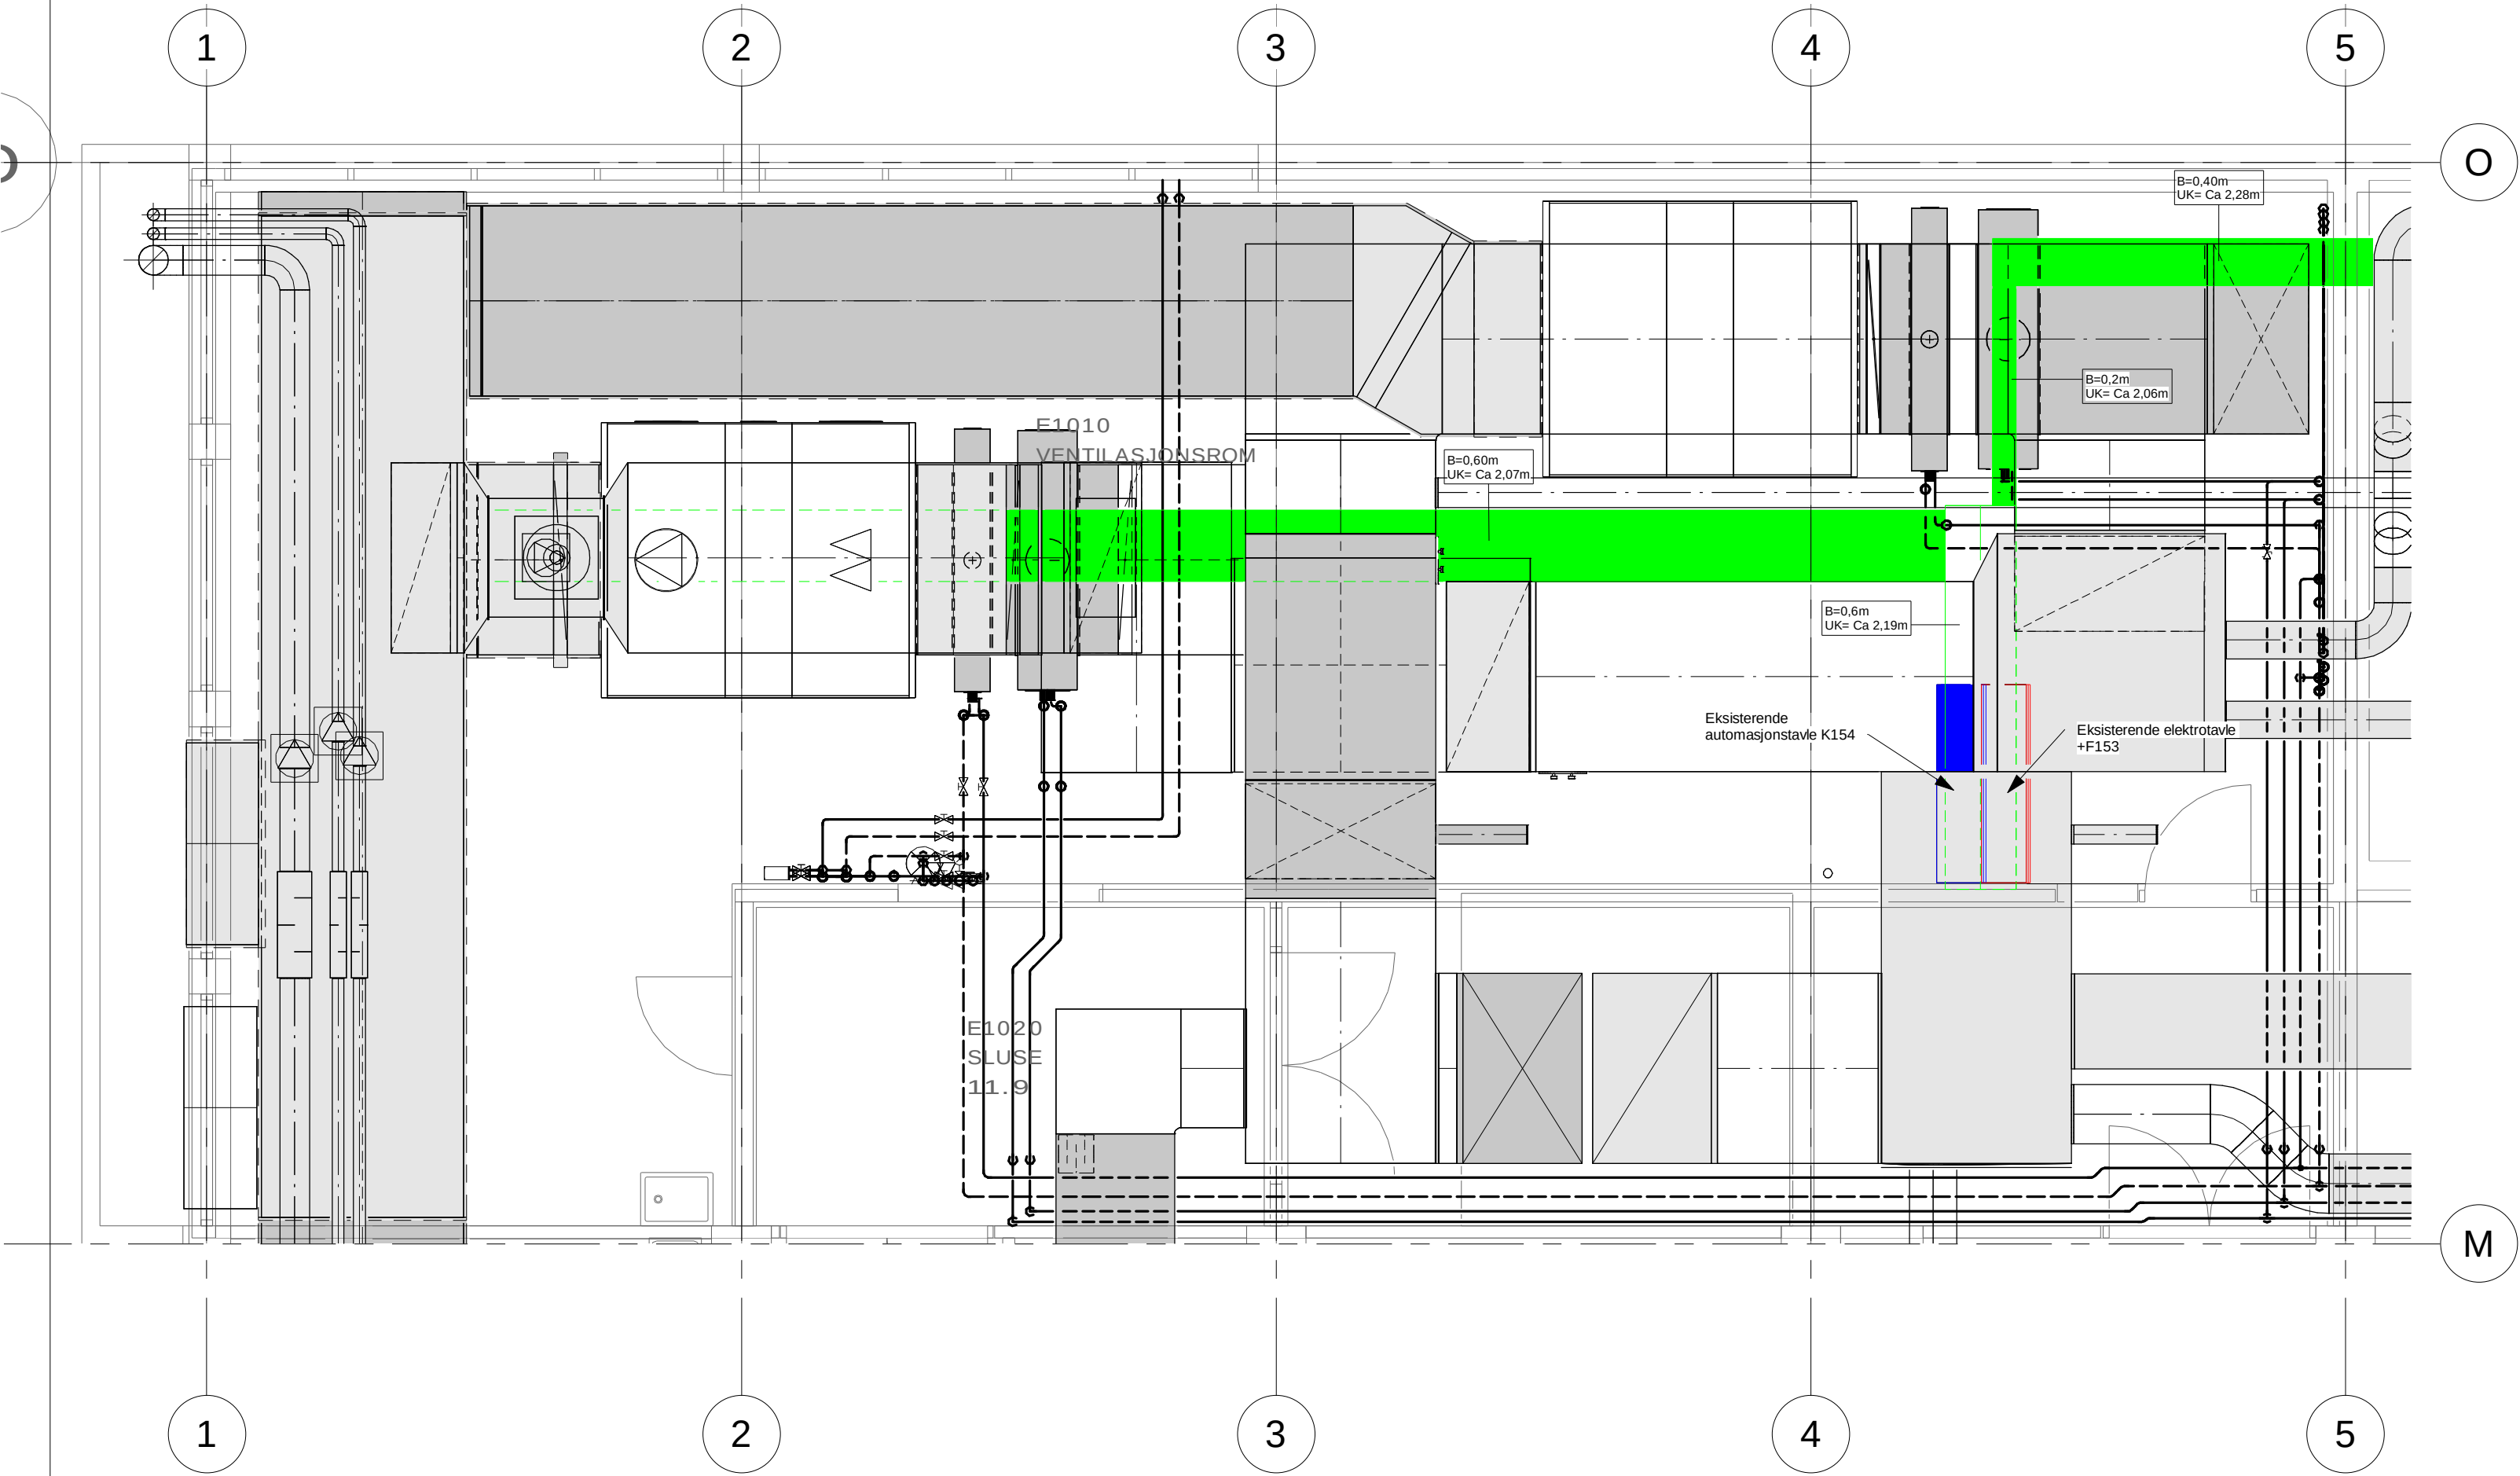

A	Tilbudstegning	NOESMO	NOARVM	22.02.22
Rev	Endring	Utf.	Kontr.	Dato
Oppdragsgiver	Statsbygg	Utført av	noesmo	Kontr. av
Tittel	Nytt ventilasjonsaggregat	Dato	20.01.22	Ansvarlig
		Målestokk	1:50	nohenp
		Format	A2	
EKSISTERENDE KABELSTIGER OG TAVLER		Sweco oppdragsnr.	10227223	
		Sweco oppdragsleder	Henning Kåre	
SWECO		Tegningsstatus	Tilbudstegning	
Fagdisiplin	Tegningsnummer (bygg-et-fag-syst-type-løpenr)	Status	Rev.	
RIE	E-400-20-001		A	