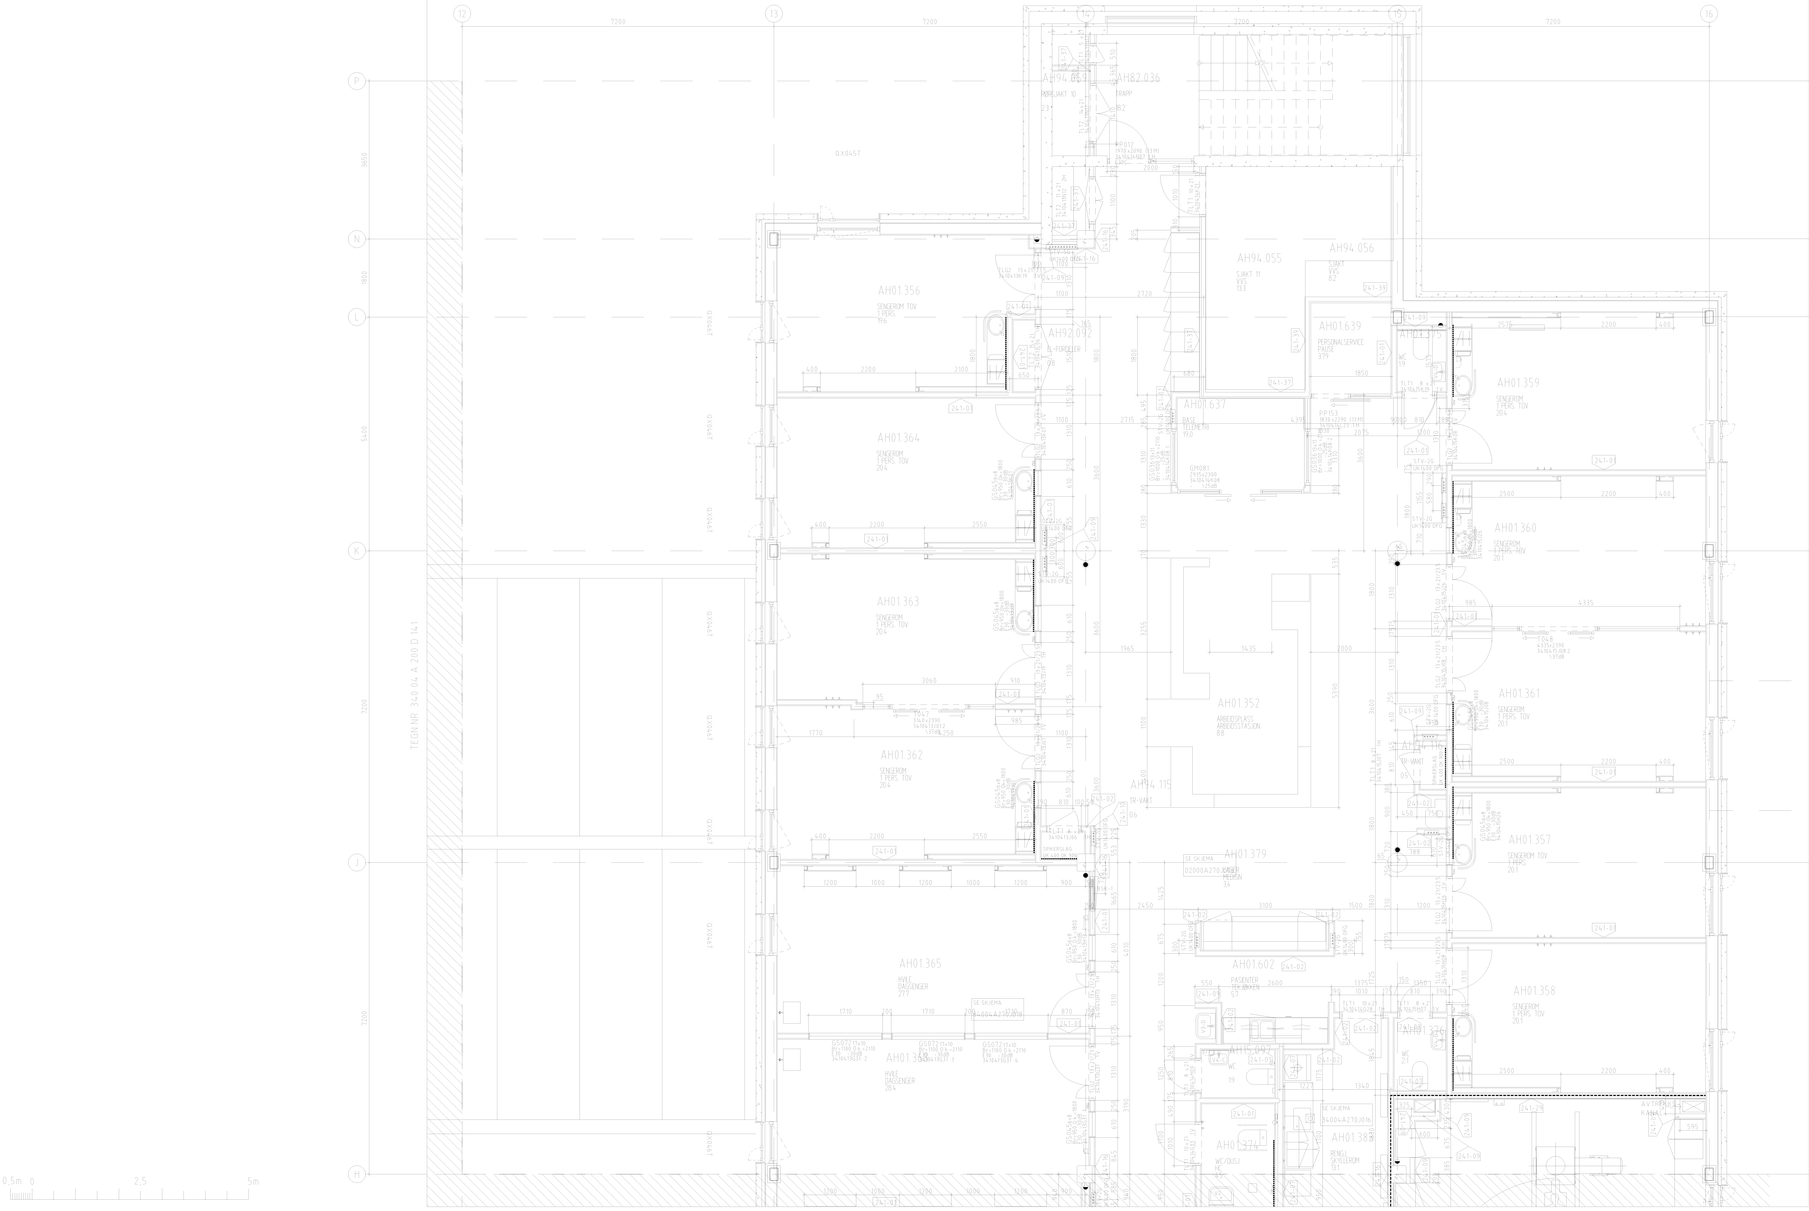

MERKNADER

Alle synlige ender på lettvegger får ett lag gips
Alle hjørner forsterkes med stål
Ender og omsig på delte vegger med pass skal passes
Påføring på betongvegger og vegger utføres slik at gips flukter med gips på tilstøtende vegg
Henvisninger til gjentatte detaljer er kun gitt ett sted pr. tegning
TM dører til el.-skjakter monteres 300mm fra ok gulv
Tøystenvegger i glass/GF og GM-felt er fleglet med modulmål. Leverandør må kontrollere mål på stedet

Akustiske plater:
Type 1: Akustisk plate Offecct soudwave swell 600×600
For monteringshøyde se skjema ekspedisjoner
Type 2: Akustisk plate Ecophon wallpanel Texona, 2200×1800
Monteres ukfg o.f.g.

Brannskap:
Monteres uk 1900 o.f.g.
BSK-1: Brannskap i vegg uten brannkrav. utsparing B 810× H 810mm
BSK-2: Brannskap EI60 vegg. utsparing B 860×H 860mm
BSK-3: Utenpåliggende brannskap

Stengeventiler:
Monteres uk 1400 o.f.g.
STV-1G: utsparing: B 285 x H 215
STV-2G: utsparing: B 335 x H 215
STV-3G: utsparing: B 485 x H 215
STV-4G: utsparing: B 535 x H 215
STV-5G: utsparing: B 735 x H 215

Ingen horisontal kubling over stengeventiler.
Trykkoverslåker og slave pga gassrør.

Trykkoverslåker:
Monteres uk 1215 o.f.g.
TROV-2G: utsparing B 275 x H 400
TROV-3G: utsparing B 390 x H 400
TROV-4G: utsparing B 495 x H 400
TROV-5G: utsparing B 695 x H 400

Slave:
Monteres uk 1215 o.f.g.
SLAVE: utsparing B 175 x H 400

Radiatorgitter:
Monteres uk 1345 o.f.g.
RTAB: utsparing B 330 x H 270

Spikerslag i yttervegg for veggmonterte radiatorer:
12mm OSB spikerslag monteres bak ytre gipsplate.
Spikerslag monteres senthøs på vindu.
Høyde fastsatt av brystningshøyde.
Lengde fastsatt radiatorlengde eller nøyaktig

HENVISNINGER

For veggtyper, se skjema:	020 00 A 243 J-001 020 00 A 243 J-002 020 00 A 243 J-003	020 00 A 243 J-004 020 00 A 243 J-005 020 00 A 243 J-006	020 00 A 243 J-008
For innerdører, se skjema:	020 00 A 243 J 002		
For systemglass/dør, stål:	340 00 A 243 J 001		
For modulvegg glass:	340 00 A 240 J 001-002-003-004-005-006-009		
For innvendige vinduer:	340 00 A 240 J 007 - 340 00 A 240 J 008		
For Bakplater vasker:	02000A271J025		

REV.	DATO.	KONTR.	BETIFLSEN GJELDER
AB-D	15.04.10	JG	SOM BYGGET
AA-D	24.09.09	PAB	SOM BYGGET

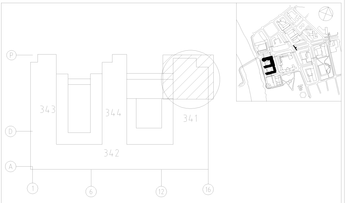

DENNE TEGNING ER BASERT PÅ FØLGENDE GJELDENDE ARKITEKTGRUNNLAG

☐ PLANTEGNING DATERT:	DD MM ÅÅ	☐ MODELLFIL DATERT:	DD MM ÅÅ	☐ ANDRE DATERT:	DD MM ÅÅ

PROSJEKT FOR NYTT UNIVERSITETSSYKEHUS I TRONDHEIM

PROSJEKTADMINISTRASJON:
Helsebygg Midt-Norge
BESØKSADRESSE: PROF. BROCHS GT 6
HELSEBYGG MIDT-NORGE 7488 TRONDHEIM
TEL: 73 86 20 00 FAX: 73 86 20 91

HELSEFORETAK:
HELSE MIDT-NORGE

KONTRAKTSPARTNER:
TEAM ST.OLAV
TEAM ST. OLAV ANS, PB 5707 MAJORSTUEN, N-0306 OSLO

UNDERKONSULENT:

PROSJEKT:
AKUTTEN OG HJERTE-LUNGE-SENTERET
PLAN 4. ETASJE
AKSE H-P/12-16

BYGNING/AVSNITT:
341 AKUTTEN

FASE	MÅLESTOKK	TEGNING NR.	REV.
DETALJ-PROSJEKT	1:50	340 04 A 200 D 111 PROSJEKT ETG. DISIPLIN BYGN. DEL TYPE TEGN LØPE NR	AB-D

DATO:24.09.09 TEGN. KONTR.PAB PROSJ.NR:340