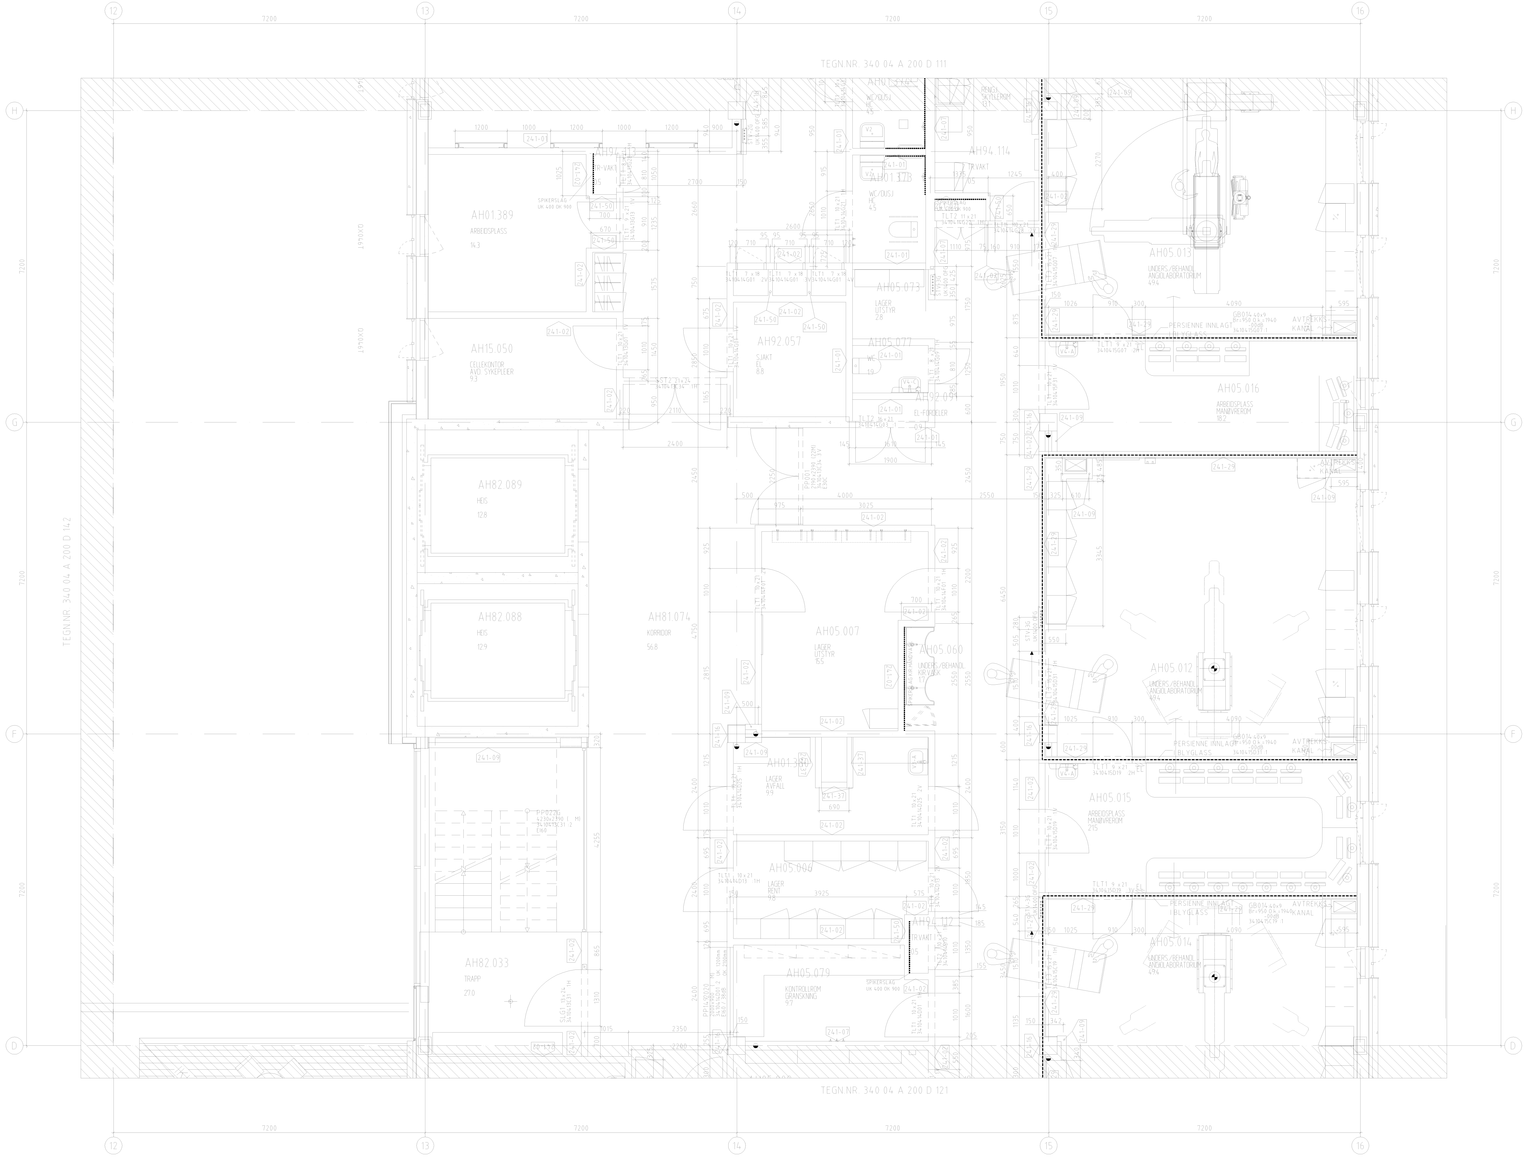

MERKNADER

Alle synlige ender på lettvegger får ett lag gips.
Alle hjørner forsterkes med stål.
Ender og omvg på delte vegger med pass skal passes.
Påføring på betongvegger og vegger utfØres slik at gips flukter med gips på tilstøtende vegg.
Henvisninger til gjeldende detaljer er kun pØdØrt ett sted pr. tegning.
TM dØrer til el-s jakter monteres 300mm fra ok gulv.
Tøstenvegger i glass/Ø og GM-hell er fØgset med modulmål. LeverandØr må kontrollere mål på stedet.

Akustiske plater:
Type 1: Akustisk plate Offecct soudwave swell 600×600
For montering/ØgØe se skjema ekspedisjoner.
Type 2: Akustisk plate Ecophon wallpanel Texona. 2200×1800
Monteres ukfØ o.f.g.

Brannskap:
Monteres uk 1900 o.f.g.
BSK-1: Brannskap i vegg uten brannkrav. utsparing B 810× H 810mm.
BSK-2: Brannskap i EI60 vegg. utsparing B 860×H 860mm.
BSK-3: Utenpåliggende brannskap

Stengeventiler:
Monteres uk 1400 o.f.g.
STV-1G utsparing B 285 x H 215
STV-2G utsparing B 335 x H 215
STV-3G utsparing B 485 x H 215
STV-4G utsparing B 535 x H 215
STV-5G utsparing B 725 x H 215
Ingen horisontal kubing over stengeventiler.
TrykkoverØkere og slave pga gassrØr.

TrykkoverØkere
Monteres uk 1215 o.f.g.
TROV-2G utsparing B 275 x H 400
TROV-3G utsparing B 395 x H 400
TROV-4G utsparing B 495 x H 400
TROV-5G utsparing B 685 x H 400

Slave
Monteres uk 1215 o.f.g.
SLAVE utsparing B 175 x H 400

RøtøpningsstØl
Monteres uk 1345 o.f.g.
RTØB utsparing B 330 x H 270

Spikerslag i yttervegg for veggmonterte radiatorer:
12mm OSB spikerslag monteres bak ytre gipsplate.
Spikerslag monteres senfriste på vinda.
HØyde fØlsvarer brystningshØyde.
Lengde fØpasses radiatorlengde etter mosjØbredde

HENVISNINGER

For veggtyper, se skjema:	020 00 A 243 J-001 020 00 A 243 J-002 020 00 A 243 J-003	020 00 A 243 J-004 020 00 A 243 J-005 020 00 A 243 J-006	020 00 A 243 J-008
For innerdØrer, se skjema:	020 00 A 243 J 002		
For systemglass/dØr stål:	340 00 A 243 J 001		
For modulvegg glass:	340 00 A 240 J 001-002-003-004-005-006-009		
For innvendige vinduer:	340 00 A 240 J 007 - 340 00 A 240 J 008		
For Bakplater vasker:	02000A271J025		

REV.	DATO	KONTR.	BETFILSEN GJELDER
AB-D	15.04.10	BJ	SOM BYGGET
AA-D	24.09.09	PAB	SOM BYGGET

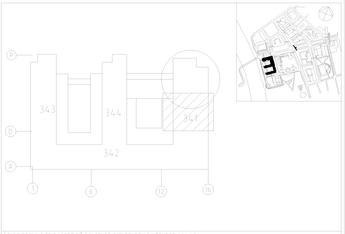

DENNE TEGNING ER BASERT PÅ FØLGENDE GJELDENDE ARKITEKTGRUNNLAG

☐ PLANTEGNING DATERT:	DD.MM.ÅÅ	☐ MODELFIL DATERT:	DD.MM.ÅÅ	☐ ANDRE DATERT:	DD.MM.ÅÅ

PROSJEKT FOR NYTT UNIVERSITETSSYKEHUS I TRONDHEIM

PROSJEKTADMINISTRASJON:
Helsebygg Midt-Norge
BESØKSADRESSE: PROF. BROCHS GT. 6
HELSEBYGG MIDT-NORGE 7488 TRONDHEIM
TEL: 73 86 20 00 FAX: 73 86 20 91

HELSEFORETAK:
HELSE MIDT-NORGE

KONTRAKTSPARTNER:
TEAM ST.OLAV
TEAM ST. OLAV ANS, PB 5707 MAJORSTUEN, N-0306 OSLO

UNDERKONSULENT:

PROSJEKT: AKUTTEN OG HJERTE-LUNGE-SENTERET
BYGNINGSAVSNITT: 341 AKUTTEN
PLAN 4. ETASJE
AKSE D-H/12-16

FASE	MÅLESTOKK	TEGNING NR	REV.
DETALJ-PROSJEKT	1:50	340 04 A 200 D 112 PROSJEKT ETG. DISIPLIN BYGN. DEL TYPE TEGN. LØPE NR	AB-D

DATO: 24.07 TEGN. KONTR: PAB PROSJ. NR: 340