


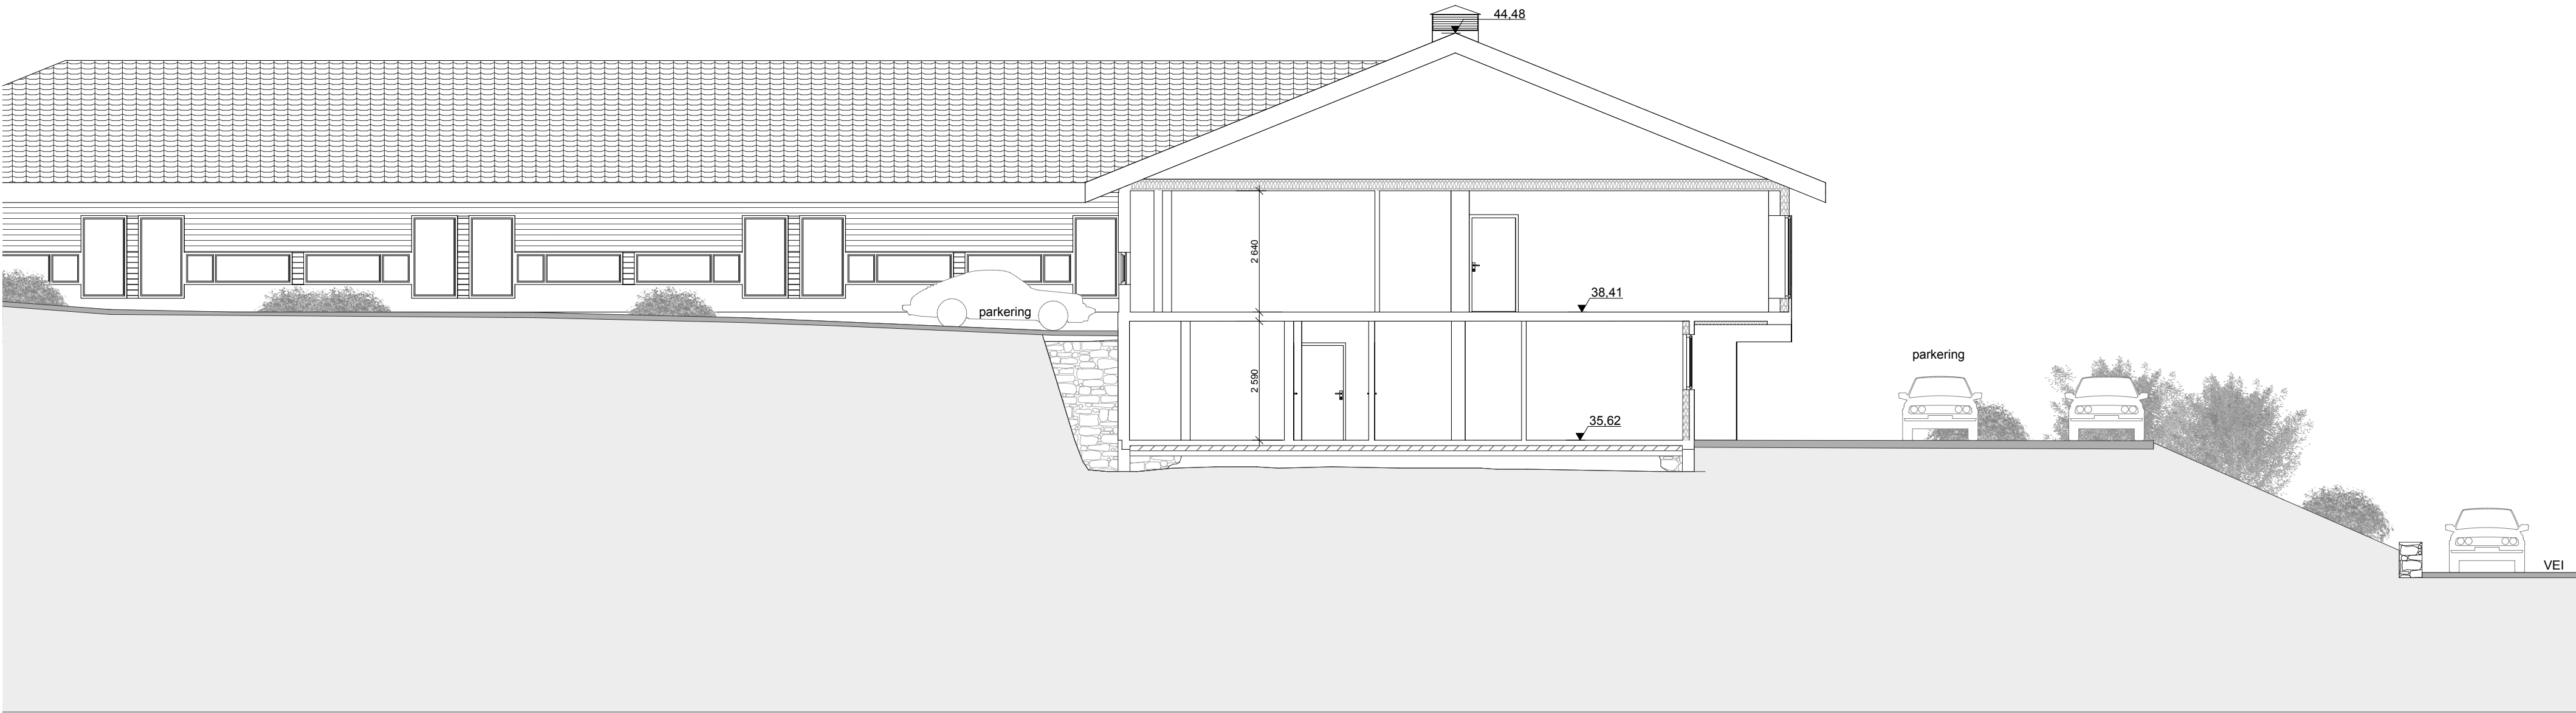

SNITT 2-2

Prosjekt: Hordnestunet Sykehjem	Prosjekterende: Arkitektgruppen Cubus AS Halldan Kjerulfs gate 4, 5017 Bergen 55 21 44 00 office@arkcubus.no						Tegning Snitt 2-2	Prosjektnr. 2101200	Dato 12.10.2022.	Gnr./Bnr./Festnr. 98/9 98/167	Mål: 1:100 (A2)	Tegningsnr. A-200-30-002
Tiltakshaver: Bergen Kommune, etat for bygg og eiendom Kaigaten 4, 5020 Bergen	 ARKITEKTGRUPPEN CUBUS							Fase: som bygget	Tegnet av: MT	Kontrollert av: RK	Godkjent	Rev. ID
		Rev	Beskrivelse	Dato	Sign	Kontr	Godkj					