



EKSISTERENDE KJØKKEN

Beskrivelse

Demontering og flytting av eksisterende innredning

Pris skal omfatte demontering, flytting og remontering av eksisterende innredning. I prisen skal også inkluderes nye benkeplater i nødvendig omfang samt nødvendig demontering av eksisterende fliser på vegg.

Ny skapmodul

Det skal leveres 1 stk ny underskapsmodul, se tegning med referansebilde.
Skrog: Kjernemateriale i MDF eller annet egnet kjernemateriale med tilsvarende tetthet, styrke og kvalitet. Materialet skal tåle hard bruk.
Overflate i høytrykkslaminat. Farge: Hvit eller lys grå i hht produsentens standard.
Front: Kjernemateriale i MDF eller annet egnet kjernemateriale med tilsvarende tetthet, styrke og kvalitet. Materialet skal tåle hard bruk.
Overflate, farge og utførelse kantlist og detaljer mest mulig tilsvarende eksisterende innredning.
Sokkel: Tilsvarende høyde som eksisterende kjøkkeninnredning. Sokkel skal være demonterbar for inspeksjon.
Håndtak: Rustfrie stålbøyler i tilsvarende utførelse som eksisterende håndtak så langt det lar seg gjøre.
Beslag: Solide og selvlukkende hengsler med demping. Skuffesider i stål.
Benkeplate: Dersom gjenbruk ikke er mulig skal det leveres ny benkeplate: Type: Formica Høytrykkslaminat. Farge: mest mulig lik eksisterende benkeplate. Evt. skjøter mot eksisterende benkeplater må fuksikres, være glatte, vaskbare og enkle å holde rene.

Nytt kjøleskap

Det skal leveres et nytt lite kjøleskap som integreres over benk i eksisterende høyskap.

BESKRIVELSE:


- Kjøpes via rammeavtale BK til enhver tid har inngått
- Fast innredning (ENT.)
- Gjenbruk (ENT.)
- Løs innredning
- Kjøkkenmoduler: demonteres og monteres på nytt
- Kjøkkenmoduler: Møblering skal stå uberørt
- Kjøkkenmoduler: Merkede moduler forsvinner

Leverandør: Alle mål må kontrolleres på stedet. Leverandør er ansvarlig for konstruksjon, styrke og stabilitet. Før produksjon skal leverandøren fremvise produksjonstegninger/produkt for godkjenning av IARK og oppdragsgiver.

A	Tekst vedrørende kjøleskap	12.01.23	AB
Rev	Beskrivelse	Dato	Sign
Prosjektnr.	Byggesak		
2113	Hordnestunet sykehjem		
Byggherre	Bergen kommune		
Tegning	Skjema 138 Kjøkken		
Mål	1:50	Tegn.nr.	
		A3	
Dato	05.09.22	610.07	
Sign.	MM	Sign.KS	Rev.
		EB	A

CADI
INTERIØRARKITEKTER


CADI AS • E-POST eb@cadi.no
Copyright • Cadi as

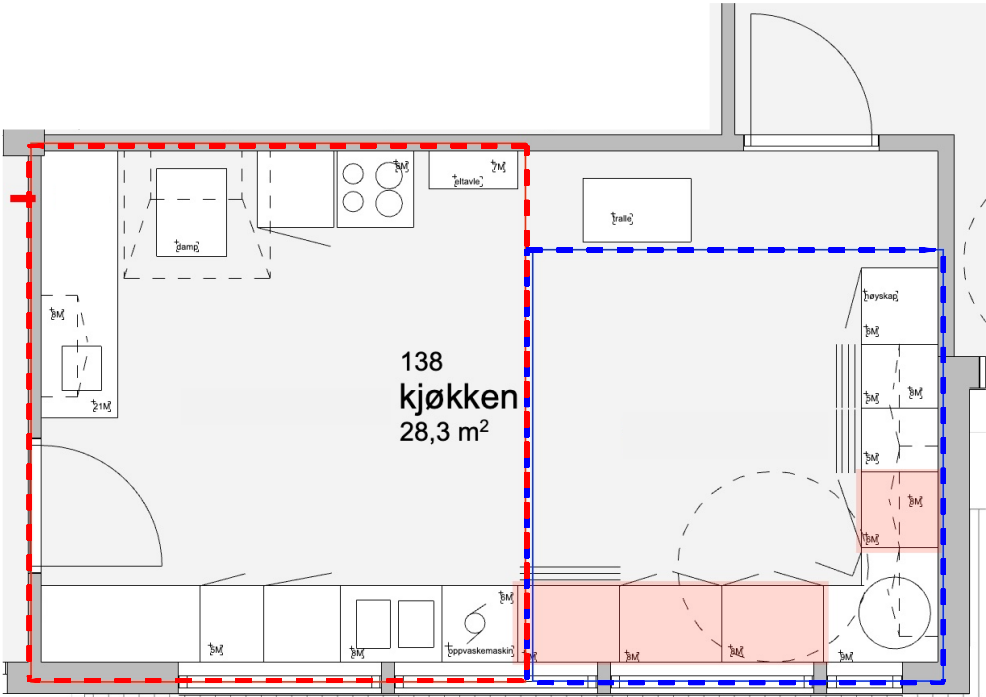

UTSNITT EKSISTERENDE PLAN
(ikke i målestokk)




REFERANSEBILDE:
Smal skuff til oppebevaring av div. utstyr.

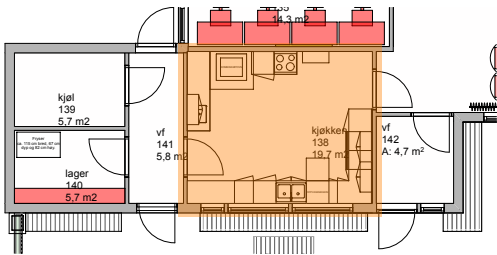

PLANUTSNITT

Ny modul:
ca. B: 225mm
D: 600mm

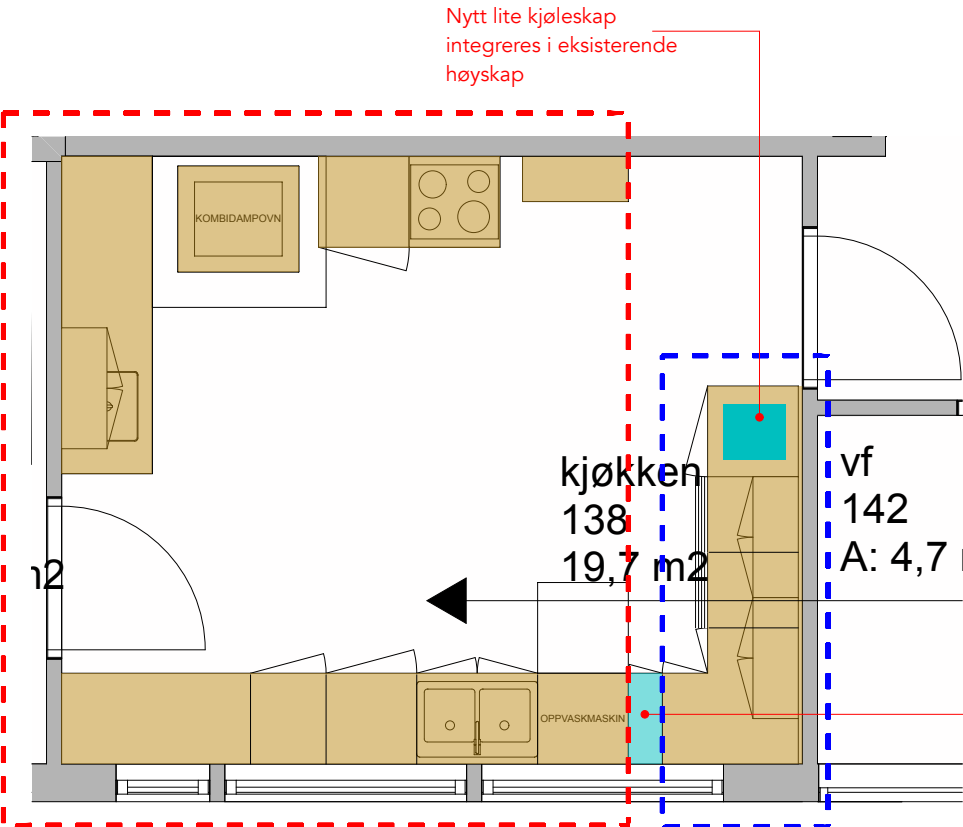

NY PLAN 1:50