


FORMAT A1 - PLOTTERDATA : 1:100 - 64,200 X 59,400 - BLOKKENAVN EK-A1 - FL.: K:\TILGANG\ELSEN\4509\U.L.DWG

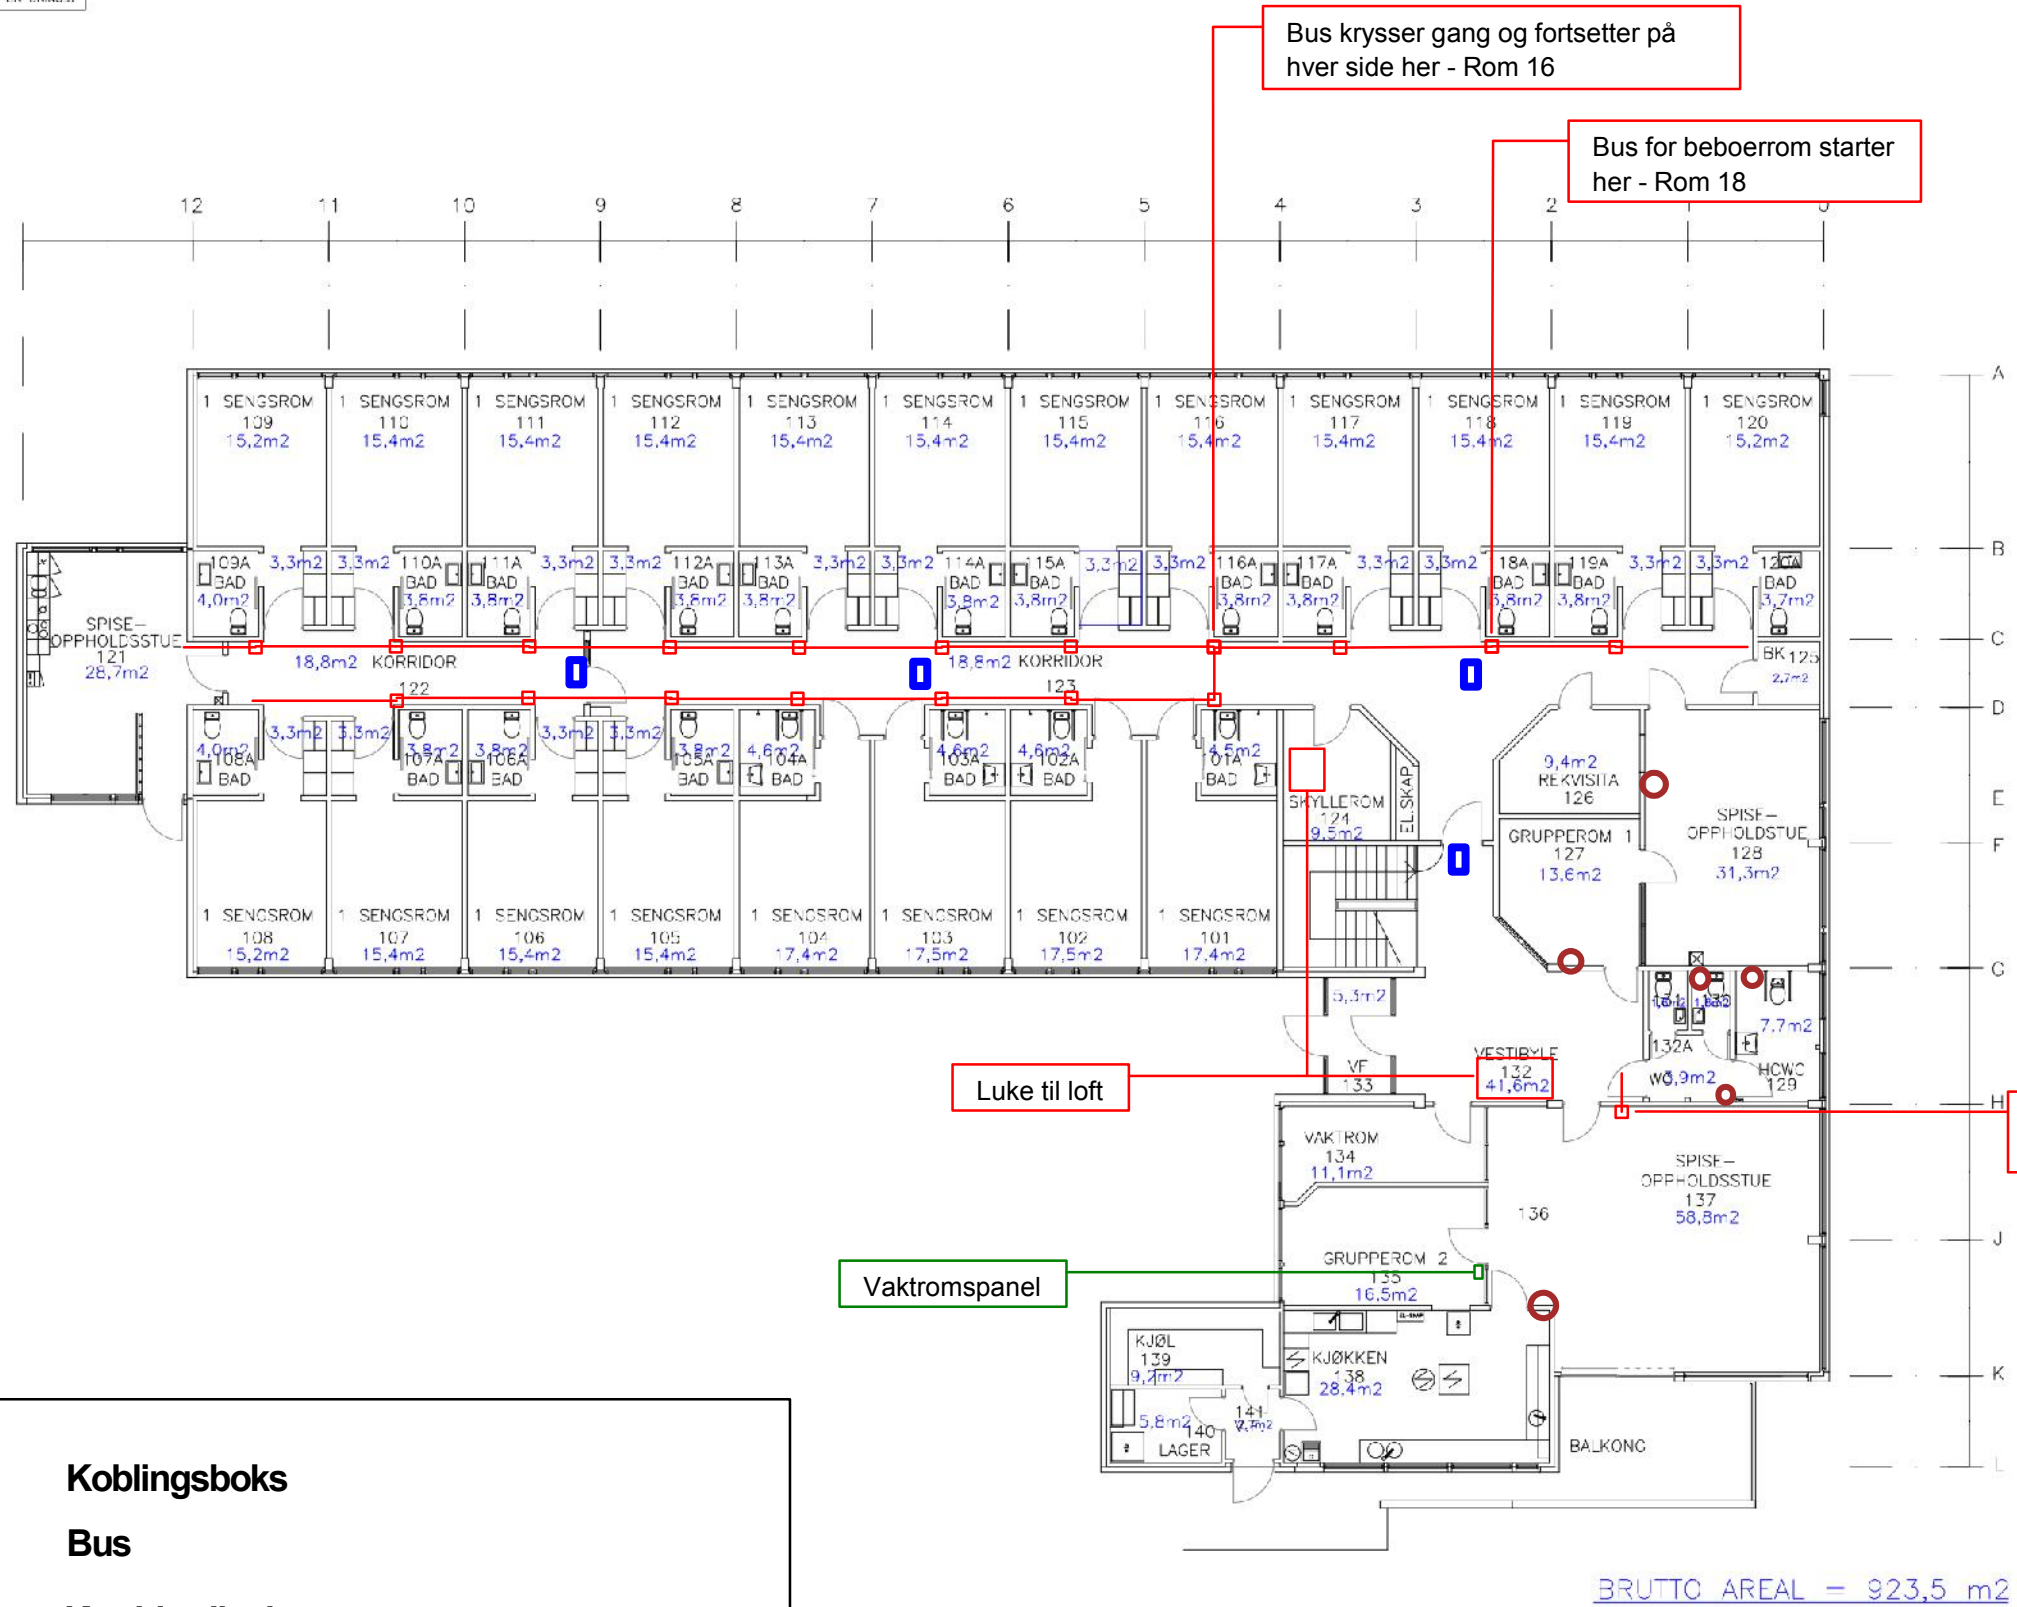

- Koblingsboks
- Bus
- Korridordisplay
Disse skal fjernes!!
- Gammelt utstyr - Skal fjernes
- Vaktromspanel

NB! ALLE VEGGER MERKET MED RØD FARGE HAR BRANNBEGRENSENDE FUNKSJON. DISSE VEGGENE MÅ VÆRE TETTE! ALLE HULL MÅ TETTES FORSKRIFTSMESSIG!

NB! ALLE ENDRINGER RETTES PÅ BRANNDOKUMENTASJONSPLANEN.

HORDNESTUNET	
PLAN 1. ETASJE	
RFV: 08.07.11	SD: UEJ
MA: 1:100	
	BERGEN KOMMUNE
Næring, Eiendomsforvaltning og Samferdsel	
Bergen kommunale bygg	
TEGNER: 0101	VOL: 3
INSTAB: 4509	