
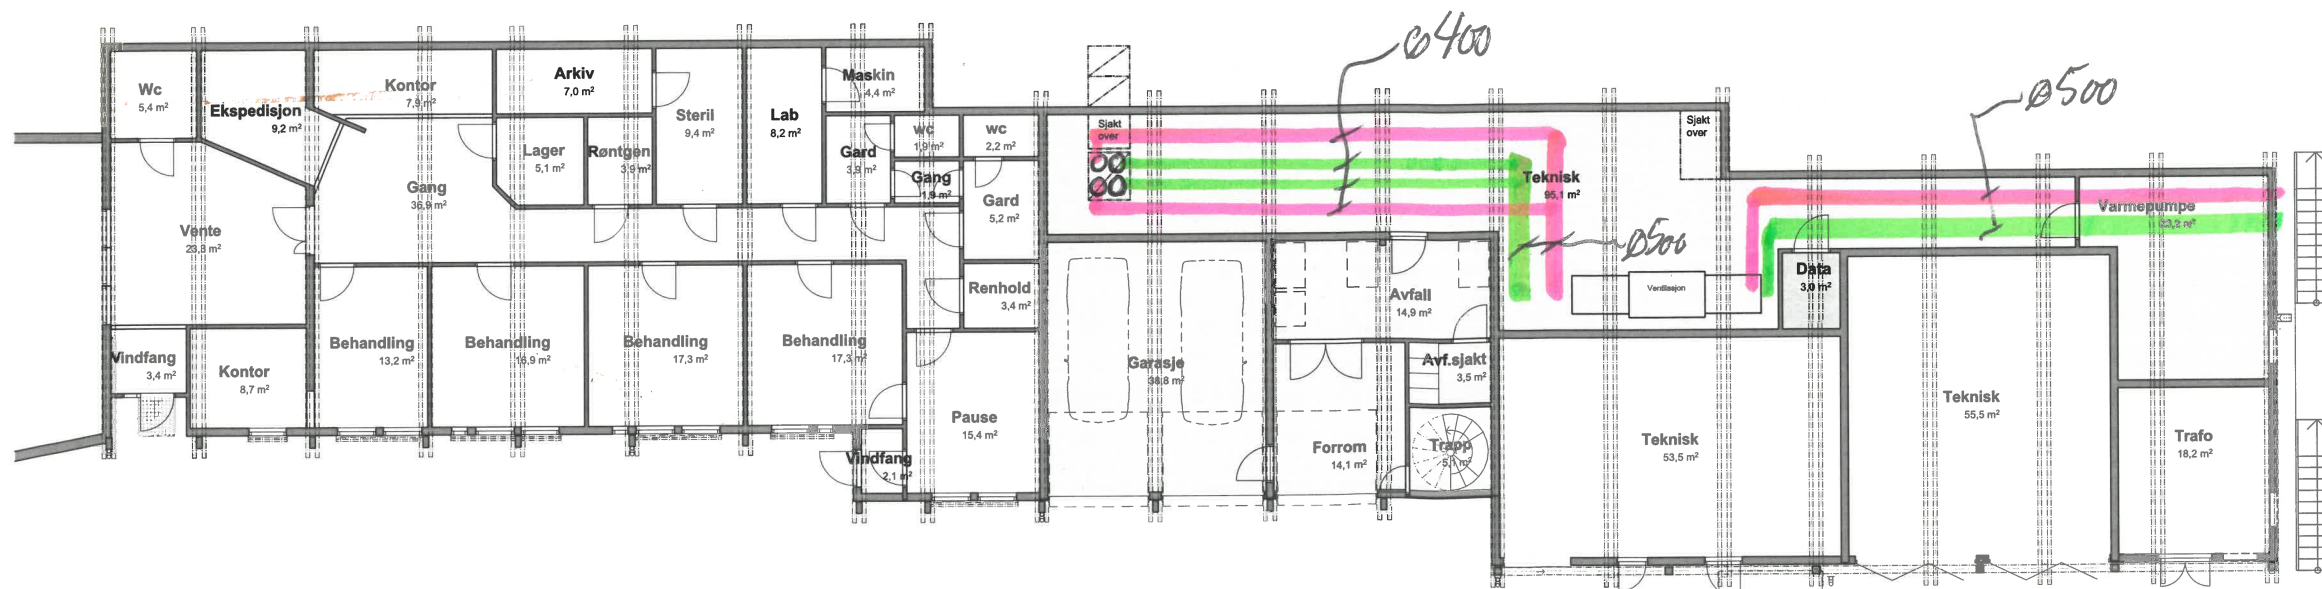
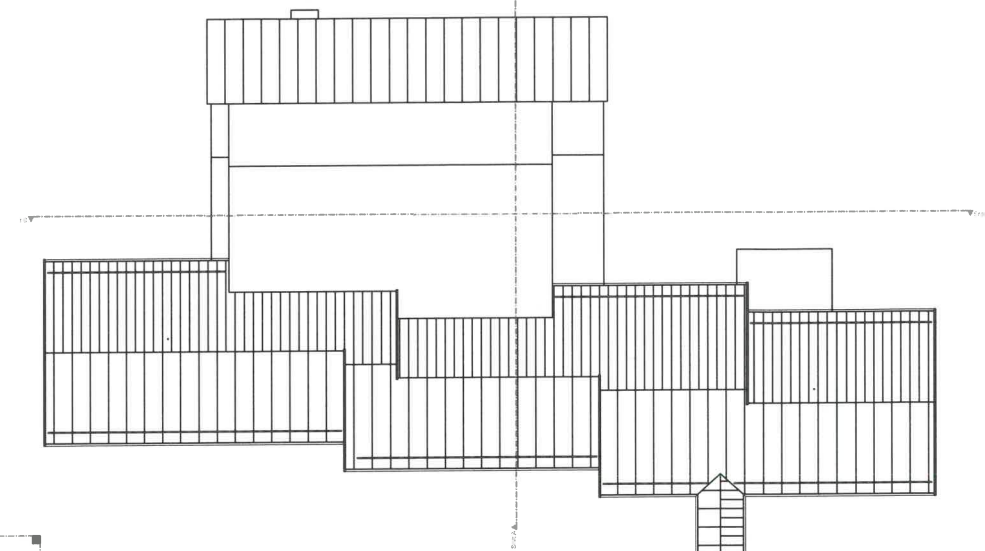


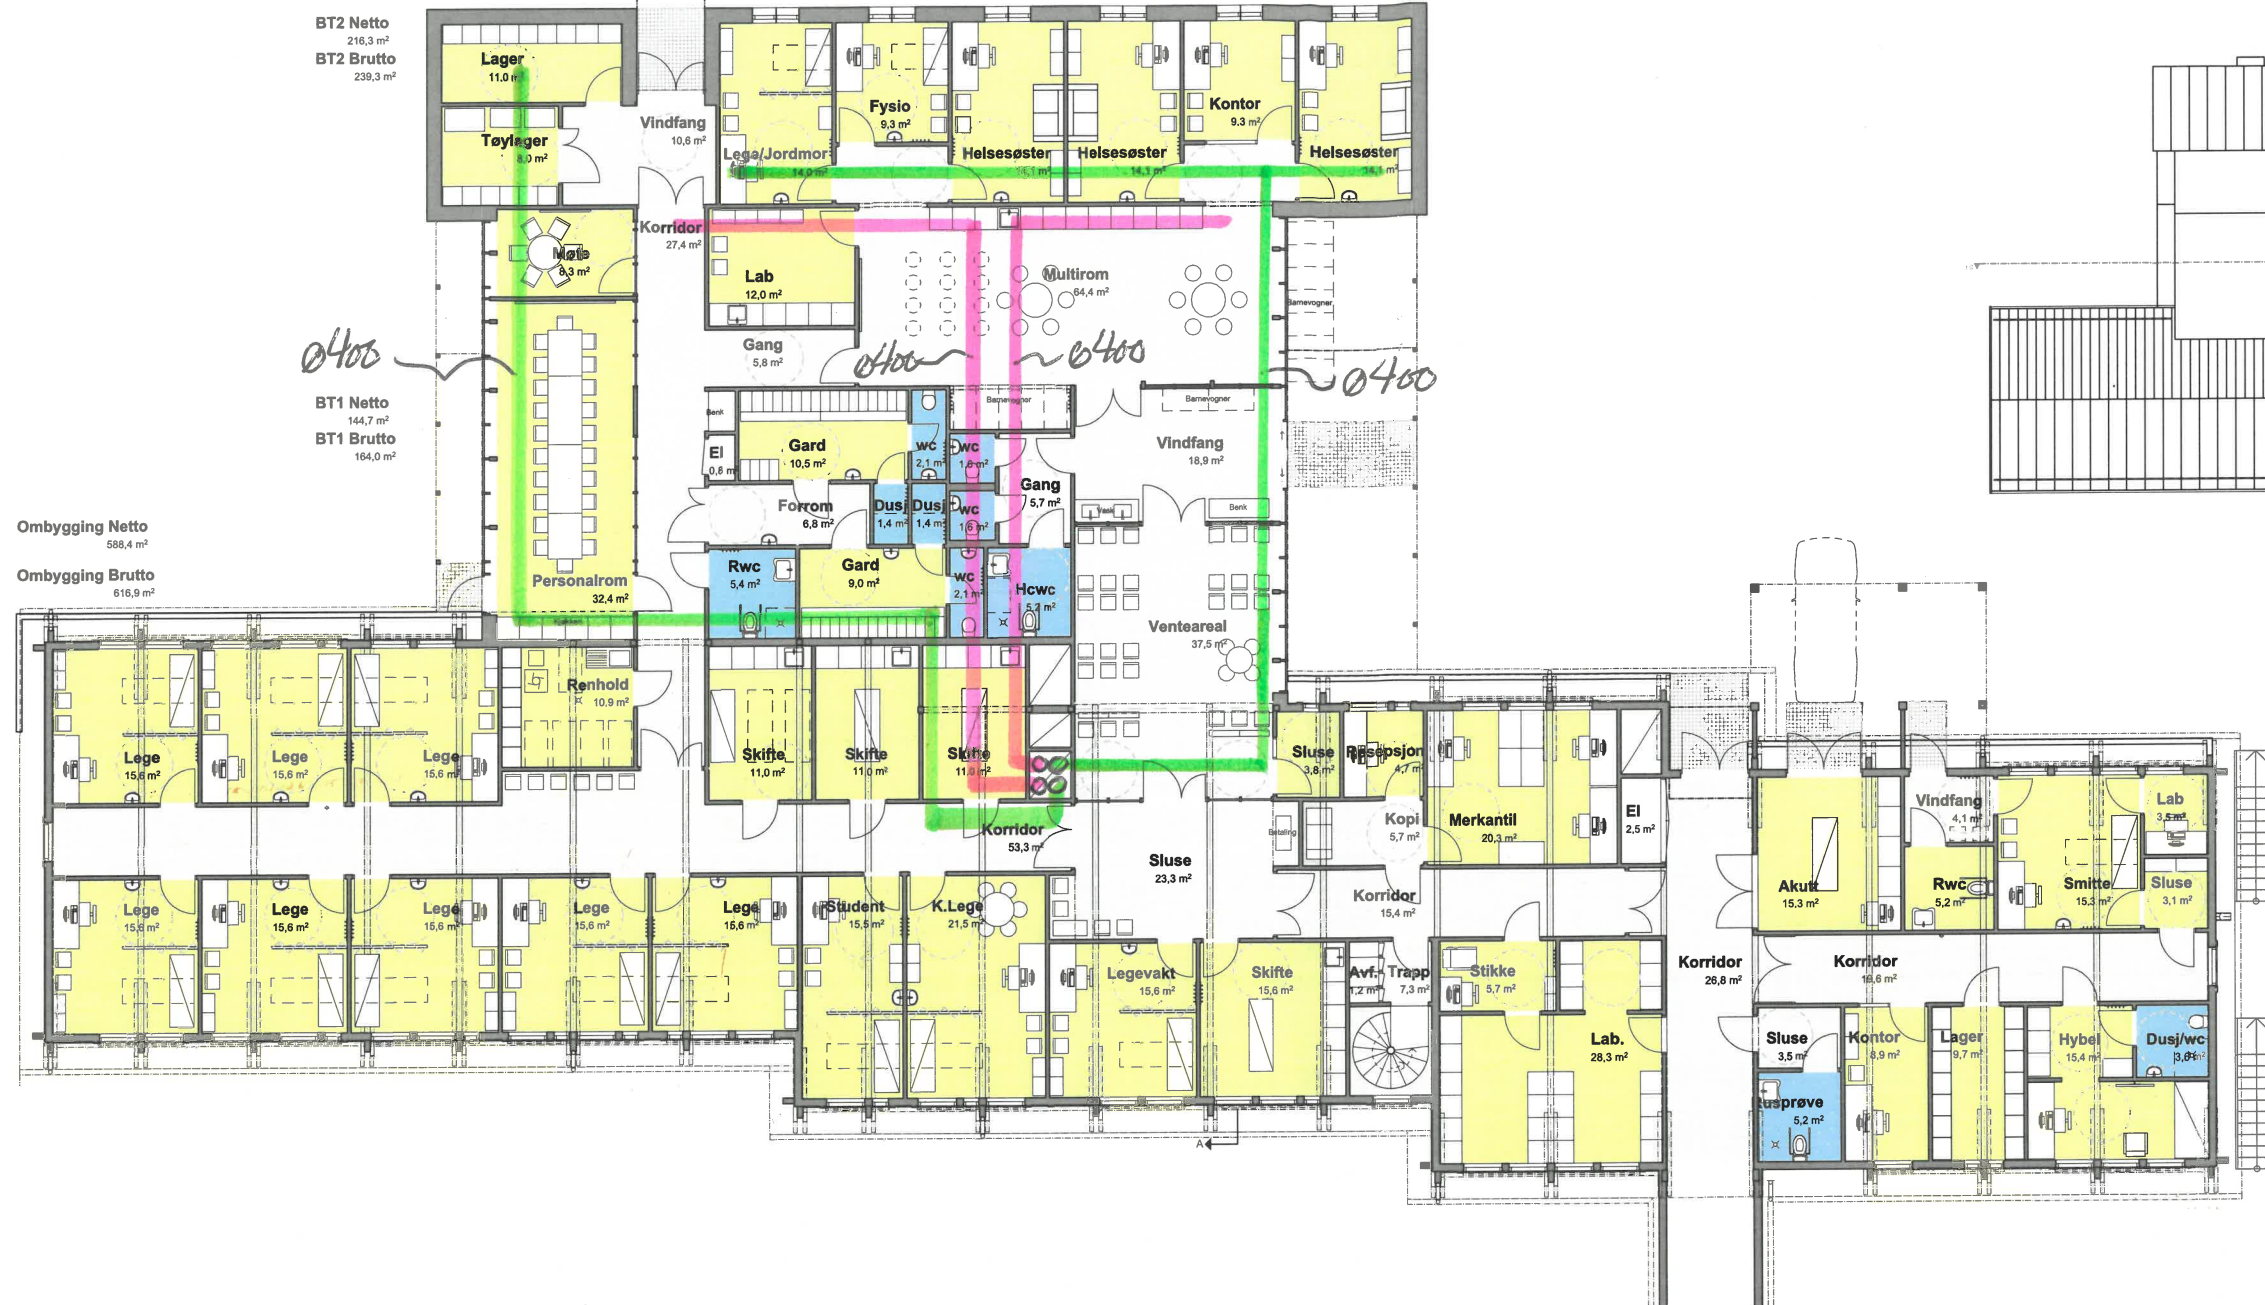

1/3-23
Skjeds. / SWECO

Plan 1

1:200

/ Utskriftsdato: 22.12.2022 / M 1:200, 1:500 (A3)

21510 / Revidert skisseprosjekt / Plan BT2

/ Røros Kommune / Legekontor og Helsestasjon

