


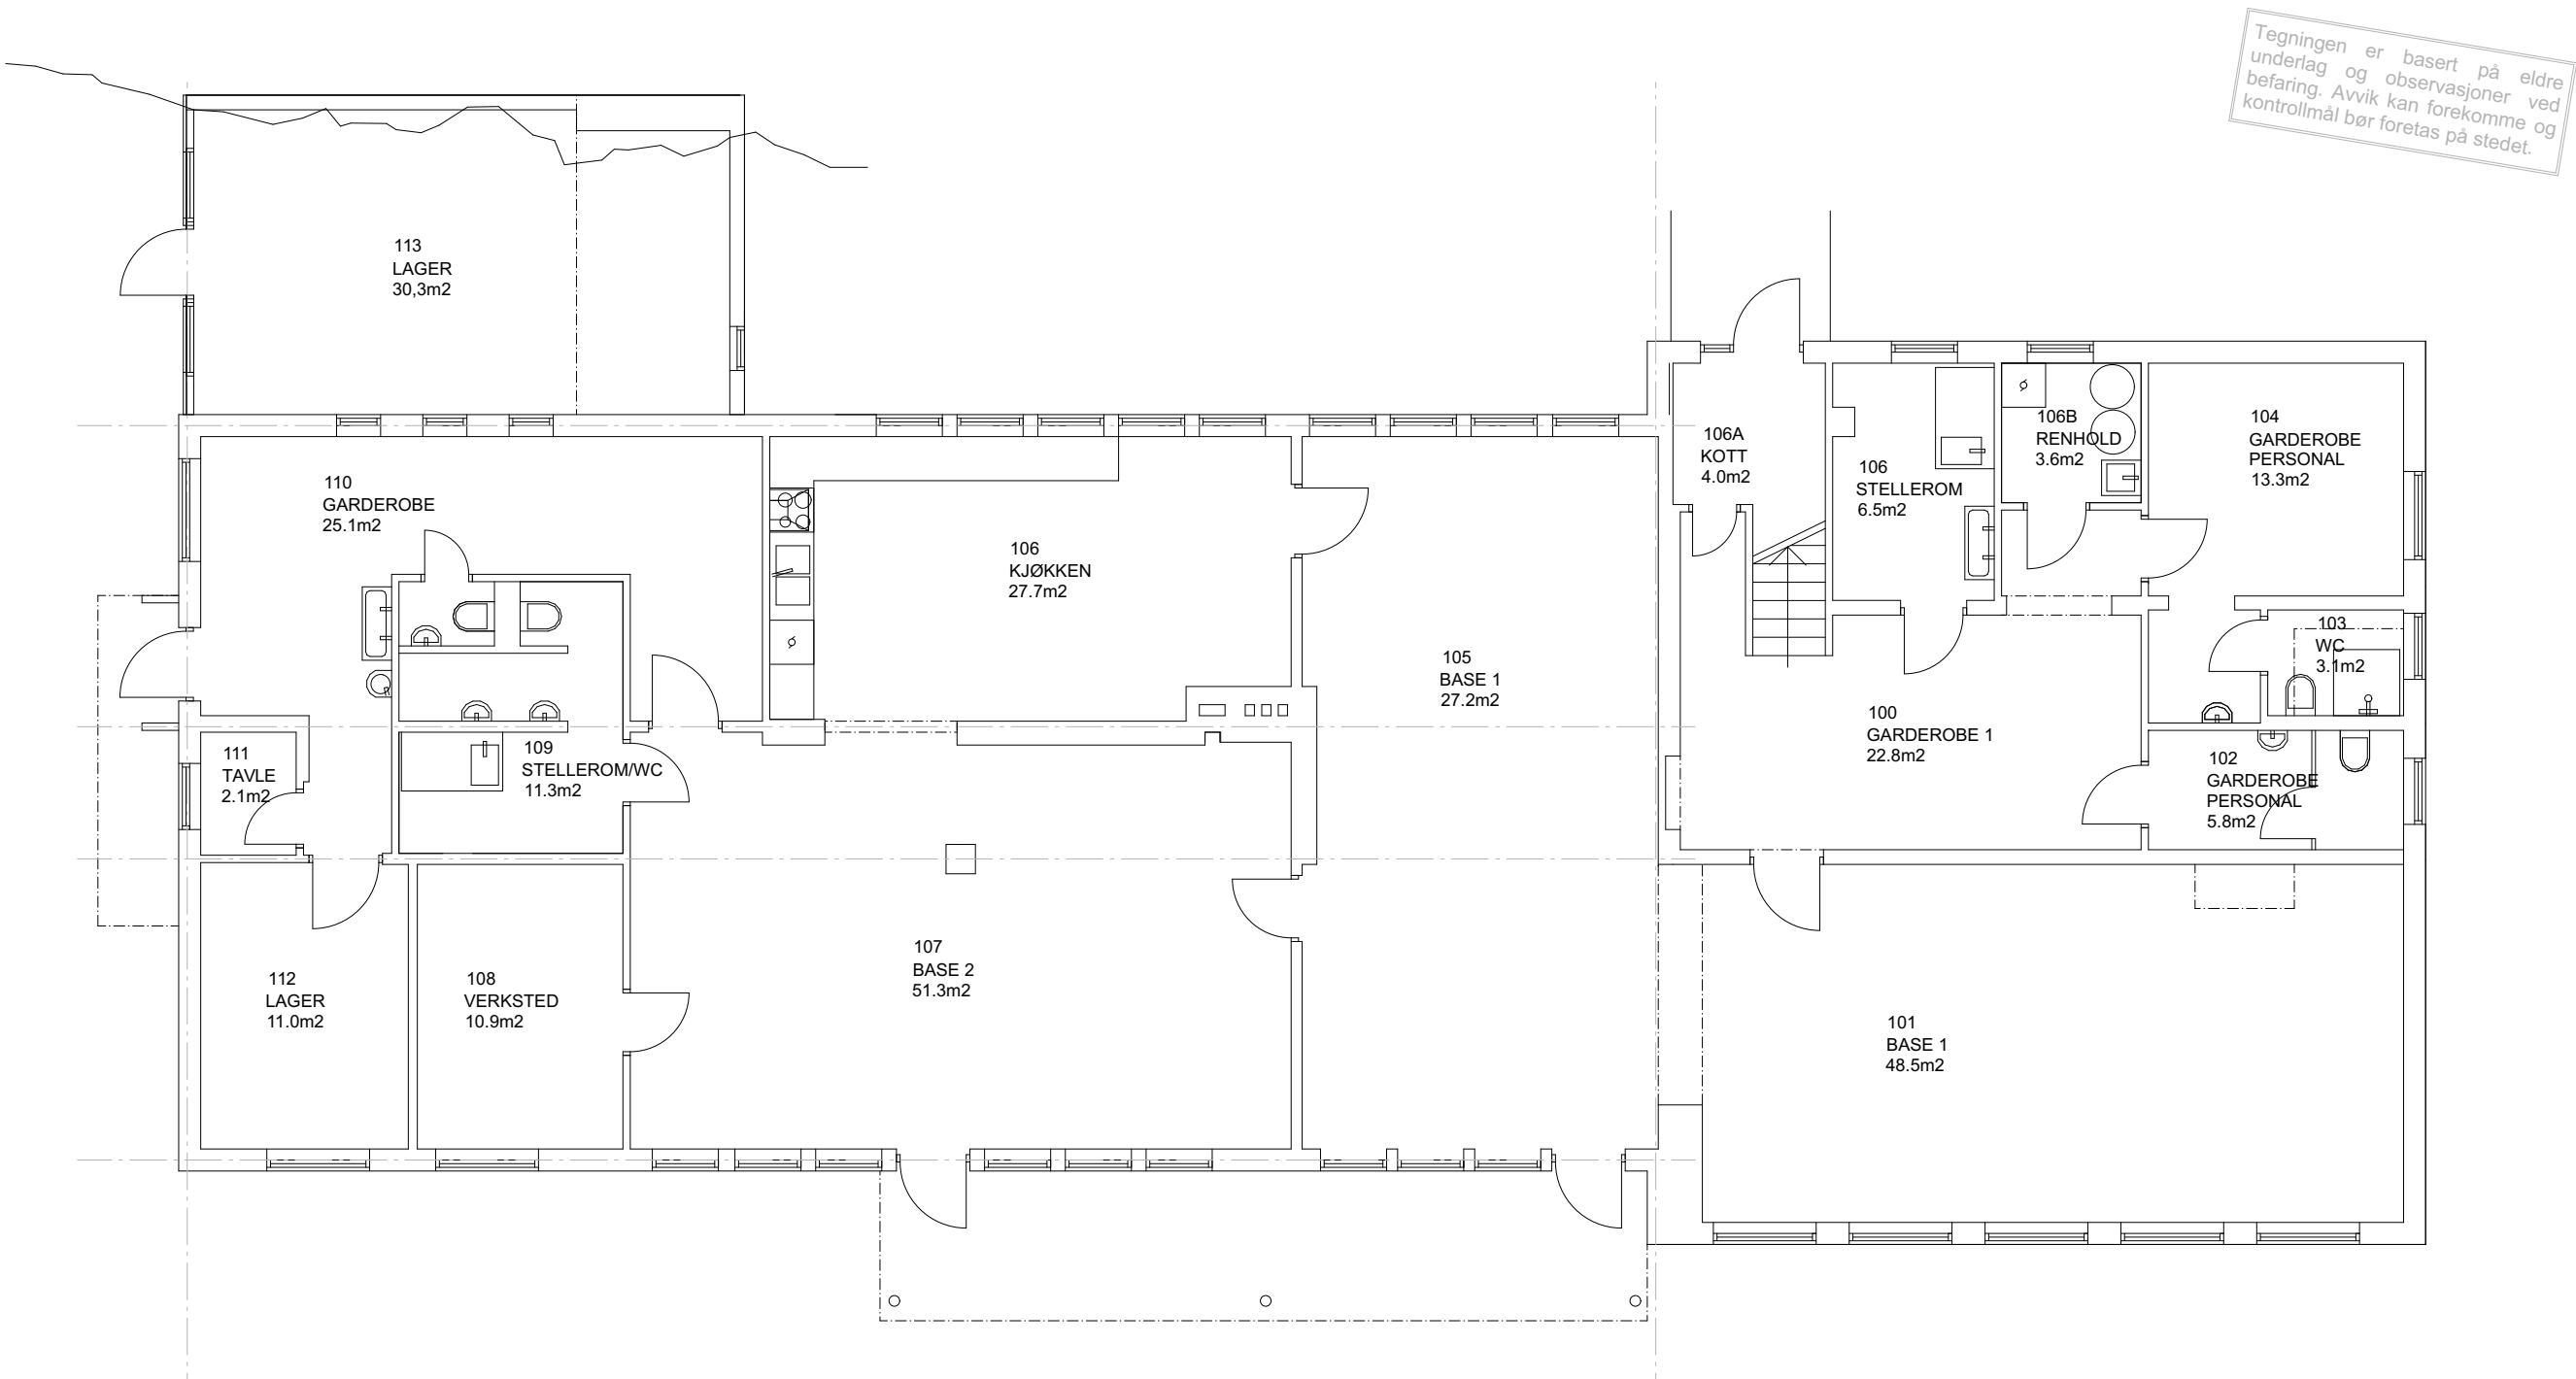


BRA: 342,6m2

Plan U. etasje Eksisterende

Odderøya Barnehage

Prosjekt: Odderøyveien 70	Prosjektnr.: 1051	Dato opprettet: 08.03.22	Rev.nr.: 1) 30.03.22	svensson arkitekter as Vestre Strandgate 198 ark@svark.no www.svark.no
4610 Kristiansand S	Gnr./Bnr.: 150/1784	Målestokk: 1:100		
Tiltakshaver: Kristiansand Kommune	Tegningsnr.: A20-1	Sign.: HN	Kontroll: NS	

Tegningen er basert på eldre underlag og observasjoner ved befaring. Avvik kan forekomme og kontrollmål bør foretas på stedet.

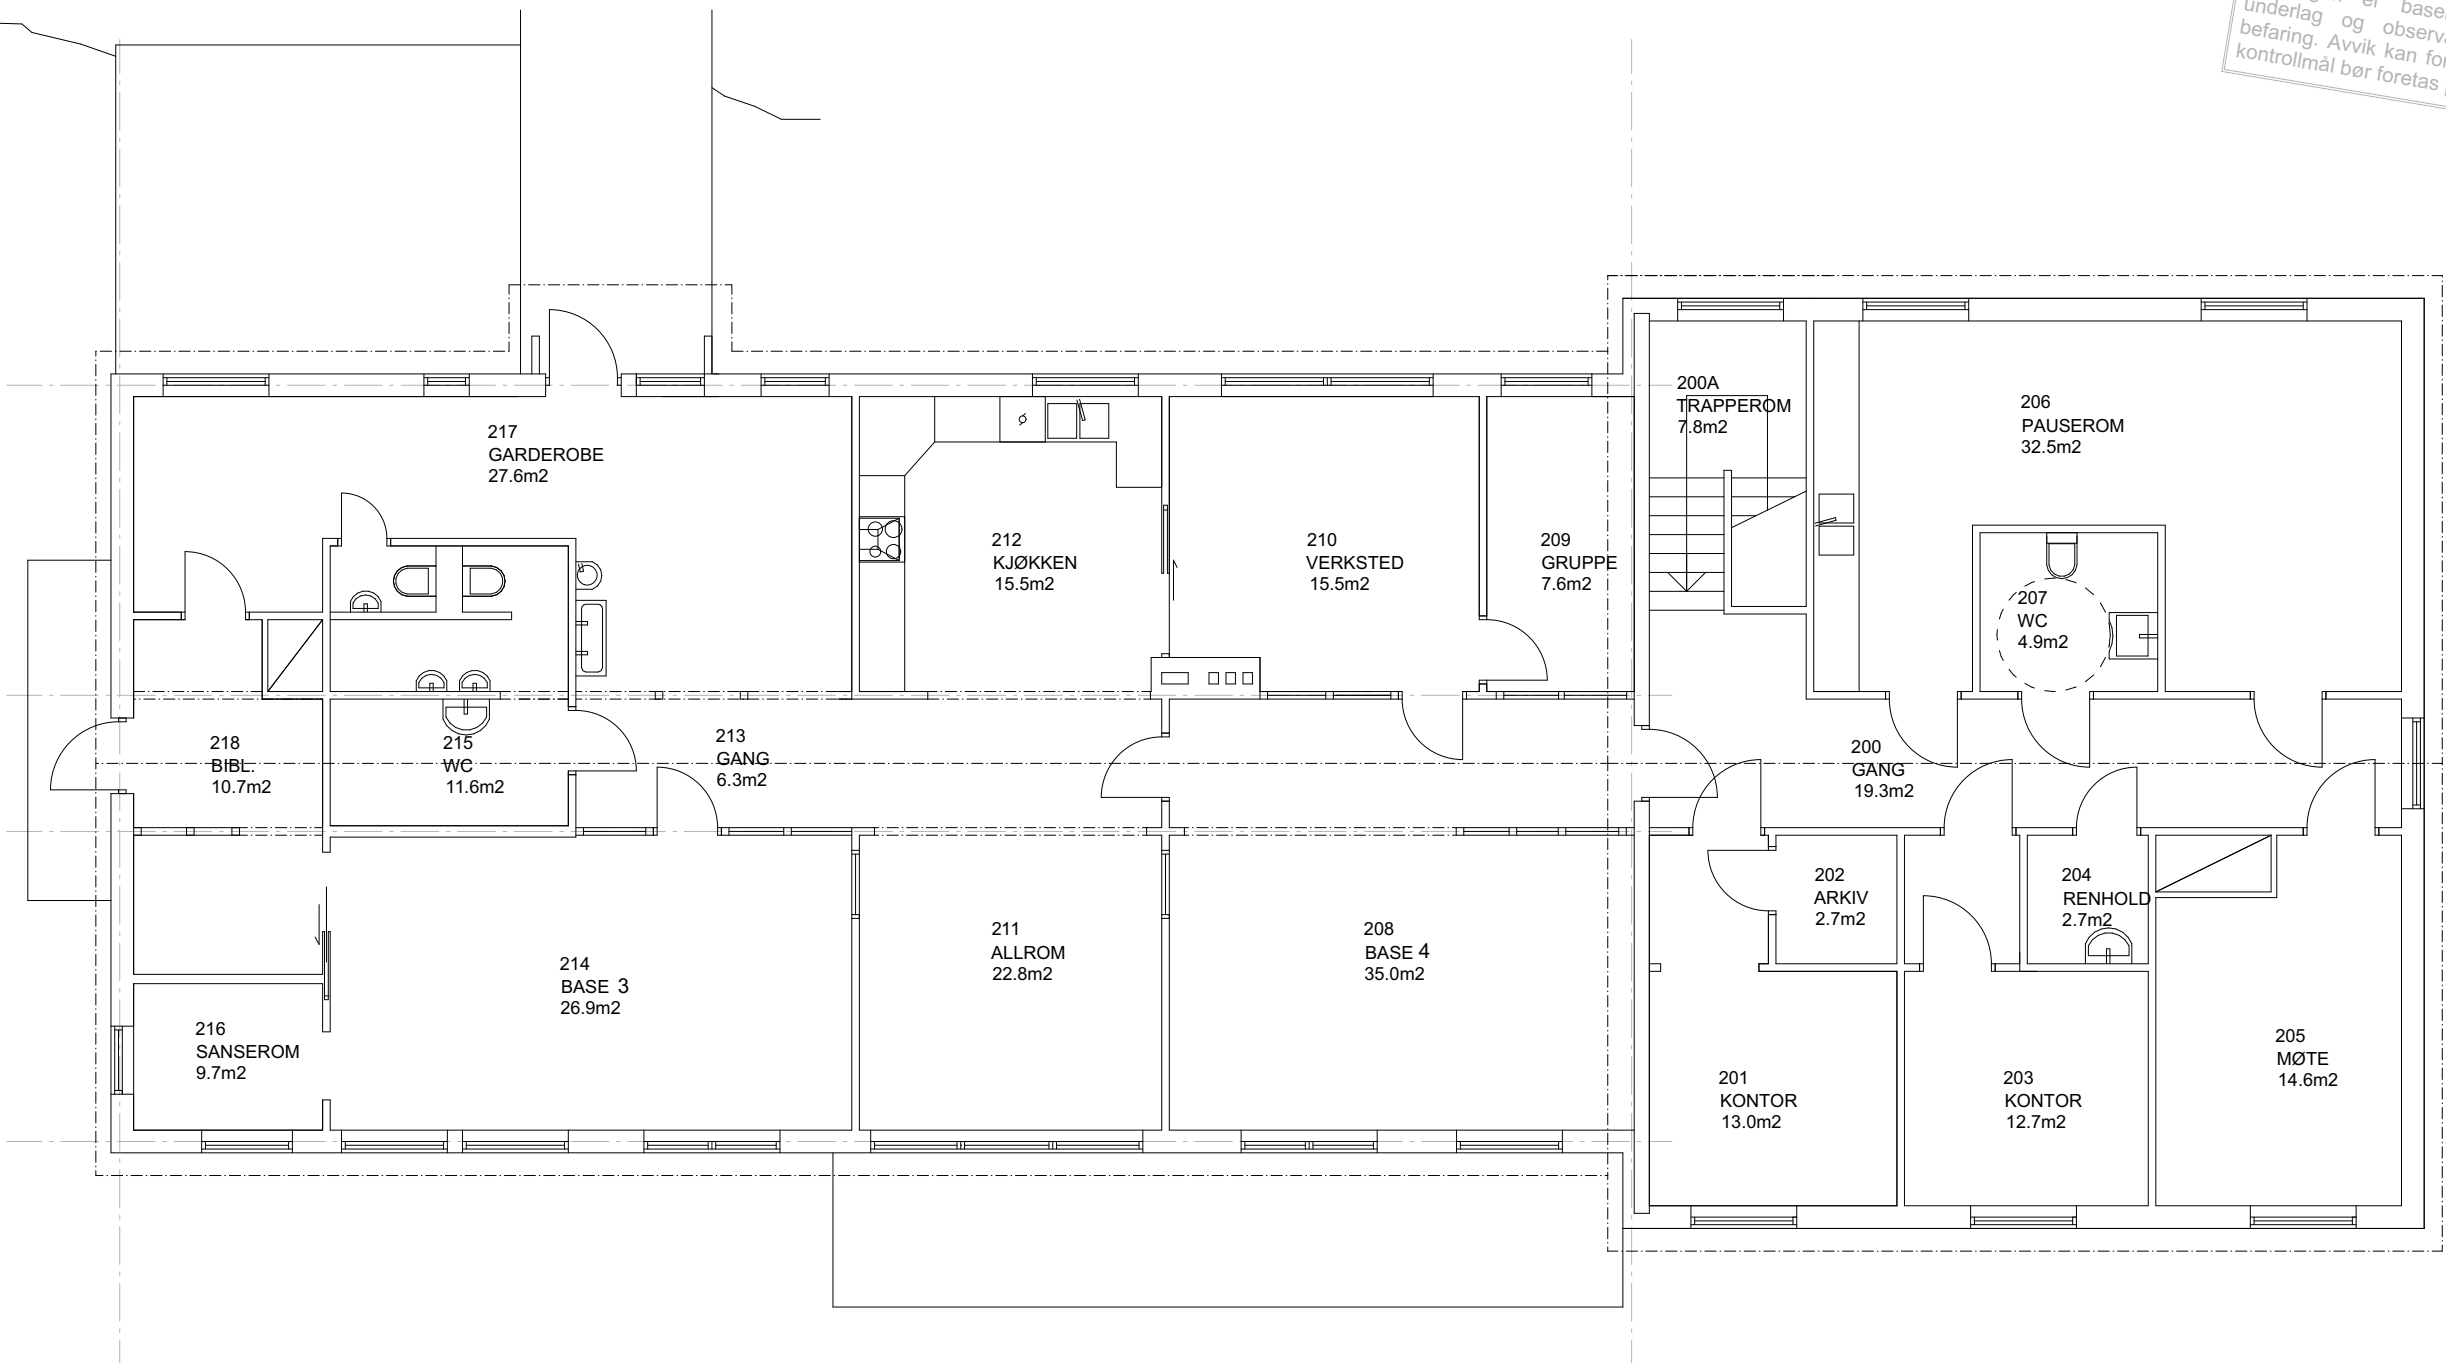

BRA: 311m²

Plan 1. etasje Eksisterende

Odderøya Barnehage

Prosjekt: Odderøyveien 70	Prosjektnr.: 1051	Dato opprettet: 08.03.22	Rev.nr.:	svensson arkitekter as Vestre Strandgate 198 ark@svark.no www.svark.no
4610 Kristiansand S	Gnr./Bnr.: 150/1784	Målestokk: 1:100		
Tiltakshaver: Kristiansand Kommune	Tegningsnr.: A20-3	Sign.: HN	Kontroll: NS	