

Sokkeletasje

Symbolforklaring:

- | |
|---|
| Branncellebegrensende konstruksjon EI 30 [B 30] |
| Branncellebegrensende dør/vindu |
| Flammeskjerm EI 30 [B30] |
| Utgang/rømningsretning |

Forutsetninger:


Tegning må ses i sammenheng med rapport.

Sjakter brannnettes i dekker som er
branncellebegrensende med mindre
sjakt er markert som egen branncelle på tegning


BRANNTEGNING plan

Tegningsnr: -
Dato: 12.05.2022

Prosjektnr: A242976
Laget av: TOPE
Kontrollert av: CRHF
Godkjent av: TOPE

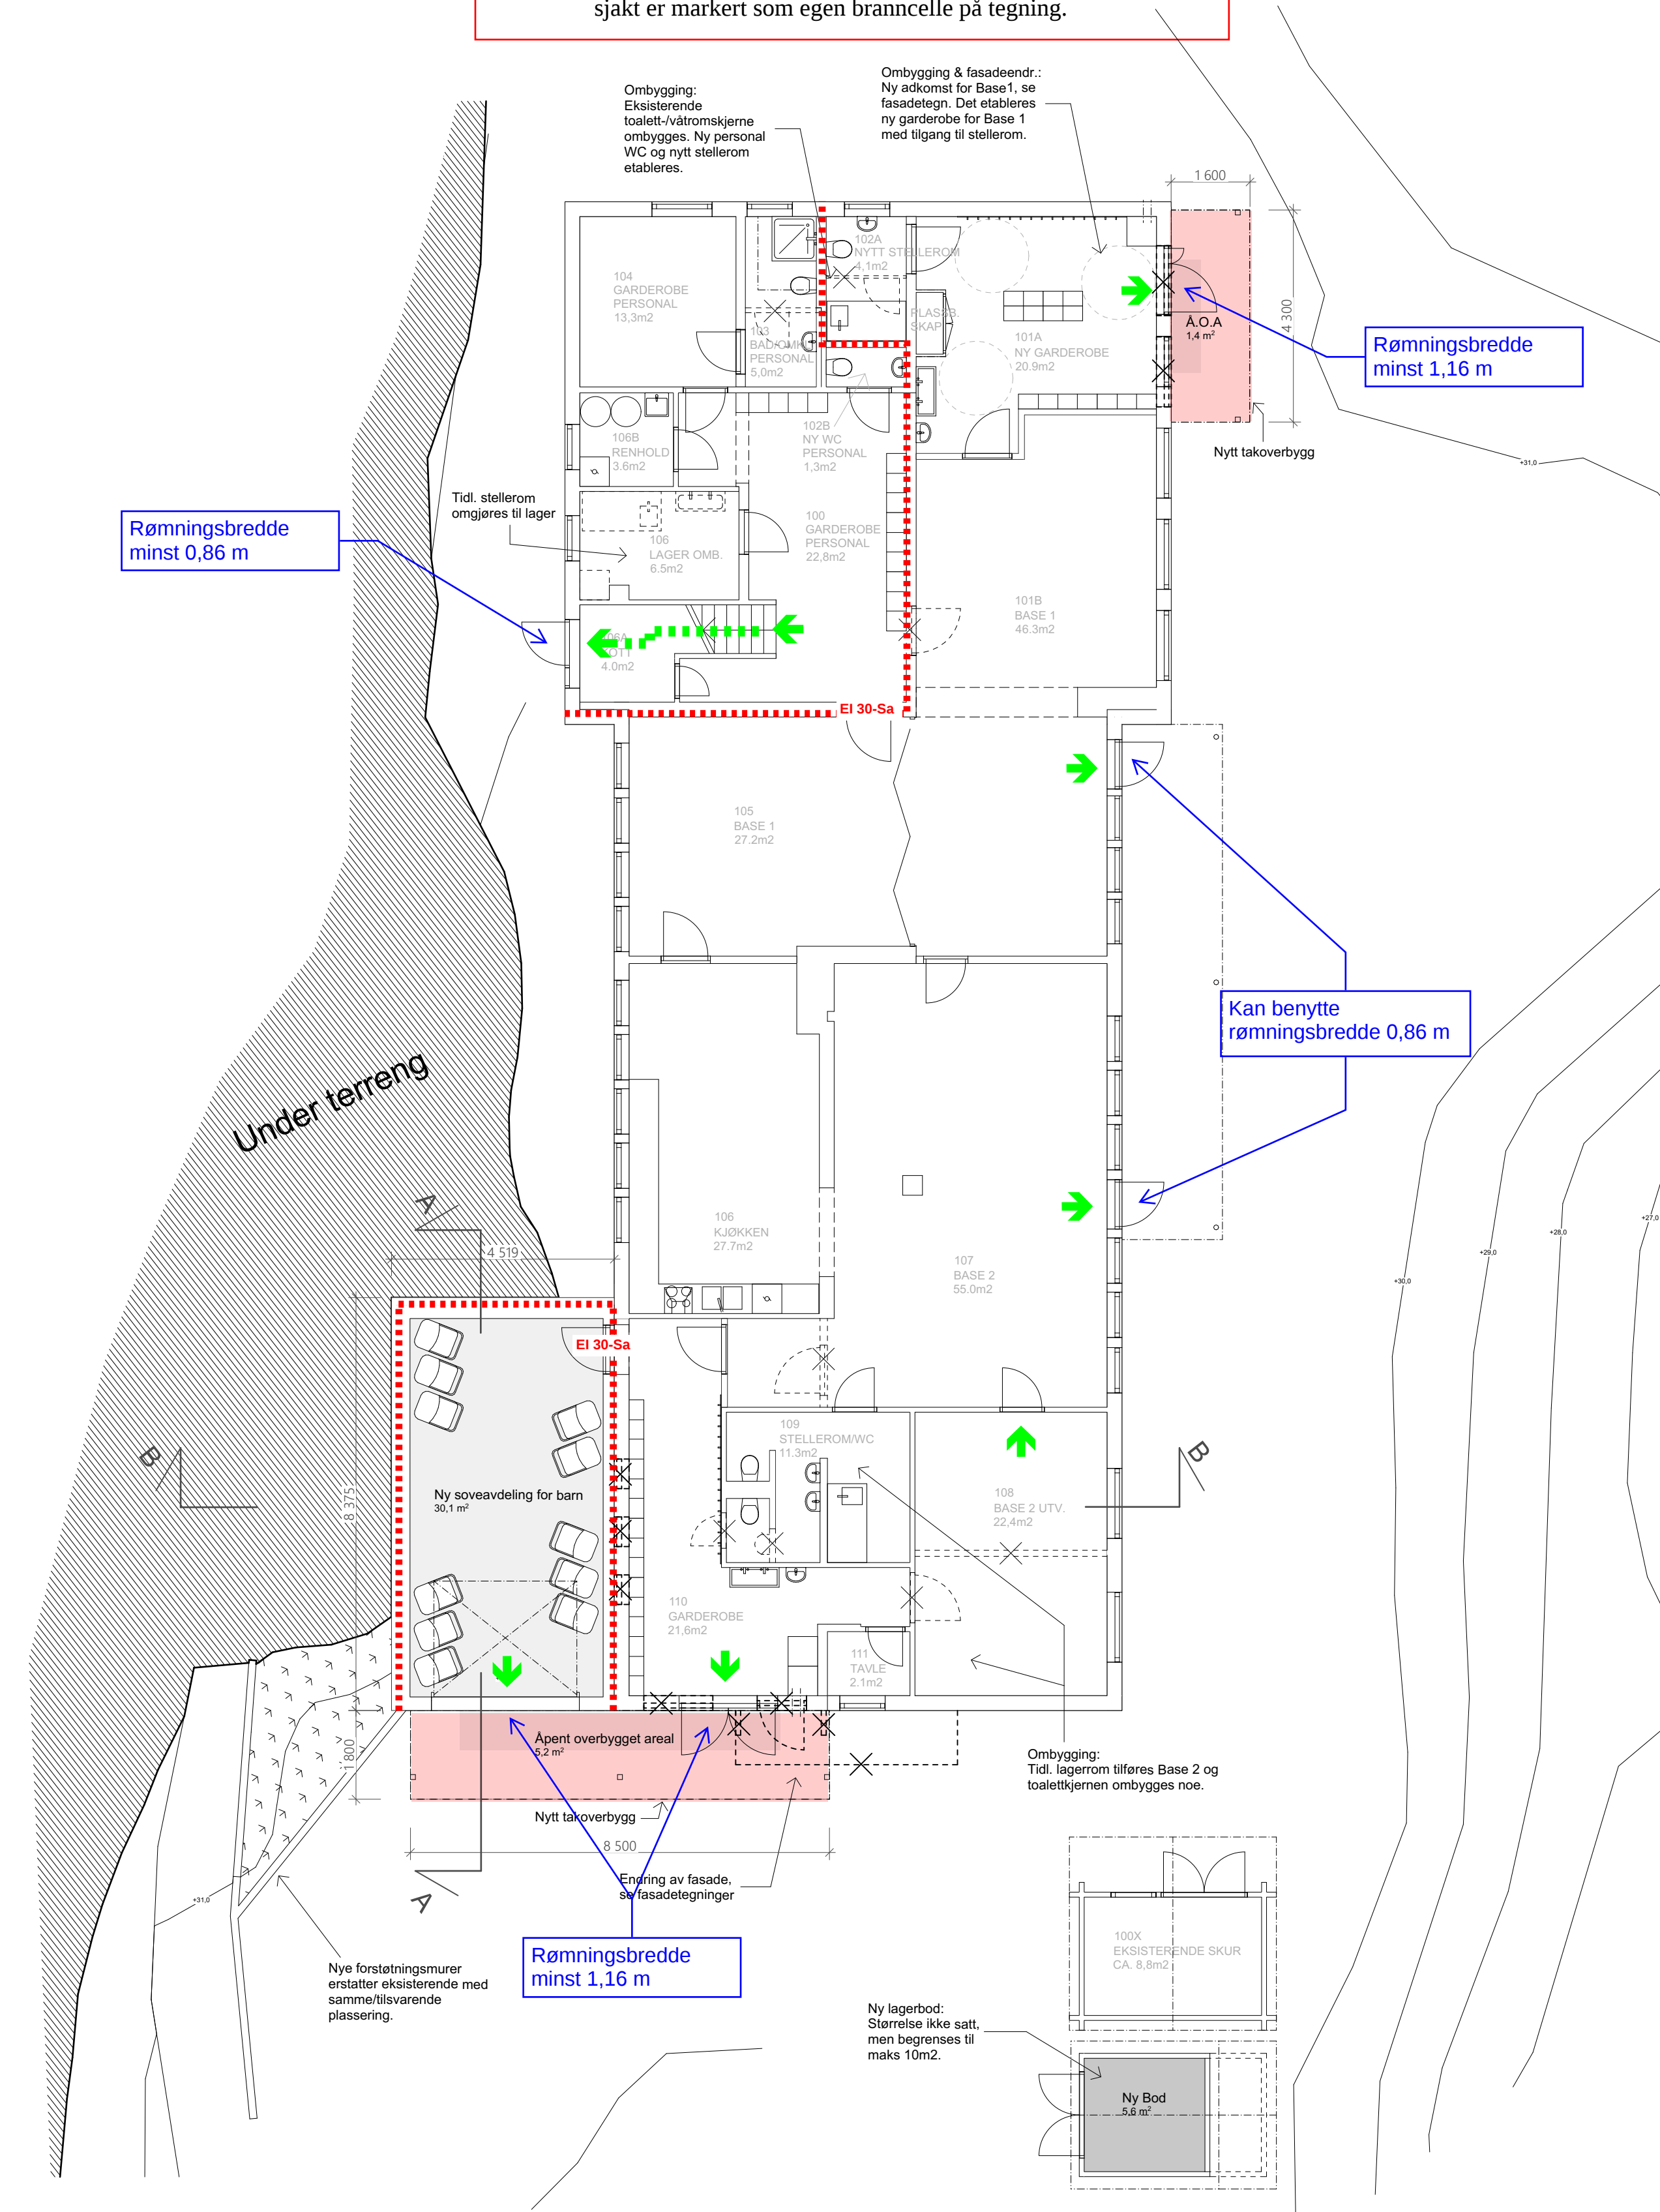

Hovedetasje

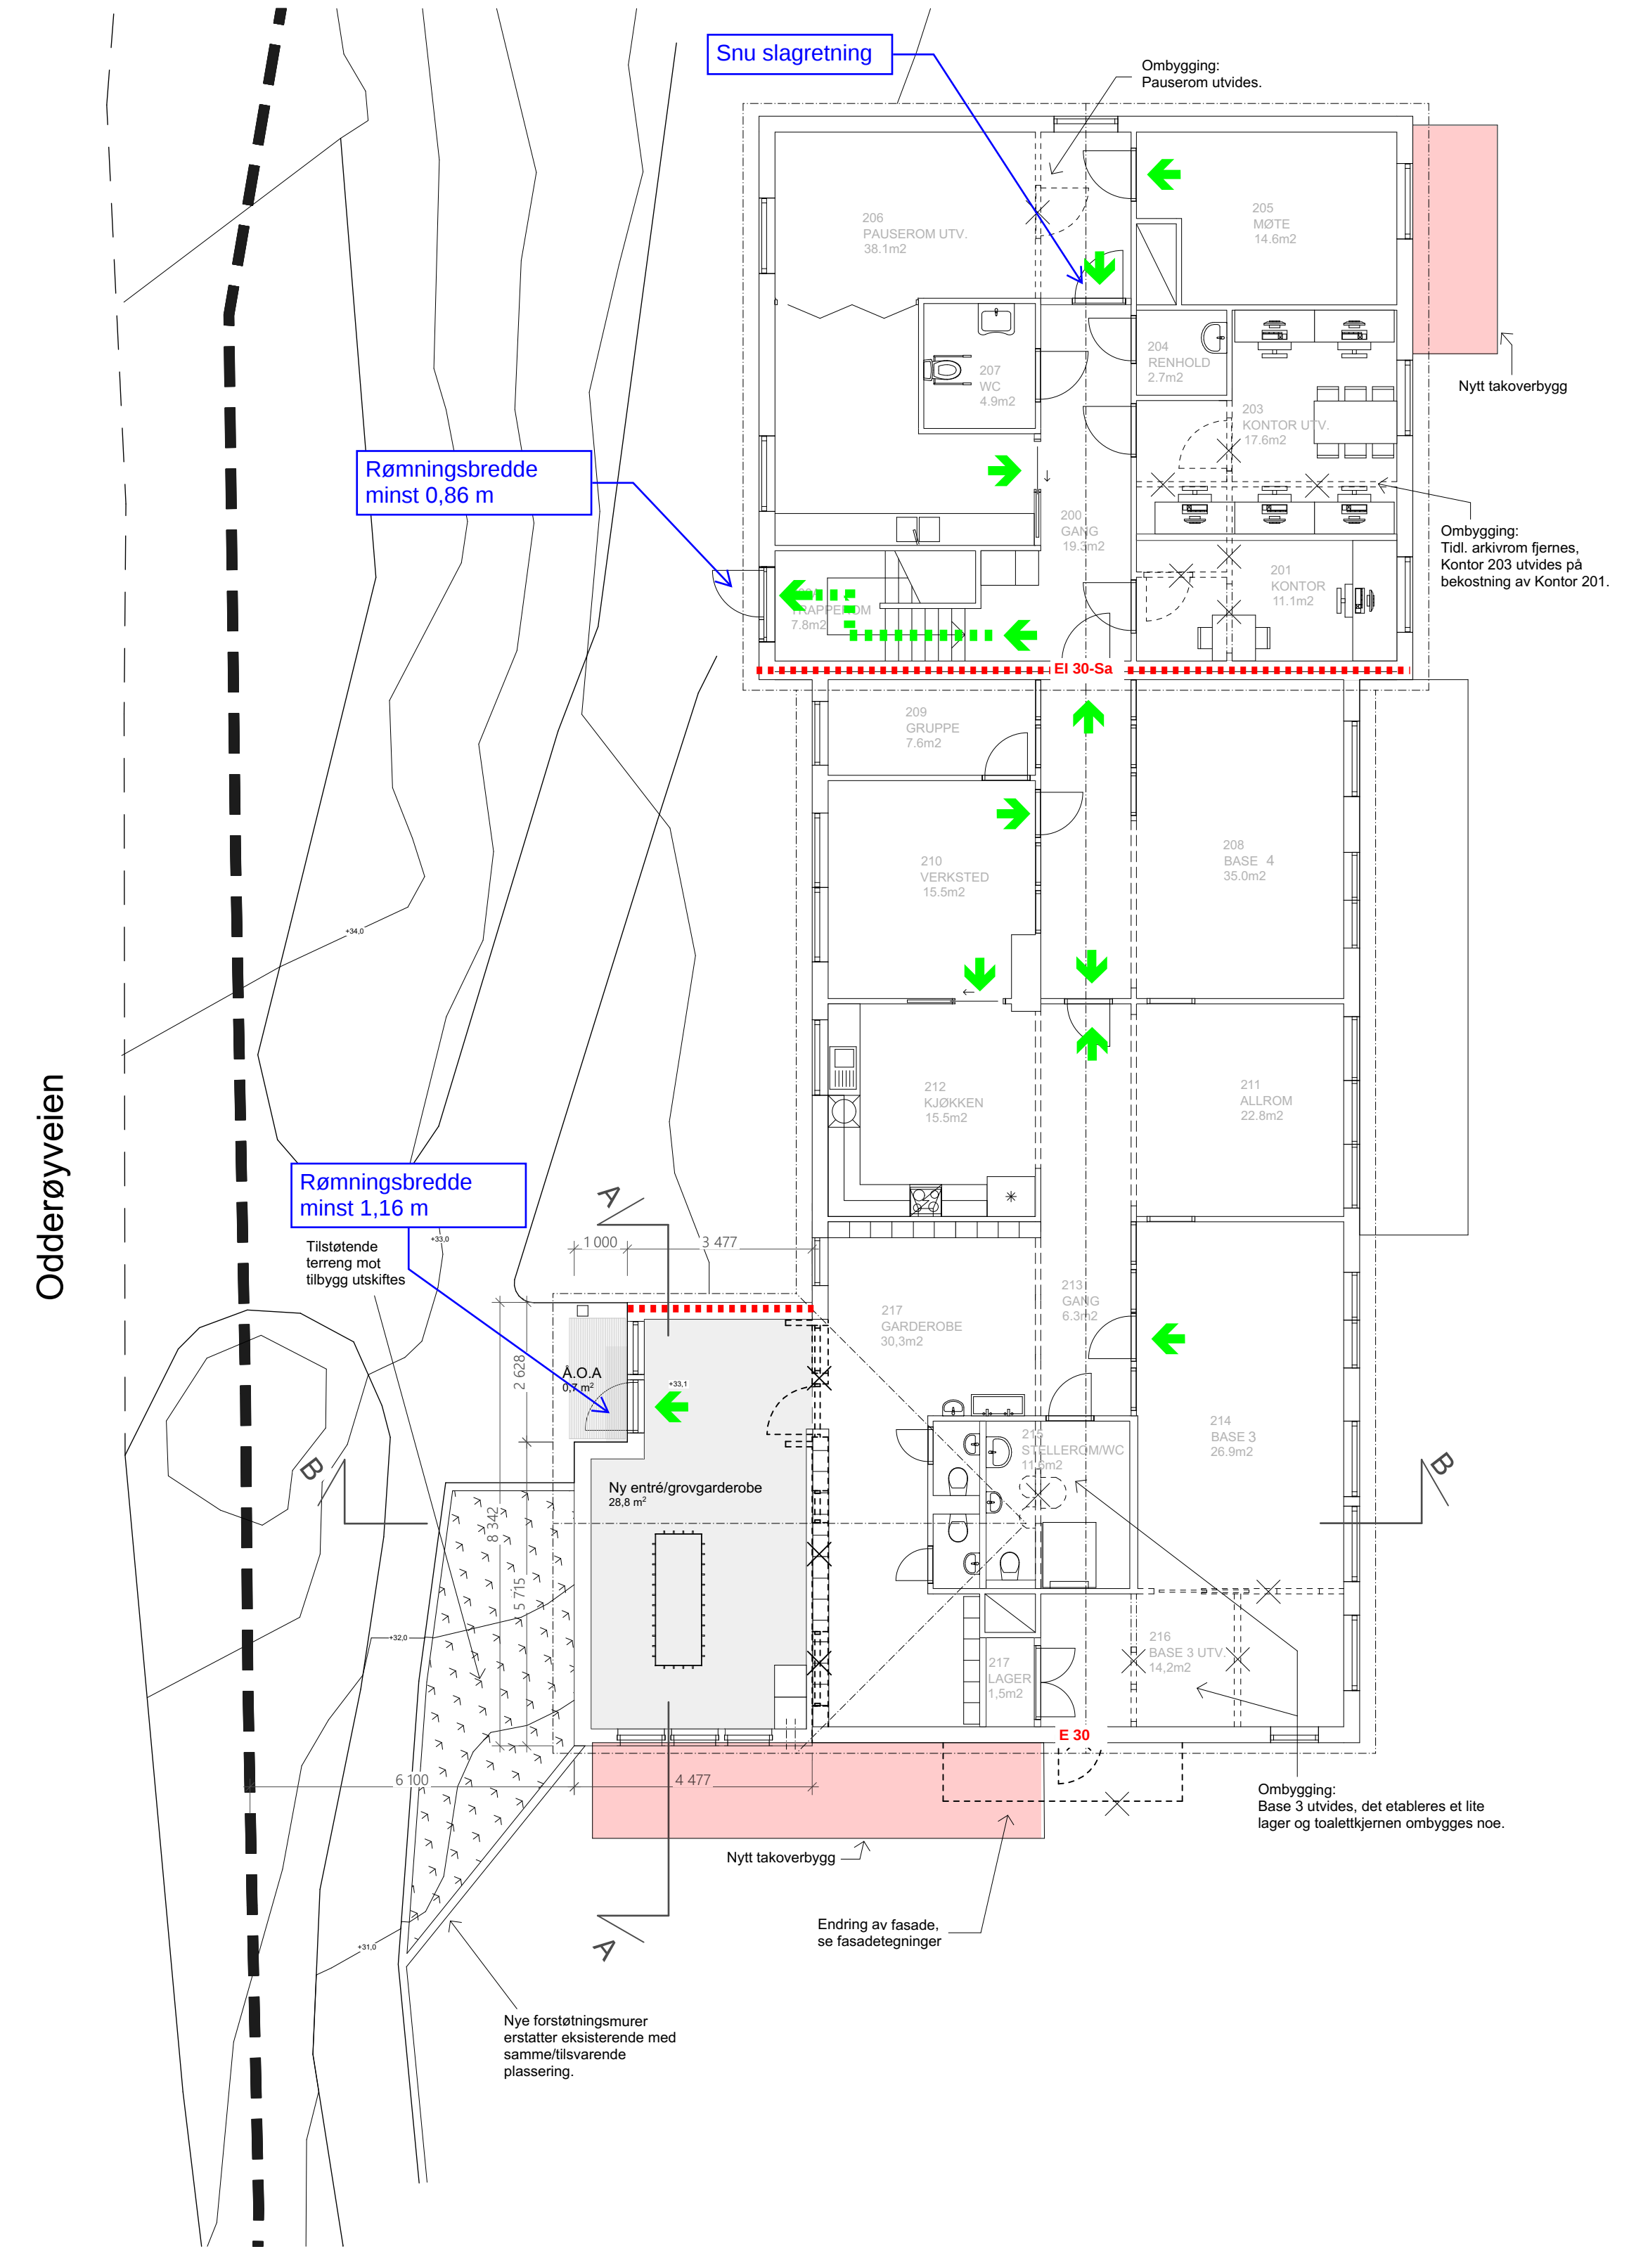

Tegningene er basert på eldre underlag og observasjoner ved befaring. Avvik kan forekomme og kontrollmål bør foretas på stedet.

Tilført Bruksareal Sokkeletasje:	
Tilbygg:	0,0 m2
Åpent overbygd areal:	6,6 m2
Ny Bod:	10,0 m2
Sum:	16,6 m2

Tilført Bruksareal Hovedetasje:	
Tilbygg:	31,7 m2
Åpent overbygd areal:	0,7 m2
Sum:	32,4 m2

Sum Tilført Bruksareal: 49,0 m2

Odderøya Barnehage

Prosjekt: Odderøyen 70 4610 Kristiansand S		Prosjektnr.: 1051 22.03.22	Data opprettet: 1) 22.03.22 2) 31.03.22 3) 11.04.22	svensson arkitekter as Vestre Strandgate 198 ark@svark.no www.svark.no
Tilfaksnavn: Kristiansand Kommune	Tegningsnr.: A20-3	Sign. / Kontroll: HN NS		