




1:100 Fasade Øst

Nye takvinduer settes inn. Andre eksisterende vinduer og dører skiftes. Alle mål på dører og vinduer må kontrollmåles

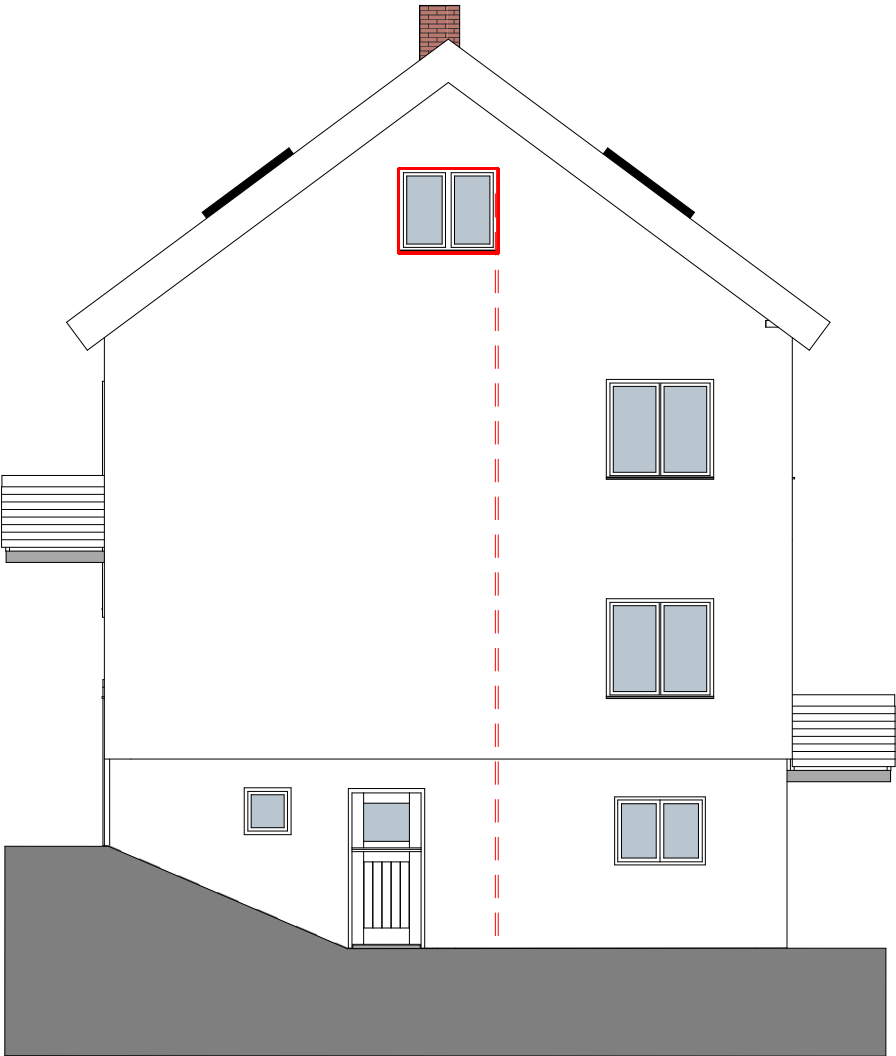

1:100 Fasade Sør

Vindu i gavl skiftes. Dette vinduet skal deles av to soverom på loft og må endres. Det kan løses som to separate vinduer eller ett med en kraftigere midtstamme. Ny vegg på loft mellom soverom deler vinduet i to.

Veggåpning må kontrollmåles og vindu må ivareta krav til røming.

Alle eksisterende vinduer og dører skiftes. Alle mål på dører og vinduer må kontrollmåles