


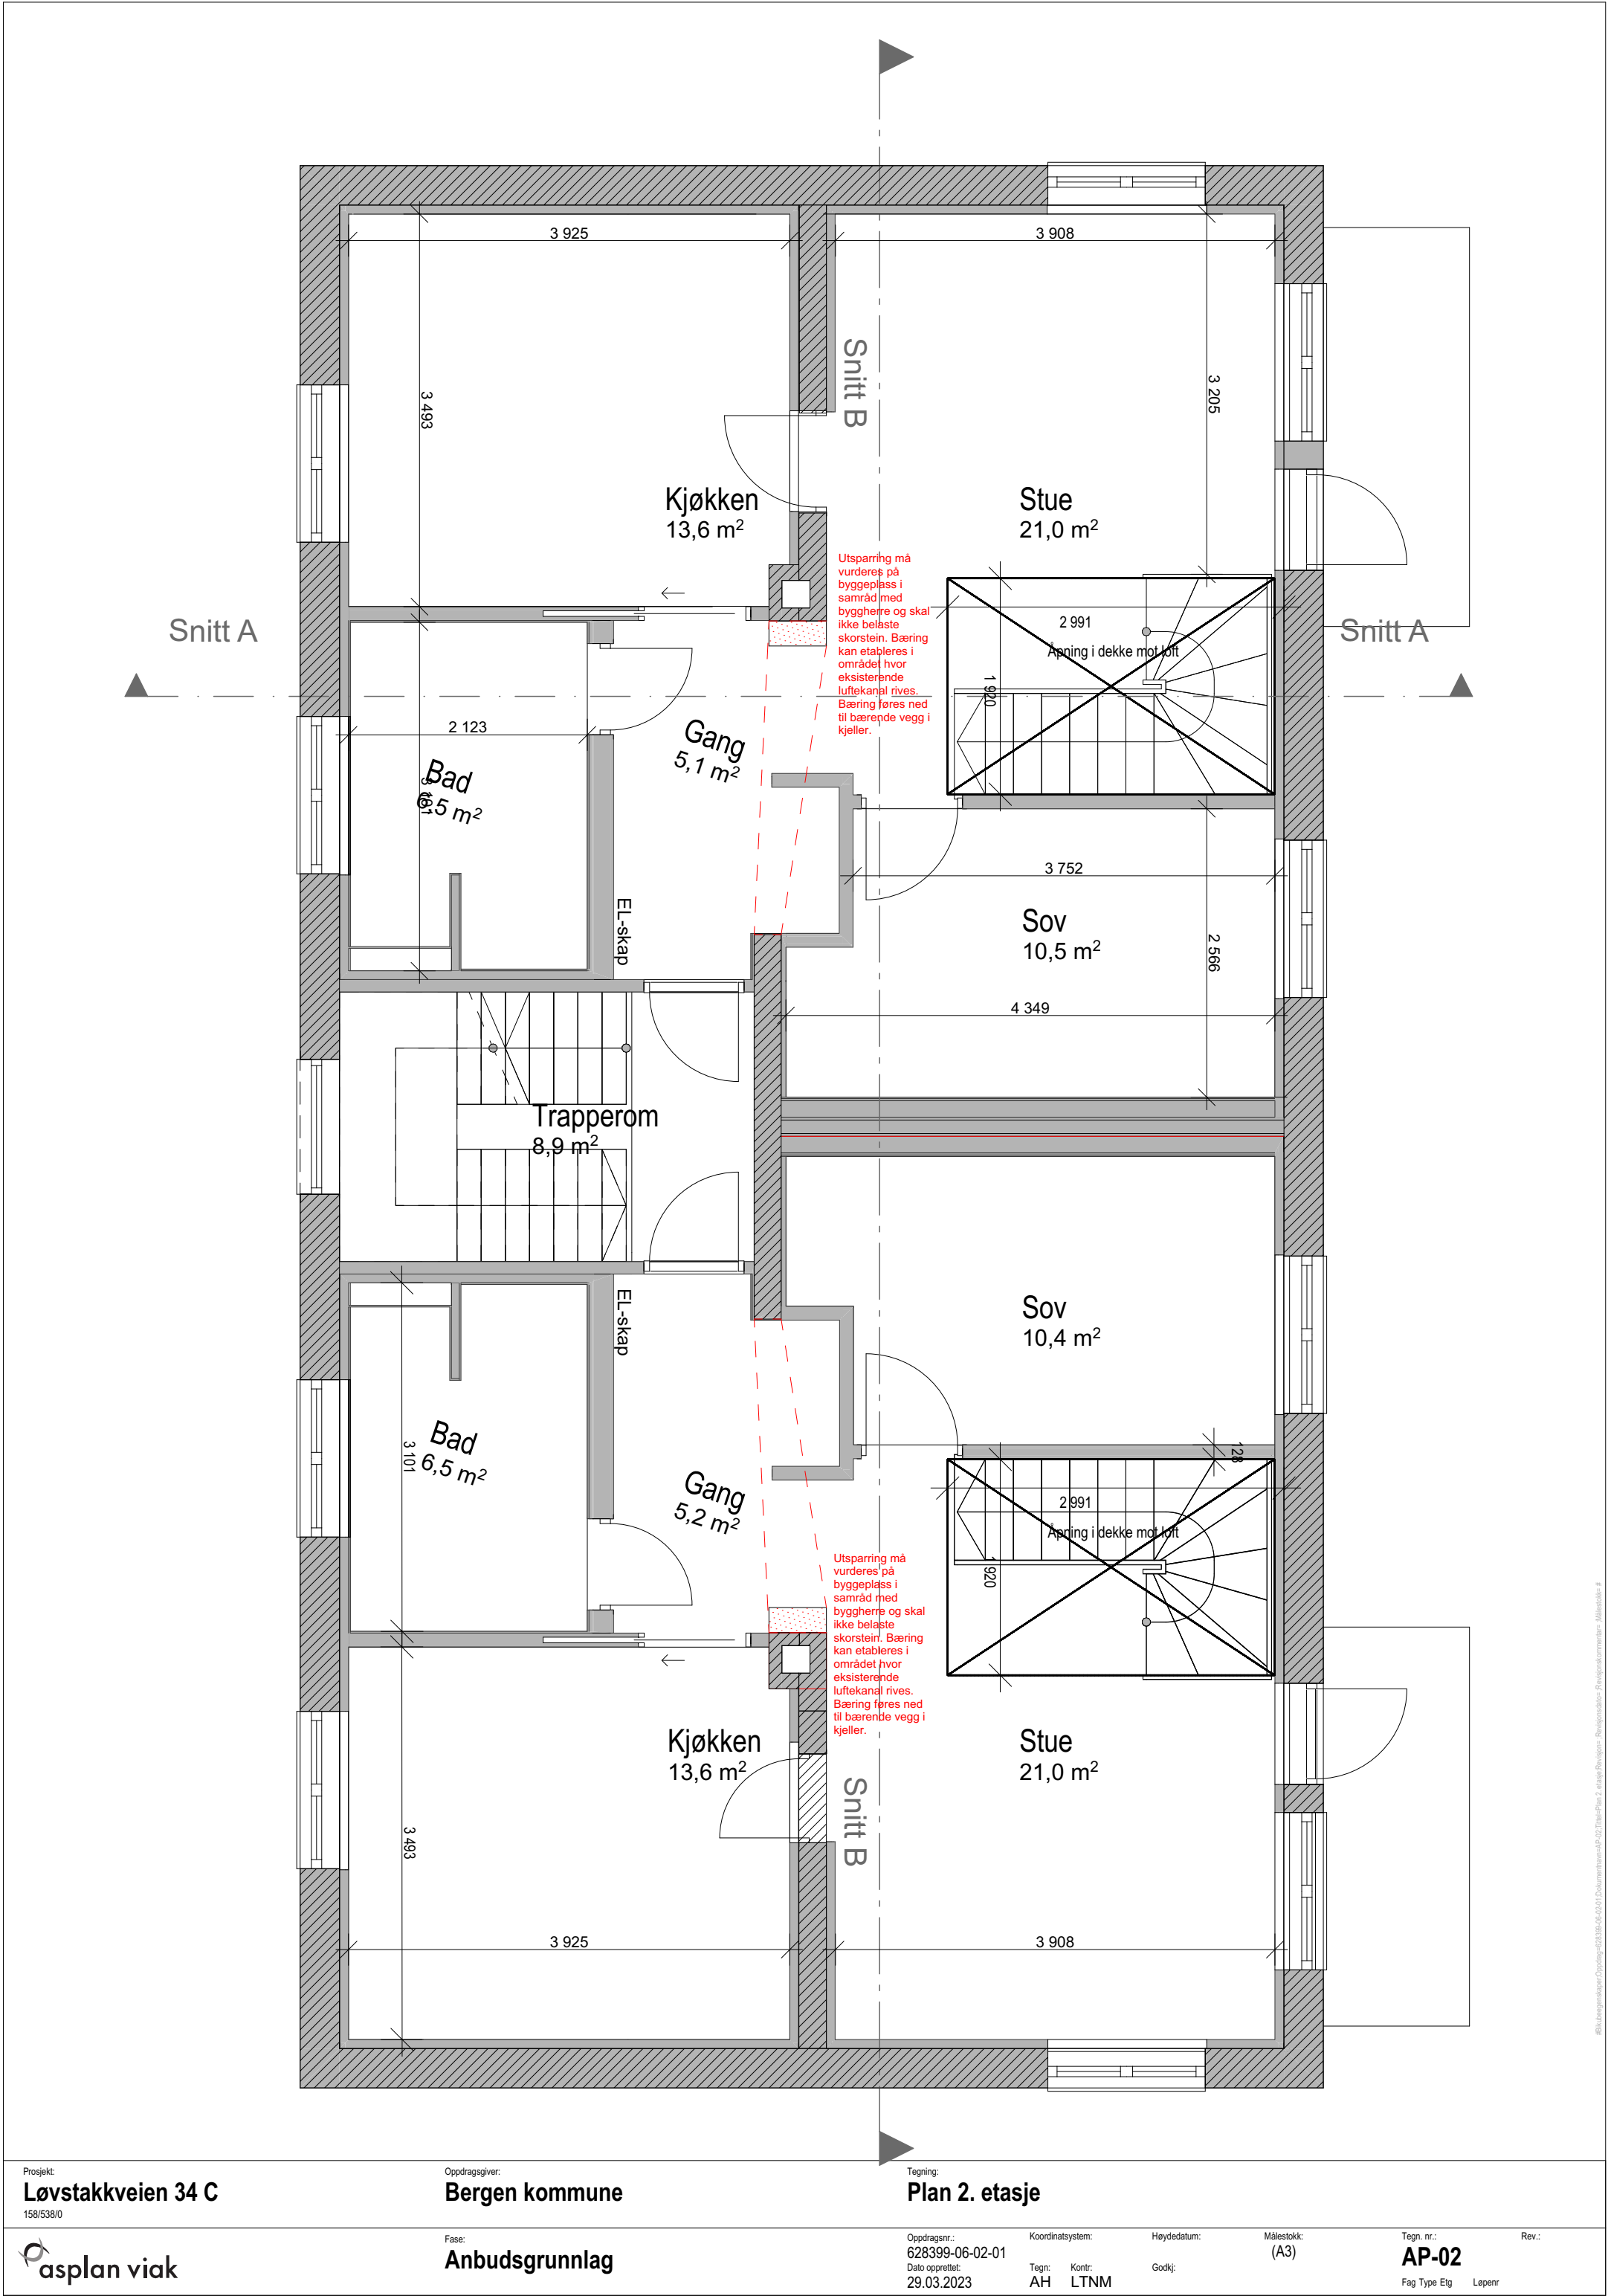

Prosjekt:
Løvestakkveien 34 C

158/538/0

Oppdragsgiver:
Bergen kommune

Fase:
Anbudsgrunnlag

Tegning:
Plan 2. etasje

Oppdragsnr.:
628399-06-02-01
Dato opprettet:
29.03.2023

Koordinatsystem:
Tegn: AH Kontr: LTNM

Høydedatum:
Godkj:

Målestokk:
(A3)

Tegn. nr.:
AP-02

Fag Type Etg Løpenr

Rev.:

