


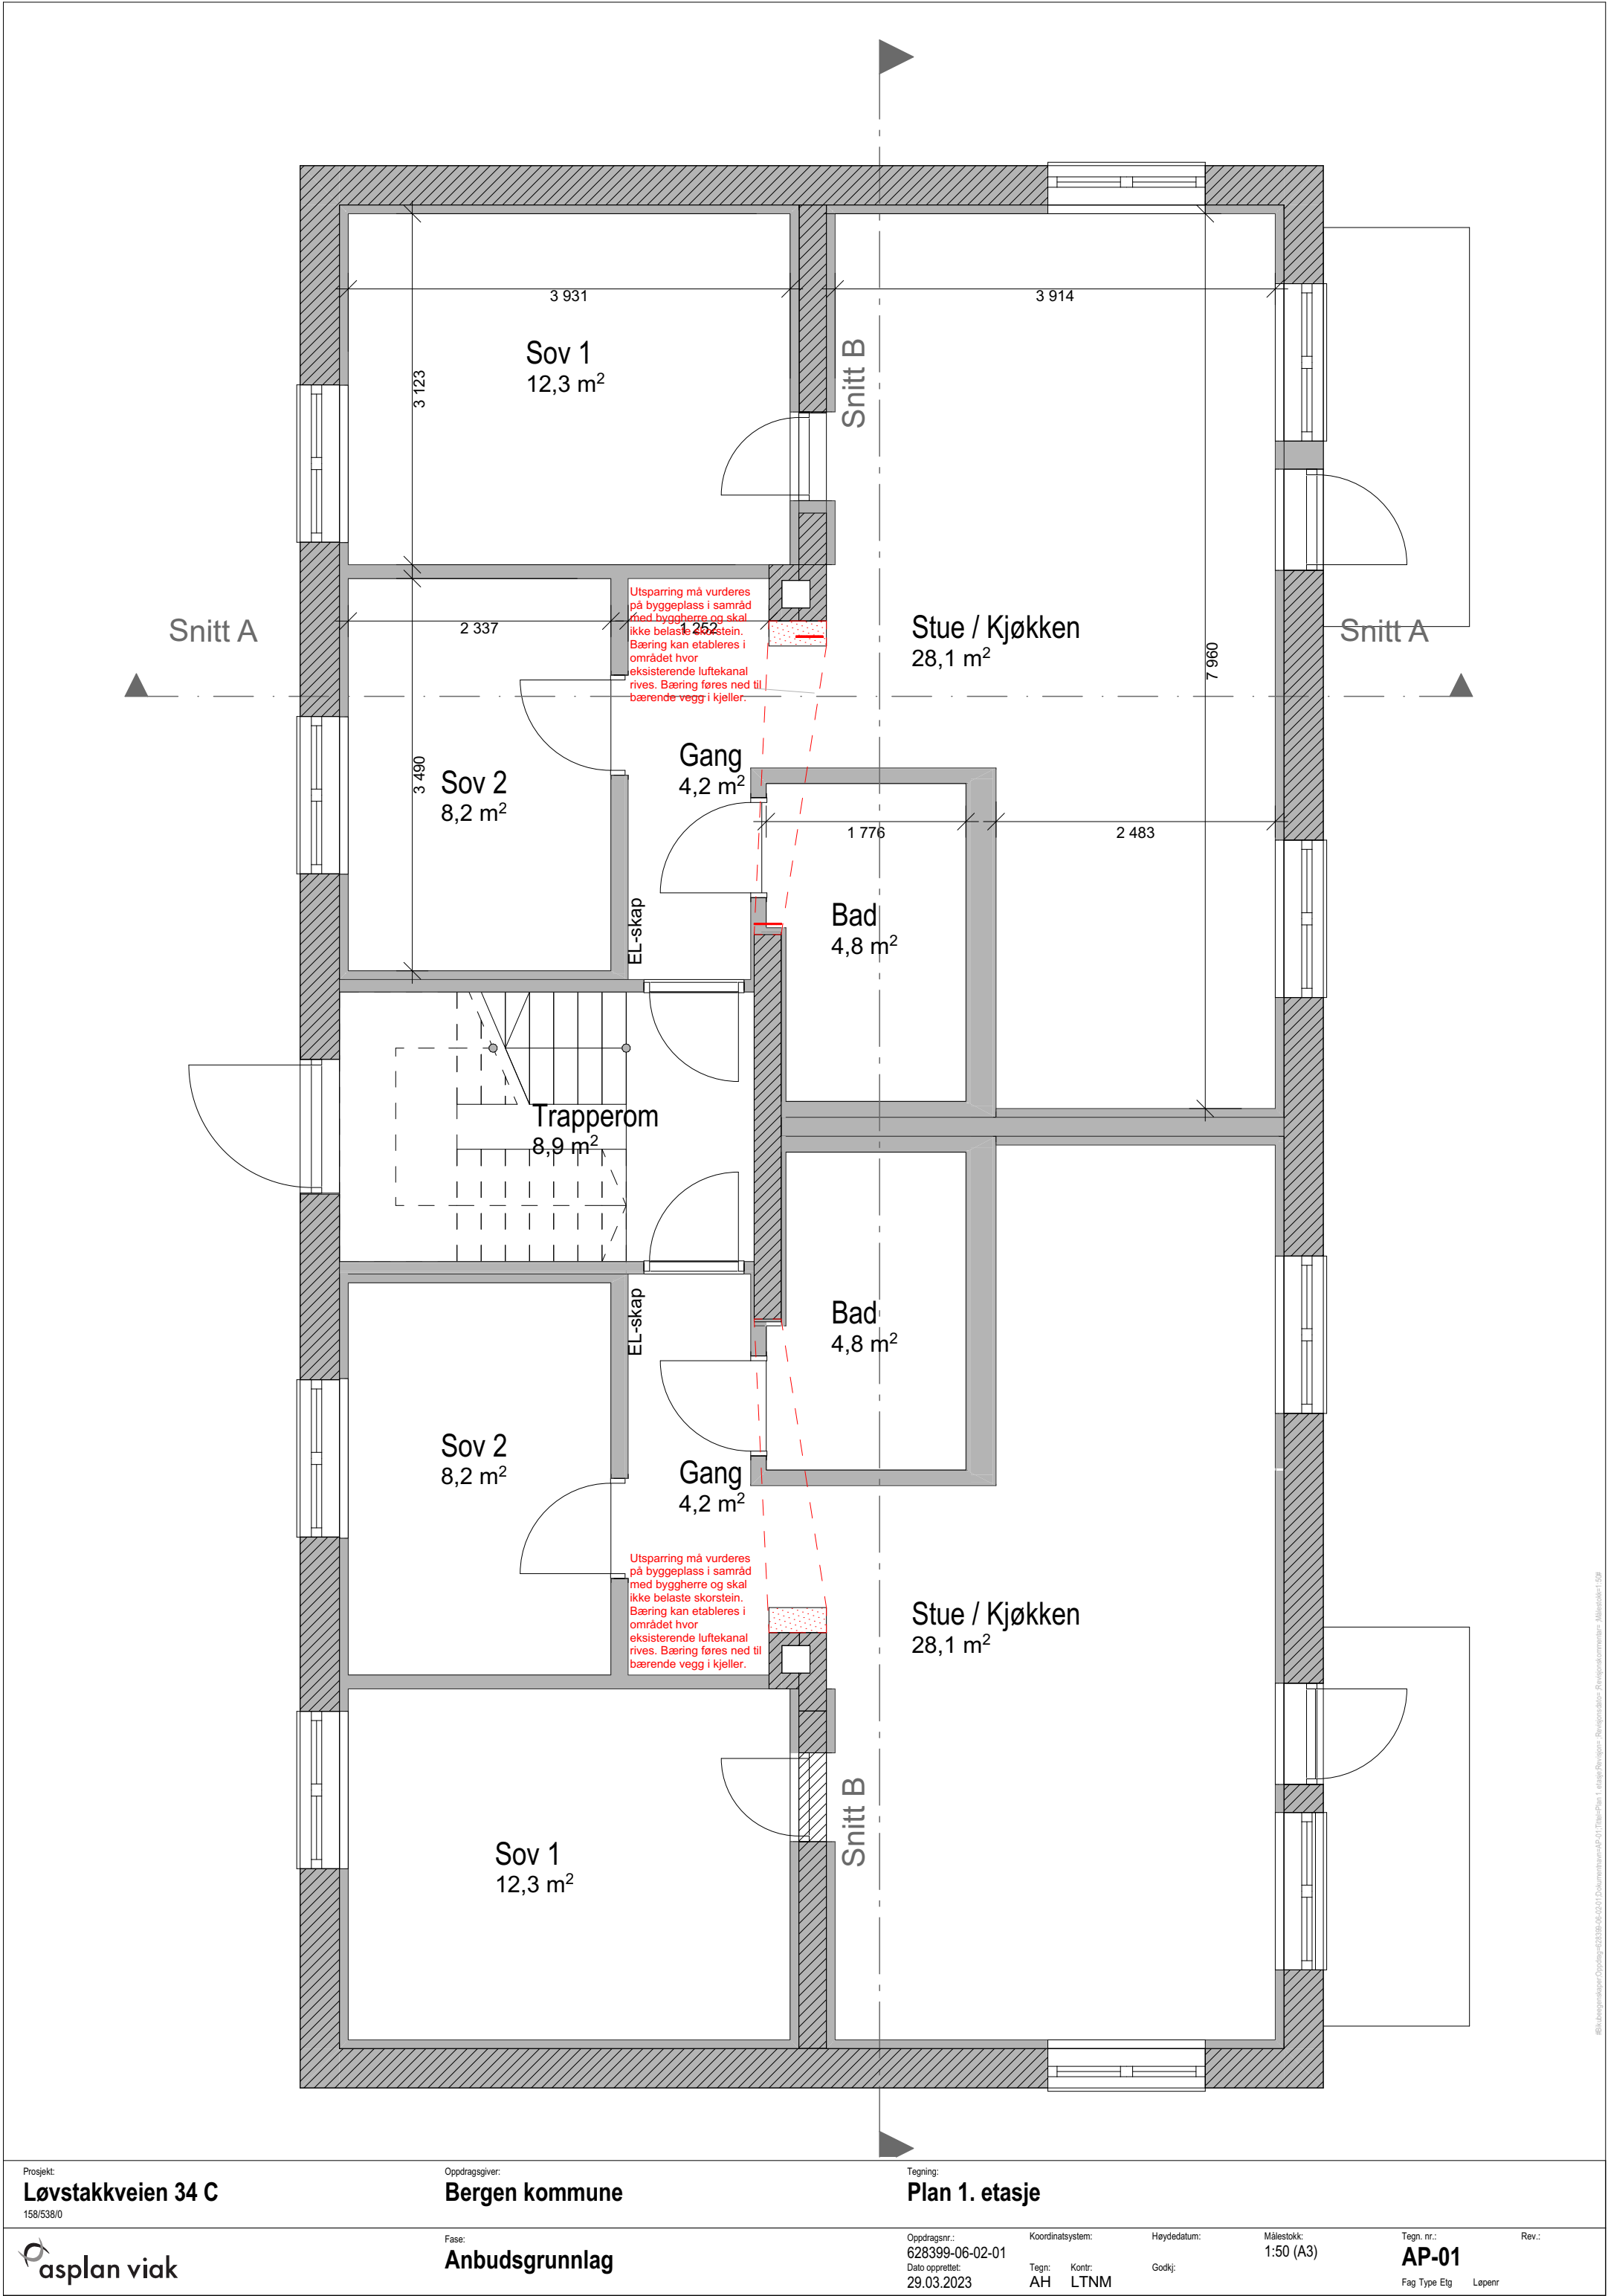

Prosjekt:
Løvestakkveien 34 C

158/538/0

Oppdragsgiver:
Bergen kommune

Fase:
Anbudsgrunnlag

Tegning:
Plan 1. etasje

Oppdragsnr.:
628399-06-02-01
Dato opprettet:
29.03.2023

Koordinatsystem:
Tegn: AH Kontr: LTNM

Høydedatum:
Godkj:

Målestokk:
1:50 (A3)

Tegn. nr.:
AP-01

Fag Type Etg Løpenr

Rev.:

\\Bj\byggprosjekter\Oppdrag\628399-06-02-01\Dokumenter\AP-01\Tittel\Plan 1. etasje\Revloggen - Revloggen.apb - Plan 1. etasje - Målestokk 1:50