


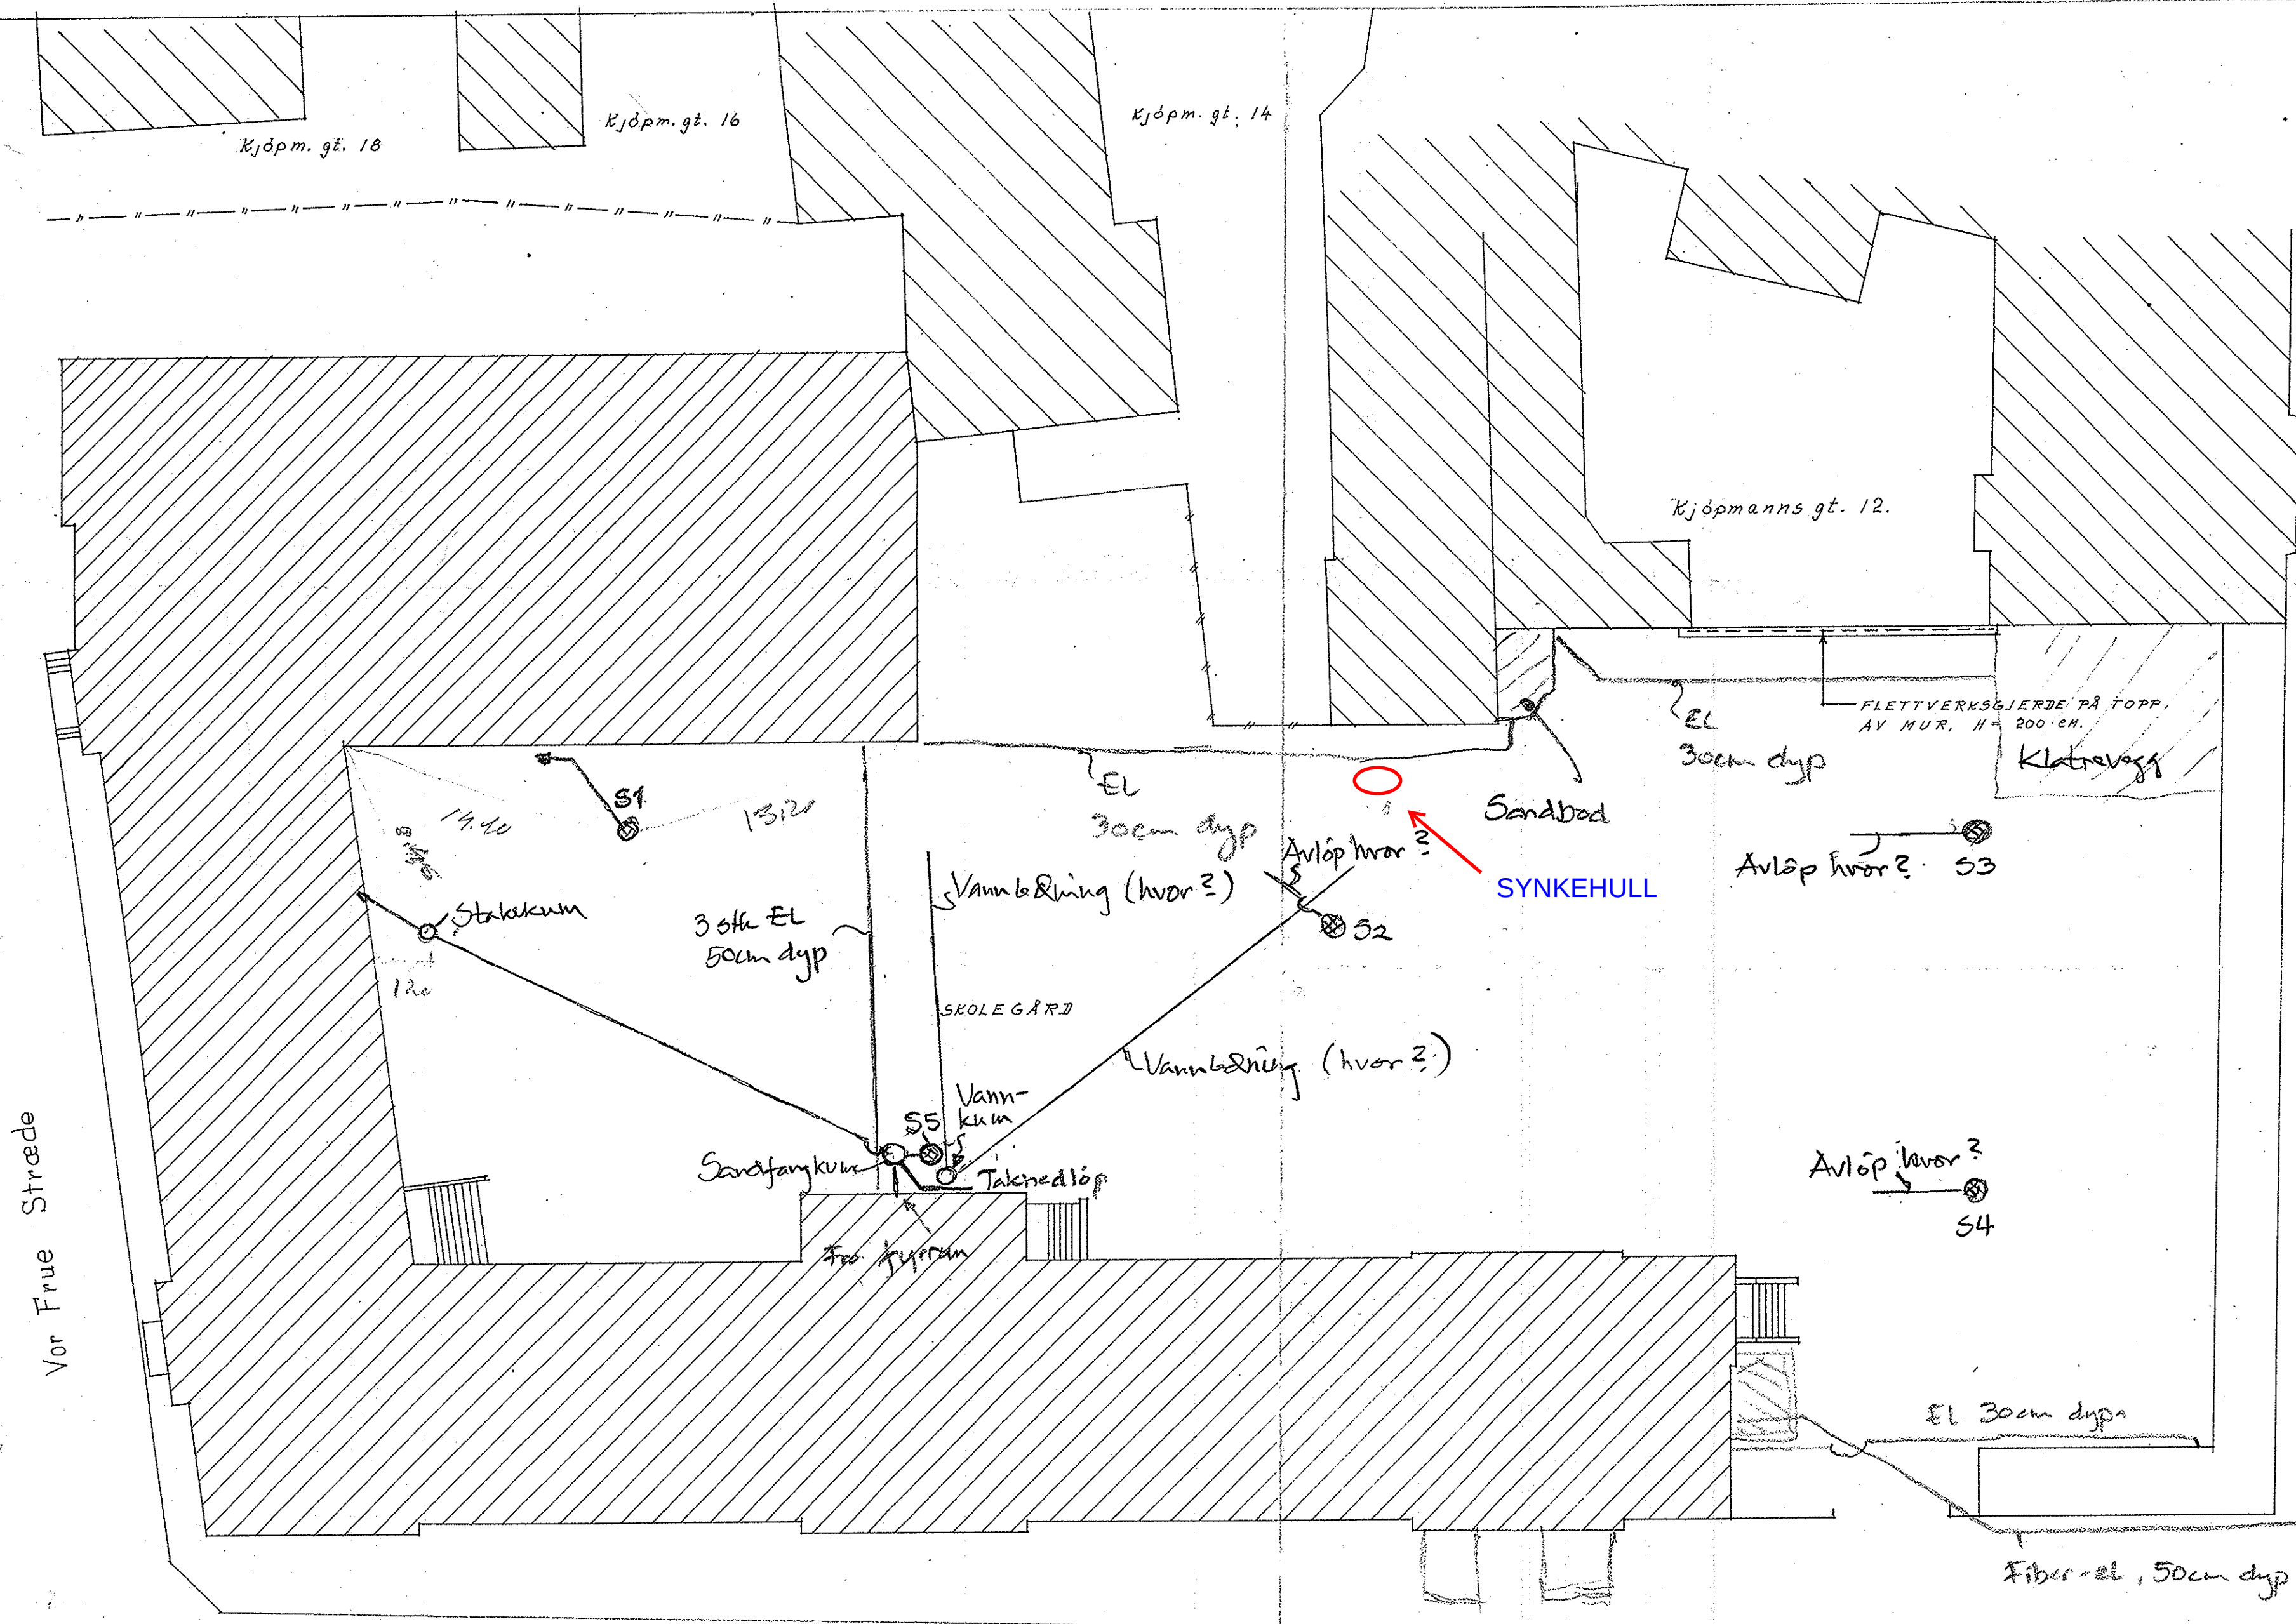

Vor Frue Stræde

Vor Frue Gate

Erling Skakkes Gate

Avløpsledn. for sluk
S2, S3 og S4 er ukjent.

Vann- og avløpsledn.
vist.
El. kabler integrert.
06.05.09,
STFK - BE
T. Aulberg

REVISJON NR.		REV.DATO	SIGN.
MERKNAD	GERH. SCHØNINGS SKOLE	22-12-76	11stad
		MAL 1:200	TEGNET AV T. A.
FORMAT	SITUASJONSPLAN		
	SØR-TRØNDELAG FYLKES BYGGE- OG EIENDOMSKONTOR		
	MUNKEGT. 10 - 7000 TRONDHEIM		TELEFON (075) 26 500

8835 A2

8835 A2