


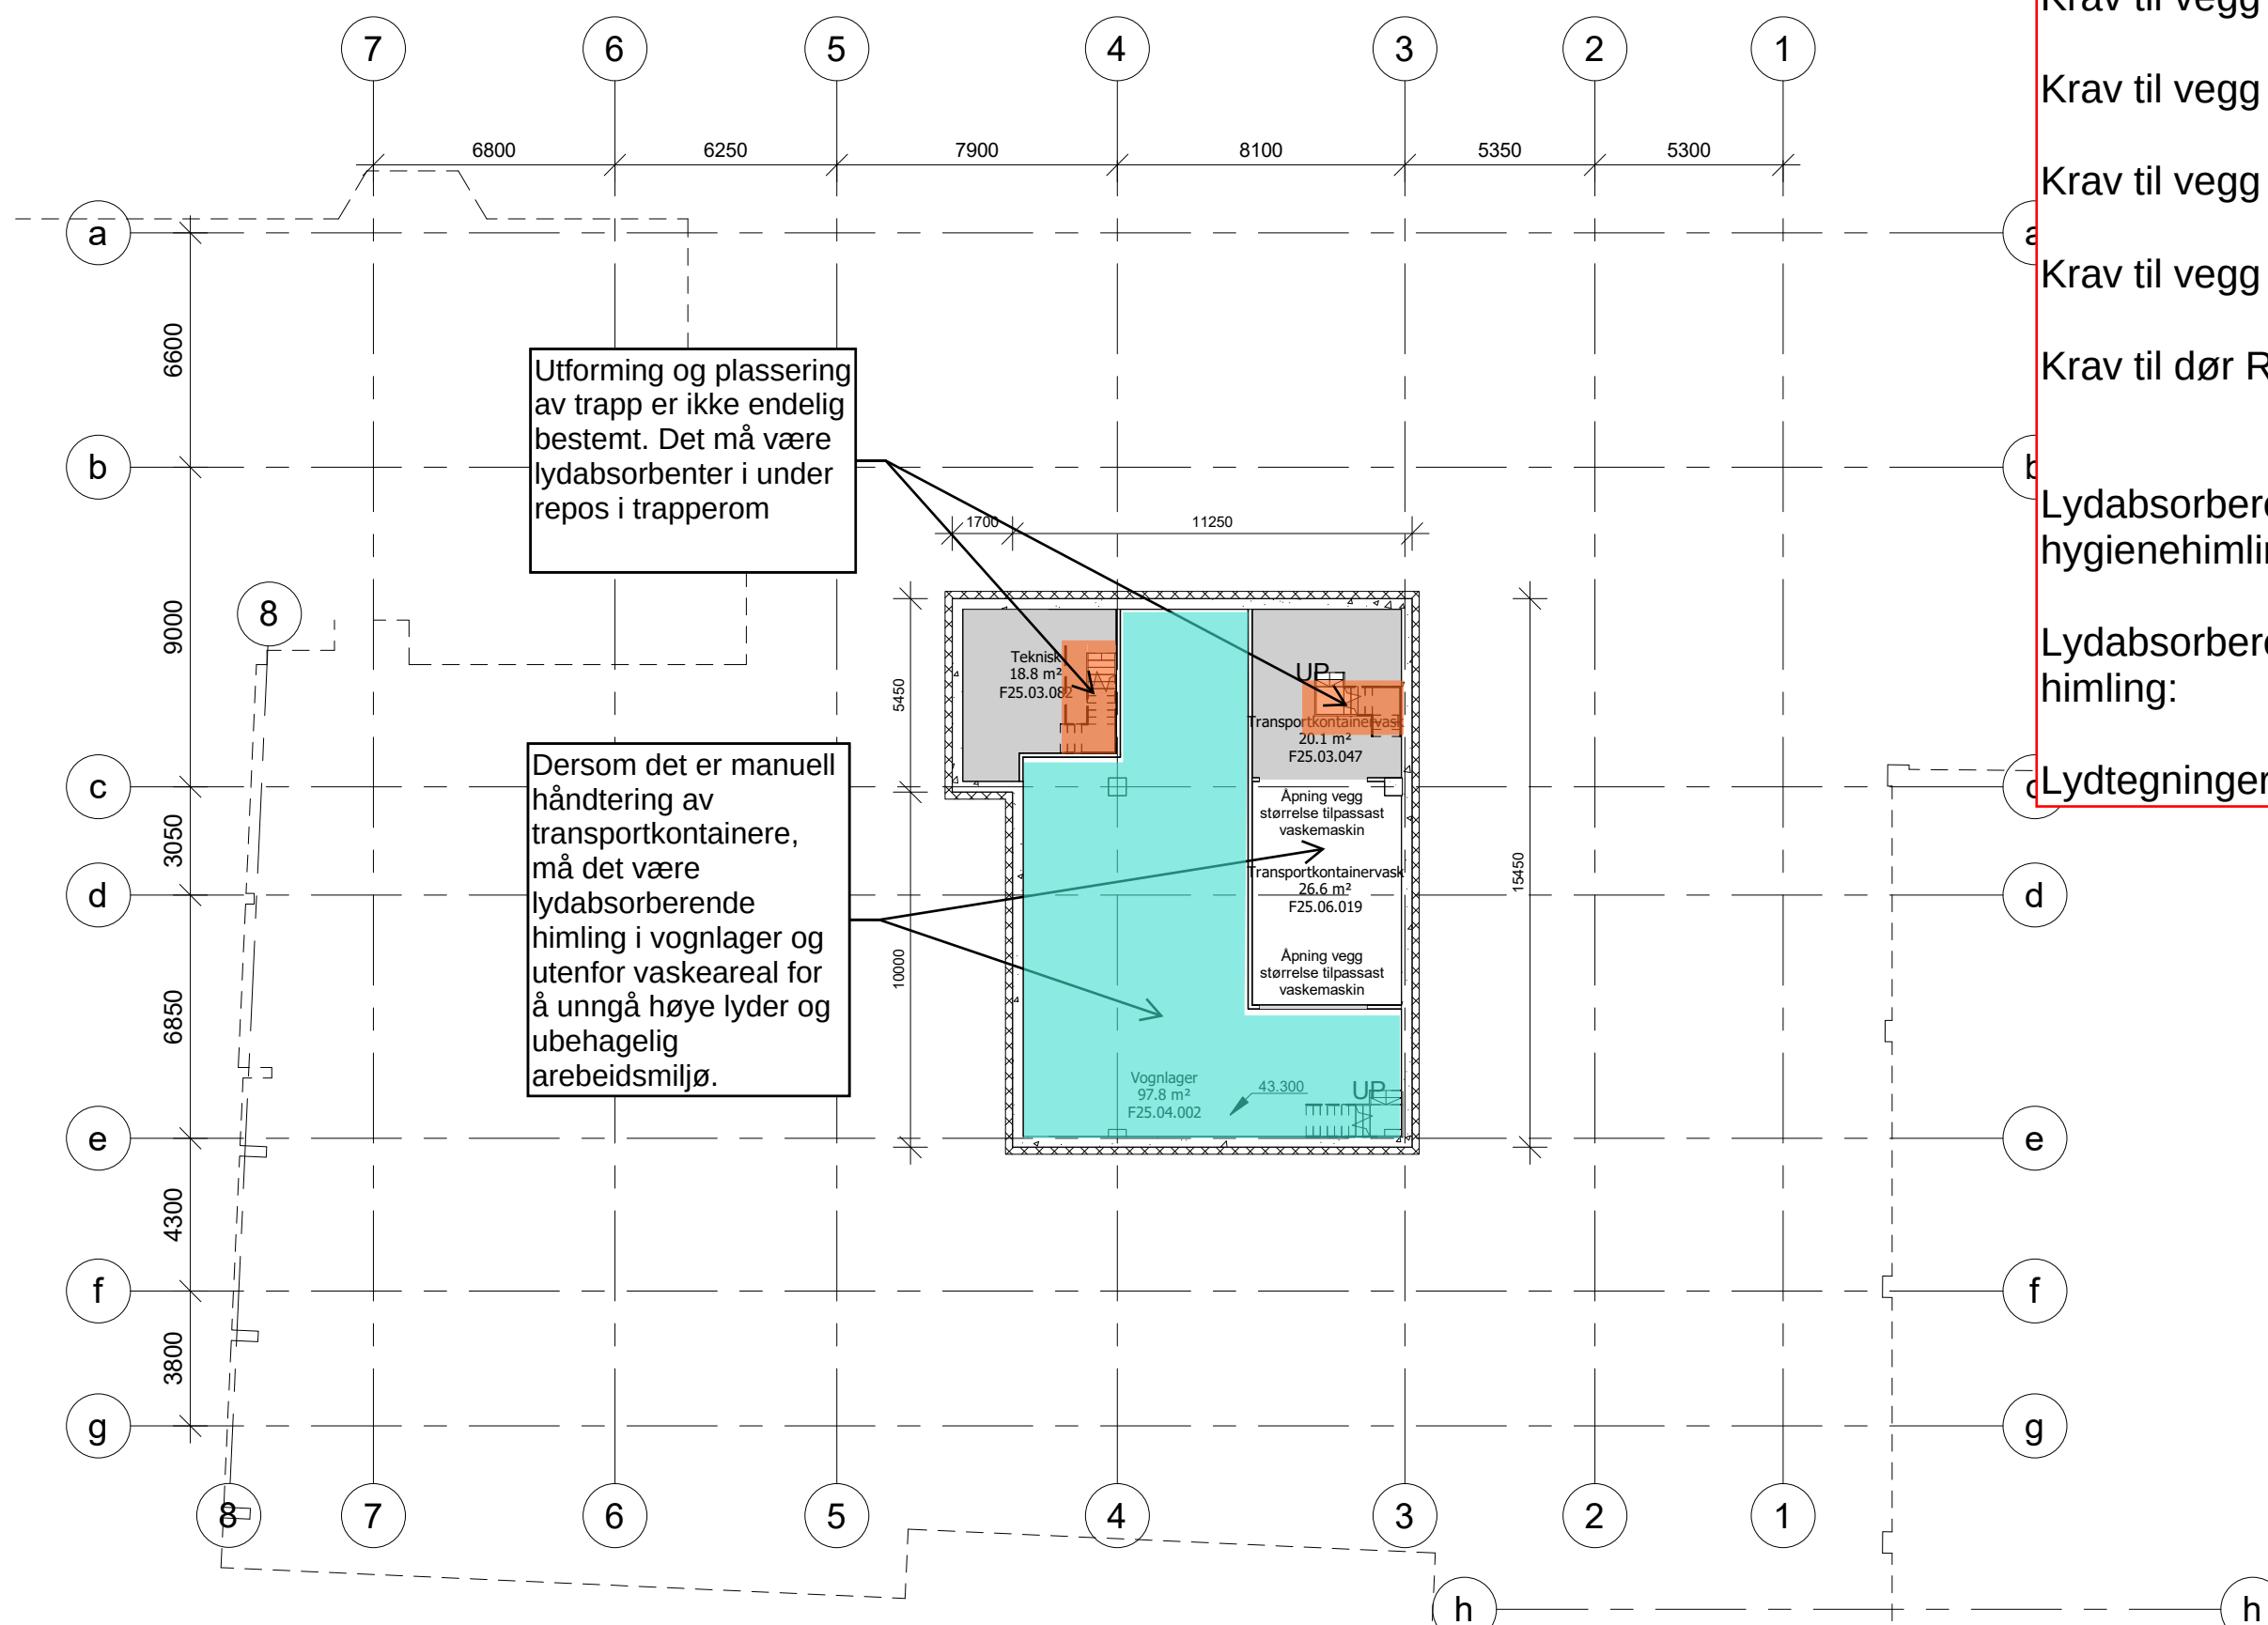

Utforming og plassering av trapp er ikke endelig bestemt. Det må være lydabsorbenter i under repos i trapperom

Dersom det er manuell håndtering av transportkontainere, må det være lydabsorberende himling i vognlager og utenfor vaskeareal for å unngå høye lyder og ubehagelig arbeidsmiljø.

- Krav til vegg R'w = 48 dB: [red line]
- Krav til vegg R'w = 44 dB: [blue line]
- Krav til vegg R'w = 37 dB: [green line]
- Krav til vegg R'w = 34 dB: [purple line]
- Krav til vegg R'w = 24 dB: [yellow line]
- Krav til dør Rw = XX dB: [XX in box]

- Lydabsorberende hygienehimling: [cyan box]
- Lydabsorberende himling: [orange box]

Lydtegninger oppdatert 01.07.22

1

Underlag til p-måte

Revisjon

Revisjon

Rev. av

Rev. dato

V	VVs	
F	Brann	
E	Elektro	
B	Byggeteknikk	
A	Arkitekt	Nordplan AS
Fagkode	Fag	Aktør

nordplan

arkitektur
konstruksjon
landskap

Tiltakshavar

HF Bergen

Tiltak

Parkhjørnet

Teikning av

Plan U2

Teikna av:

vs

Sist kontrollert:

team

Sjekkliste:

Teikning type

Detaljprosjektfase

Kommune:

Gardsnr:

Bruksnr:

Ark

Rev

Ark


Rev


Ark

Rev

13/06/2022
11:12:28

BNI 360/000573 Parkhjørnet/025-JX-A-200-00-00.rvt

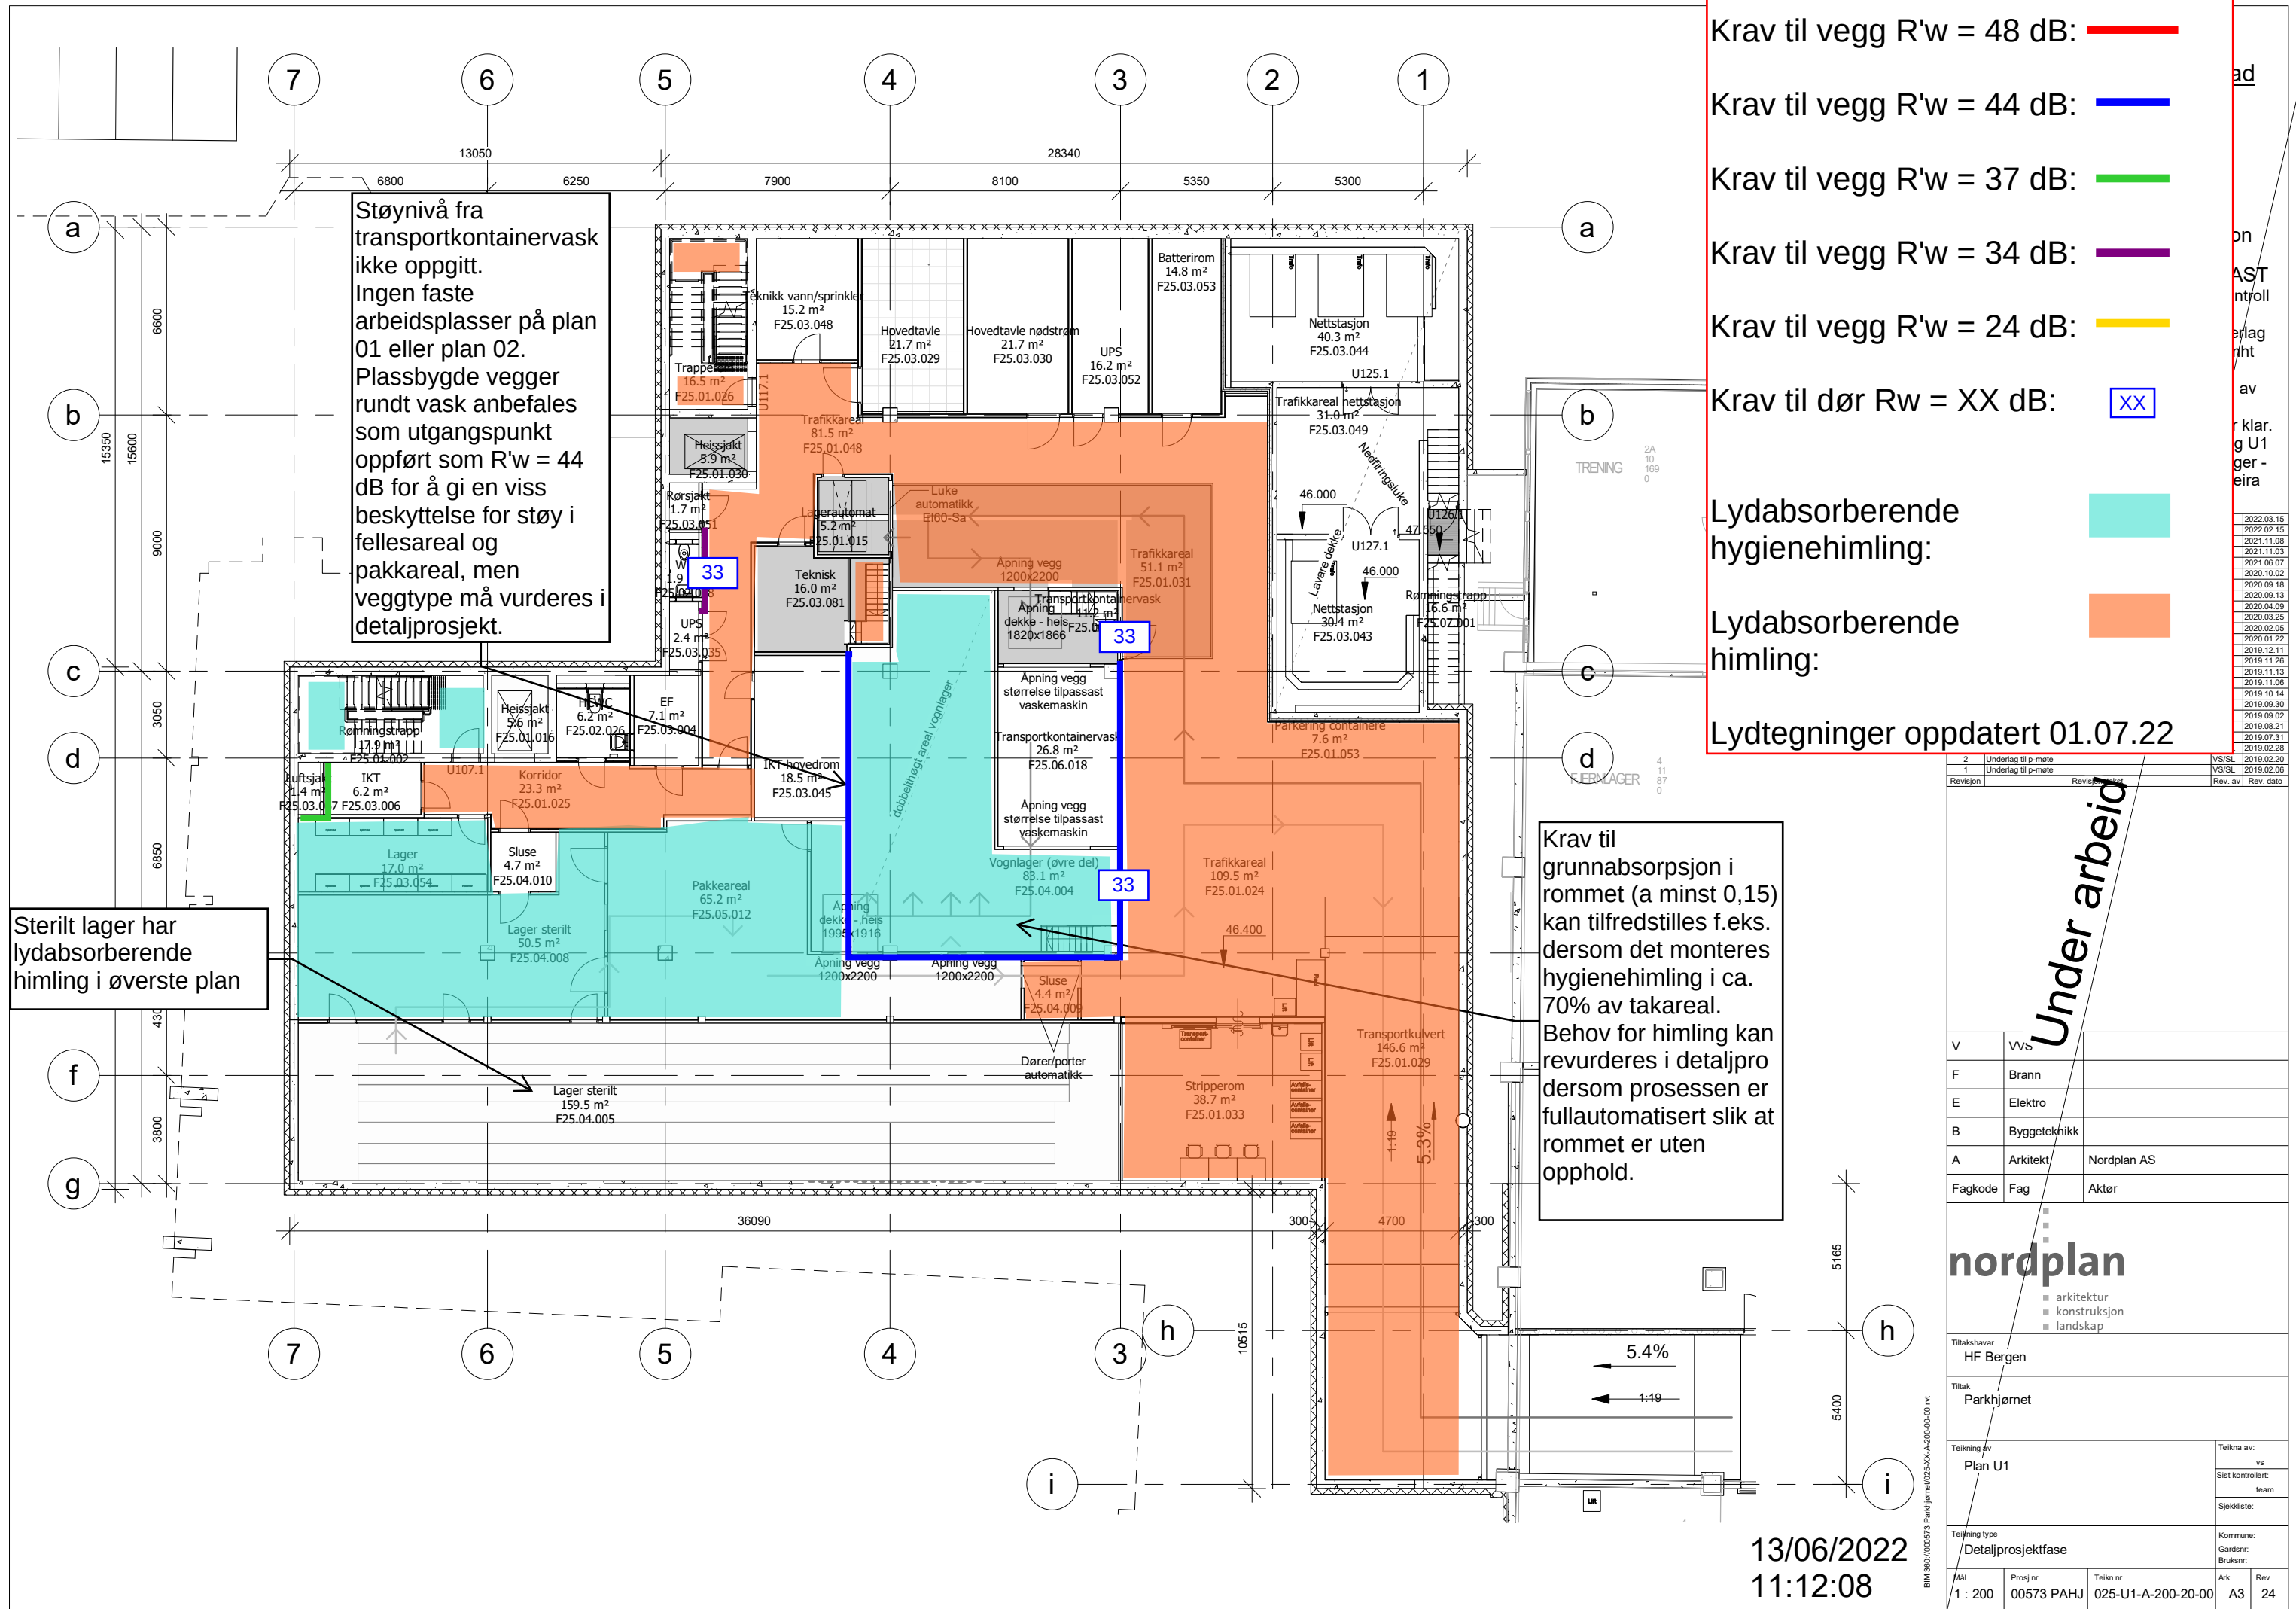

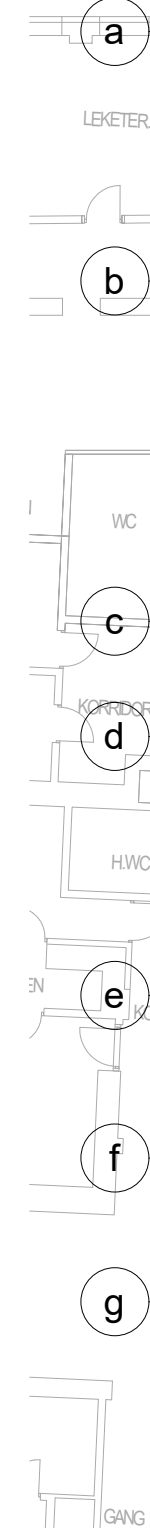

Lydtegninger oppdatert 01.07.22

g

Dersom spesielt støyende aktivitet i verksted, må bedre skilleflater vurderes, både mot korridor og mot sterilt lager.

Under arbe

V	VVS	
F	Brann	
E	Elektro	
B	Byggeteknikk	
A	Arkitekt	Nordplan AS
Fagkode	Fag	Aktør

nordplan

- arkitektur
- konstruksjon
- landskap

Tiltakshavar
HF Bergen

Tiltak	Parkhjørnet
--------	-------------

Teikning av
Plan 1.0

net/020

khjorn	1
--------	---

Tilknings type	Detaljprosjektfase
----------------	--------------------

[illegible]

BIM S	Mai	F
	1	200

1 : 200	0
---------	---

[illegible]


13/06/2022
11:10:43

2

•

Krav til vegg R'w = 48 dB: —Krav til vegg R'w = 44 dB: —Krav til vegg R'w = 37 dB: —Krav til vegg R'w = 34 dB: —Krav til vegg R'w = 24 dB: —Krav til dør Rw = XX dB: XXLydabsorberende
hygienehimling: Lydabsorberende
himling:

Lydtegninger oppdatert 01.07.22

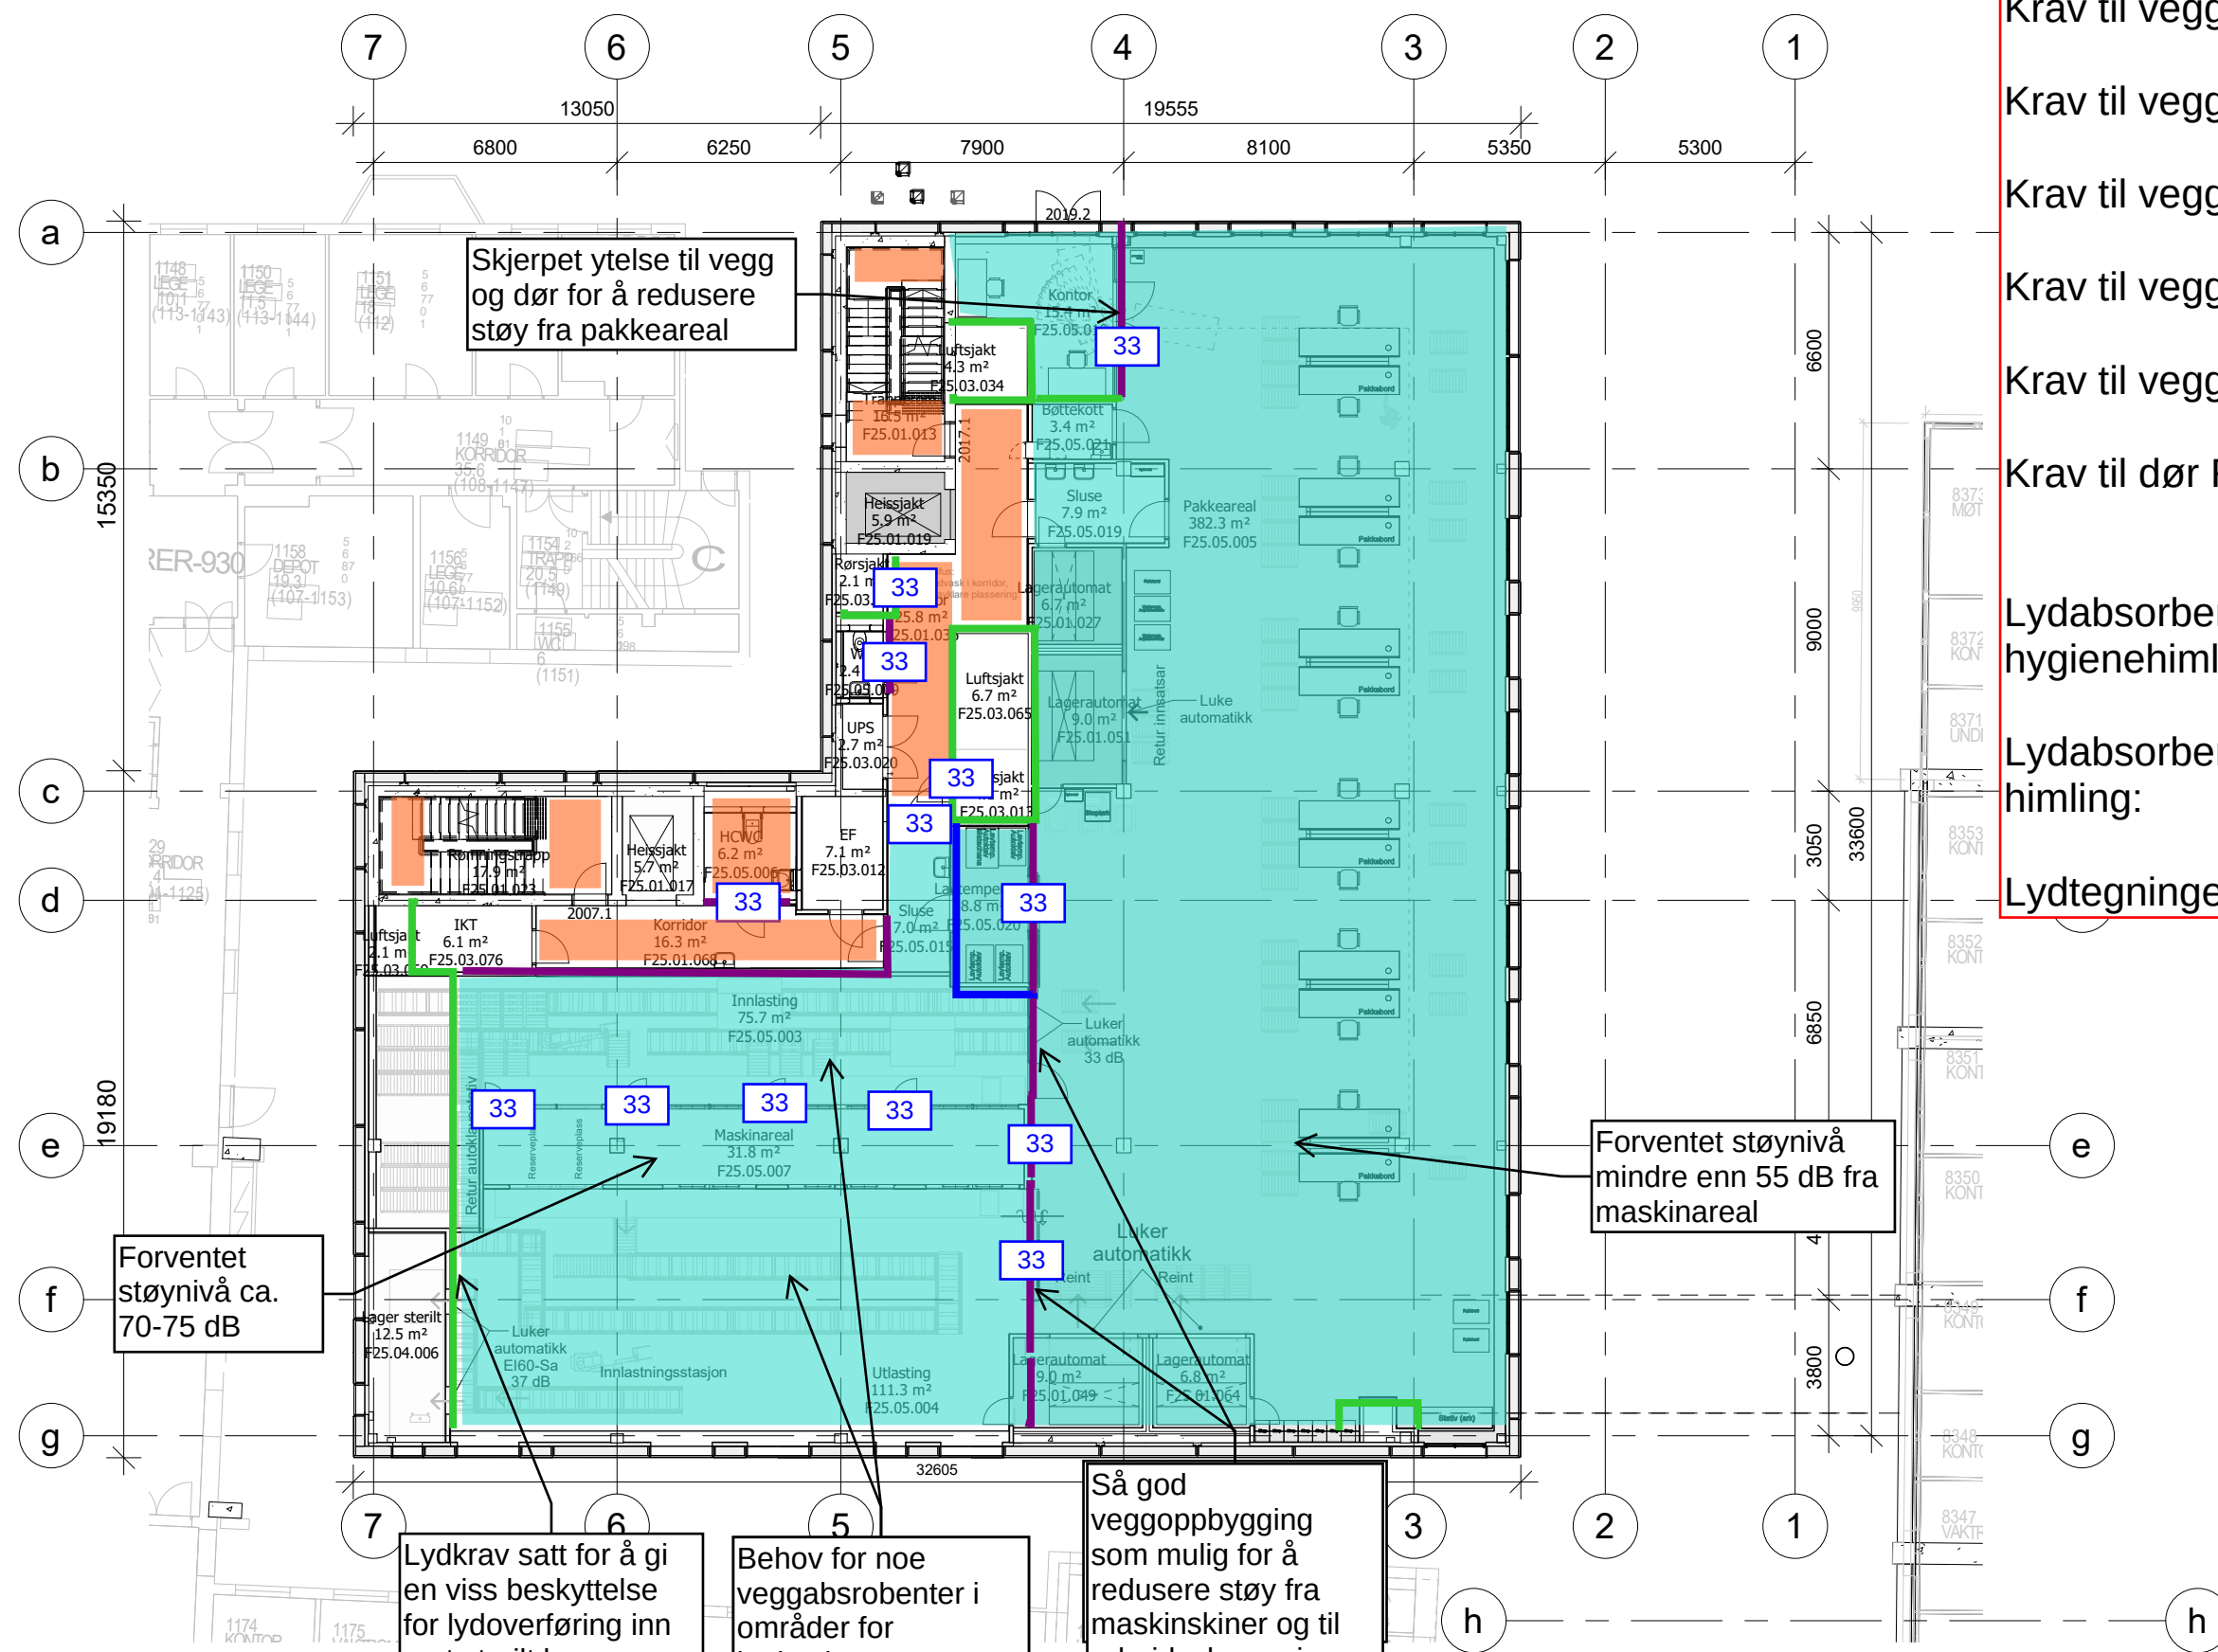

Under arbeid

V	VVs	
F	Brann	
E	Elektro	
B	Byggeteknikk	
A	Arkitekt	Nordplan AS
Fagkode	Fag	Aktør

nordplan

- arkitektur
- konstruksjon
- landskap

Tiltakshavar
HF BergenTiltak
ParkhjørnetTegning av
Plan 2.0Tegningstype
DetaljprosjektfaseKommune:
Gardsnr.
Bruksnr.Ark
A3Rev
2413/06/2022
11:11:09

BM 360/000573 Parkhjørnet/025-XX-A-200-00-00.rvt

Krav til vegg R'w = 48 dB: —Krav til vegg R'w = 44 dB: —Krav til vegg R'w = 37 dB: —Krav til vegg R'w = 34 dB: —Krav til vegg R'w = 24 dB: —Krav til dør Rw = XX dB: XXLydabsorberende
hygienehimling:Lydabsorberende
himling:

Lydtegninger oppdatert 01.07.22


Forventet støynivå
maskinareal

Så god
veggoppbygging
som mulig for å
redusere støy fra
maskinskiner og til
arbeidsplasser i
Vaskehall. Angitt
lydkrav er
omtrentlige verdier
som sannsynligvis er
praktisk mulig å få til.

Forventet støynivå
ca. 70-75 dB

Forventet støynivå
ca. 70-75 dB

Behov for noe
veggabsorberer i
områder for
innlasting og
utlasting.

Under arbeid

V	VVs	
F	Brann	
E	Elektro	
B	Byggeteknikk	
A	Arkitekt	Nordplan AS
Fagkode	Fag	Aktør


nordplan

- arkitektur
- konstruksjon
- landskap

Tiltakshavar
HF BergenTiltak
ParkhjørnetTegning av
Plan 3.0Tegningstype
DetaljprosjektfaseArk
A3Rev
24Tegnet av
vs
Sist kontrollert:
team

Sjekkliste:

Kommune:
Gardsnr:
Bruksnr:Tegnet av
00573 PAHJTegnet av
00573 PAHJ13/06/2022
11:11:32

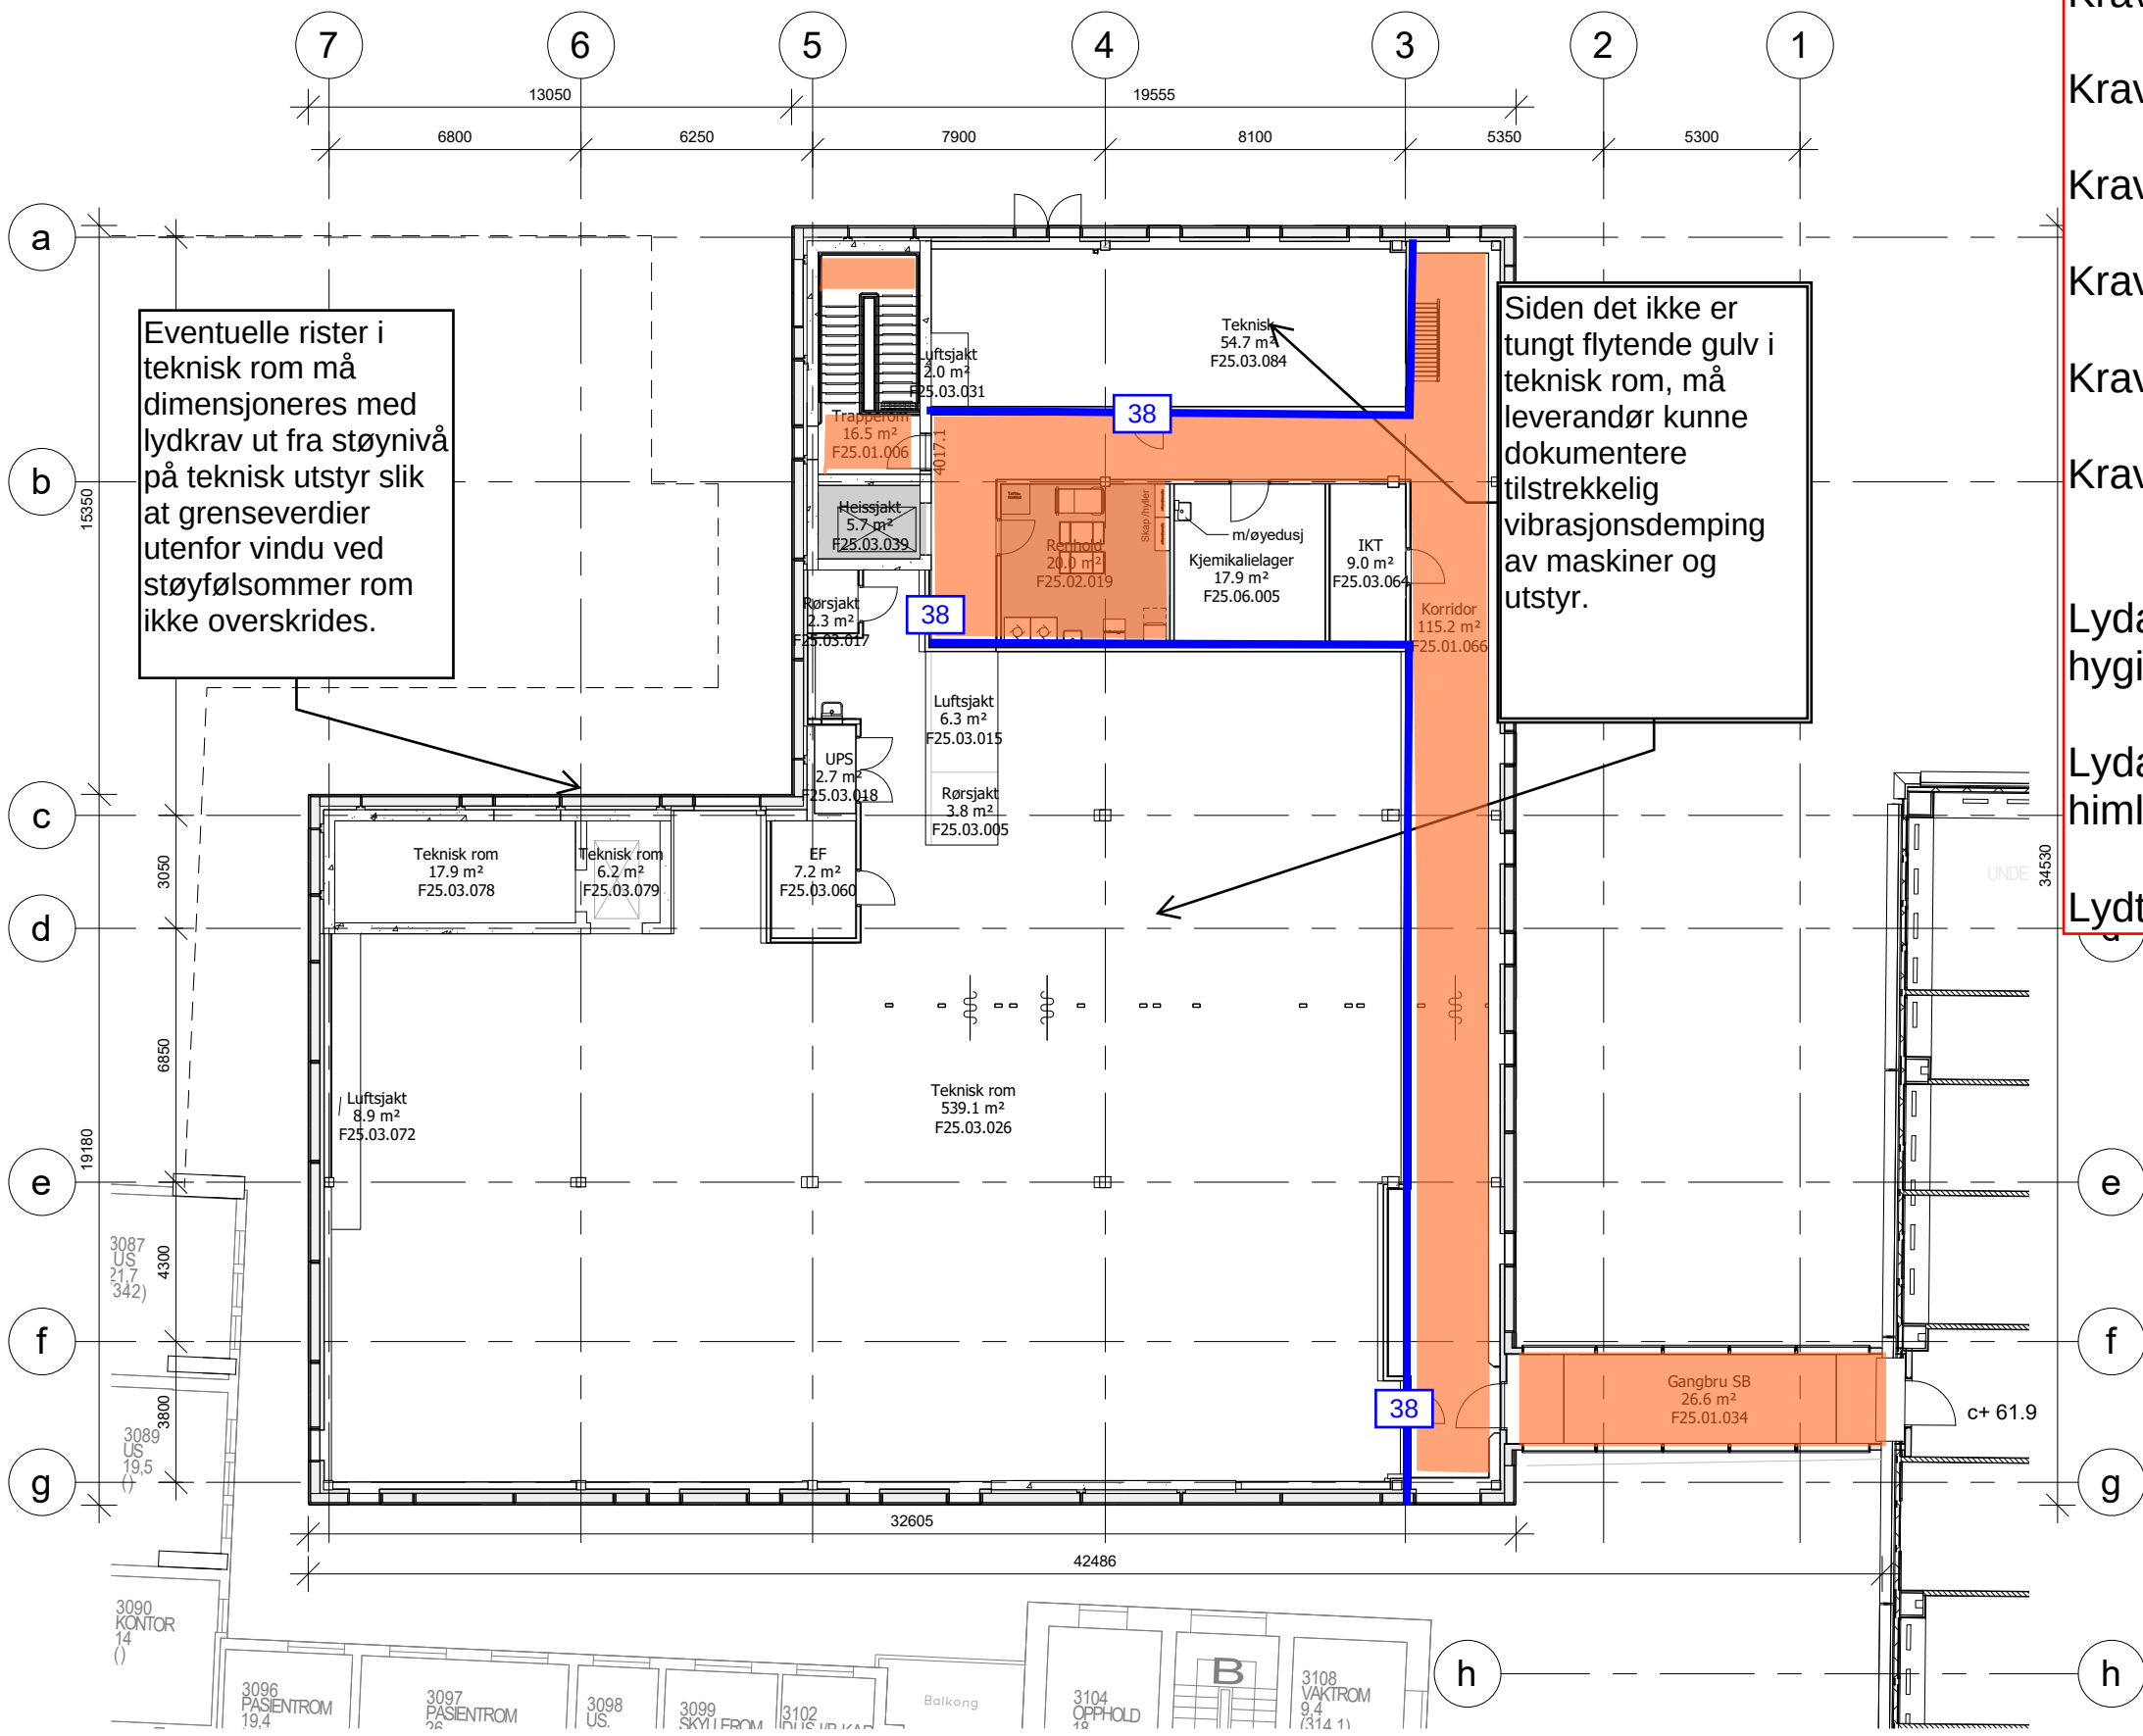

Eventuelle rister i teknisk rom må dimensjoneres med lydkrav ut fra støynivå på teknisk utstyr slik at grenseverdier utenfor vindu ved støyfølsommer rom ikke overskrides.

Siden det ikke er tungt flytende gulv i teknisk rom, må leverandør kunne dokumentere tilstrekkelig vibrasjonsdemping av maskiner og utstyr.

- Fargekodning - Renhetsgrad
- Krav til vegg R'w = 48 dB: —
 - Krav til vegg R'w = 44 dB: —
 - Krav til vegg R'w = 37 dB: —
 - Krav til vegg R'w = 34 dB: —
 - Krav til vegg R'w = 24 dB: —
 - Krav til dør Rw = XX dB: XX
 - Lydabsorberende hygienehimling:
 - Lydabsorberende himling:
 - Lydtegninger oppdatert 01.07.22

Under arbeid

V	VVs	
F	Brann	
E	Elektro	
B	Byggeteknikk	
A	Arkitekt	Nordplan AS
Fagkode	Fag	Aktør

nordplan

arkitektur
konstruksjon
landskap

Tiltakshavar HF Bergen	
Tiltak Parkhjørnet	
Tegning av Plan 4.0	
Tegningstype Detaljprosjektphase	
År 1 : 200	Prosj.nr. 00573 PAHJ
Tekn.nr. 025-40-A-200-20-00	Ark A3
Rev 21	

13/06/2022
11:11:51

Rev. dato

2022.03.15
2022.02.15
2021.11.08
2021.11.03
2021.06.07
2020.10.02
2020.09.18
2020.09.13
2020.04.09
2020.03.25
2020.02.05
2020.01.22
2019.12.11
2019.11.06
2019.10.14
2019.09.30
2019.09.02
2019.08.21
2019.07.31
2019.02.28
2019.02.06