


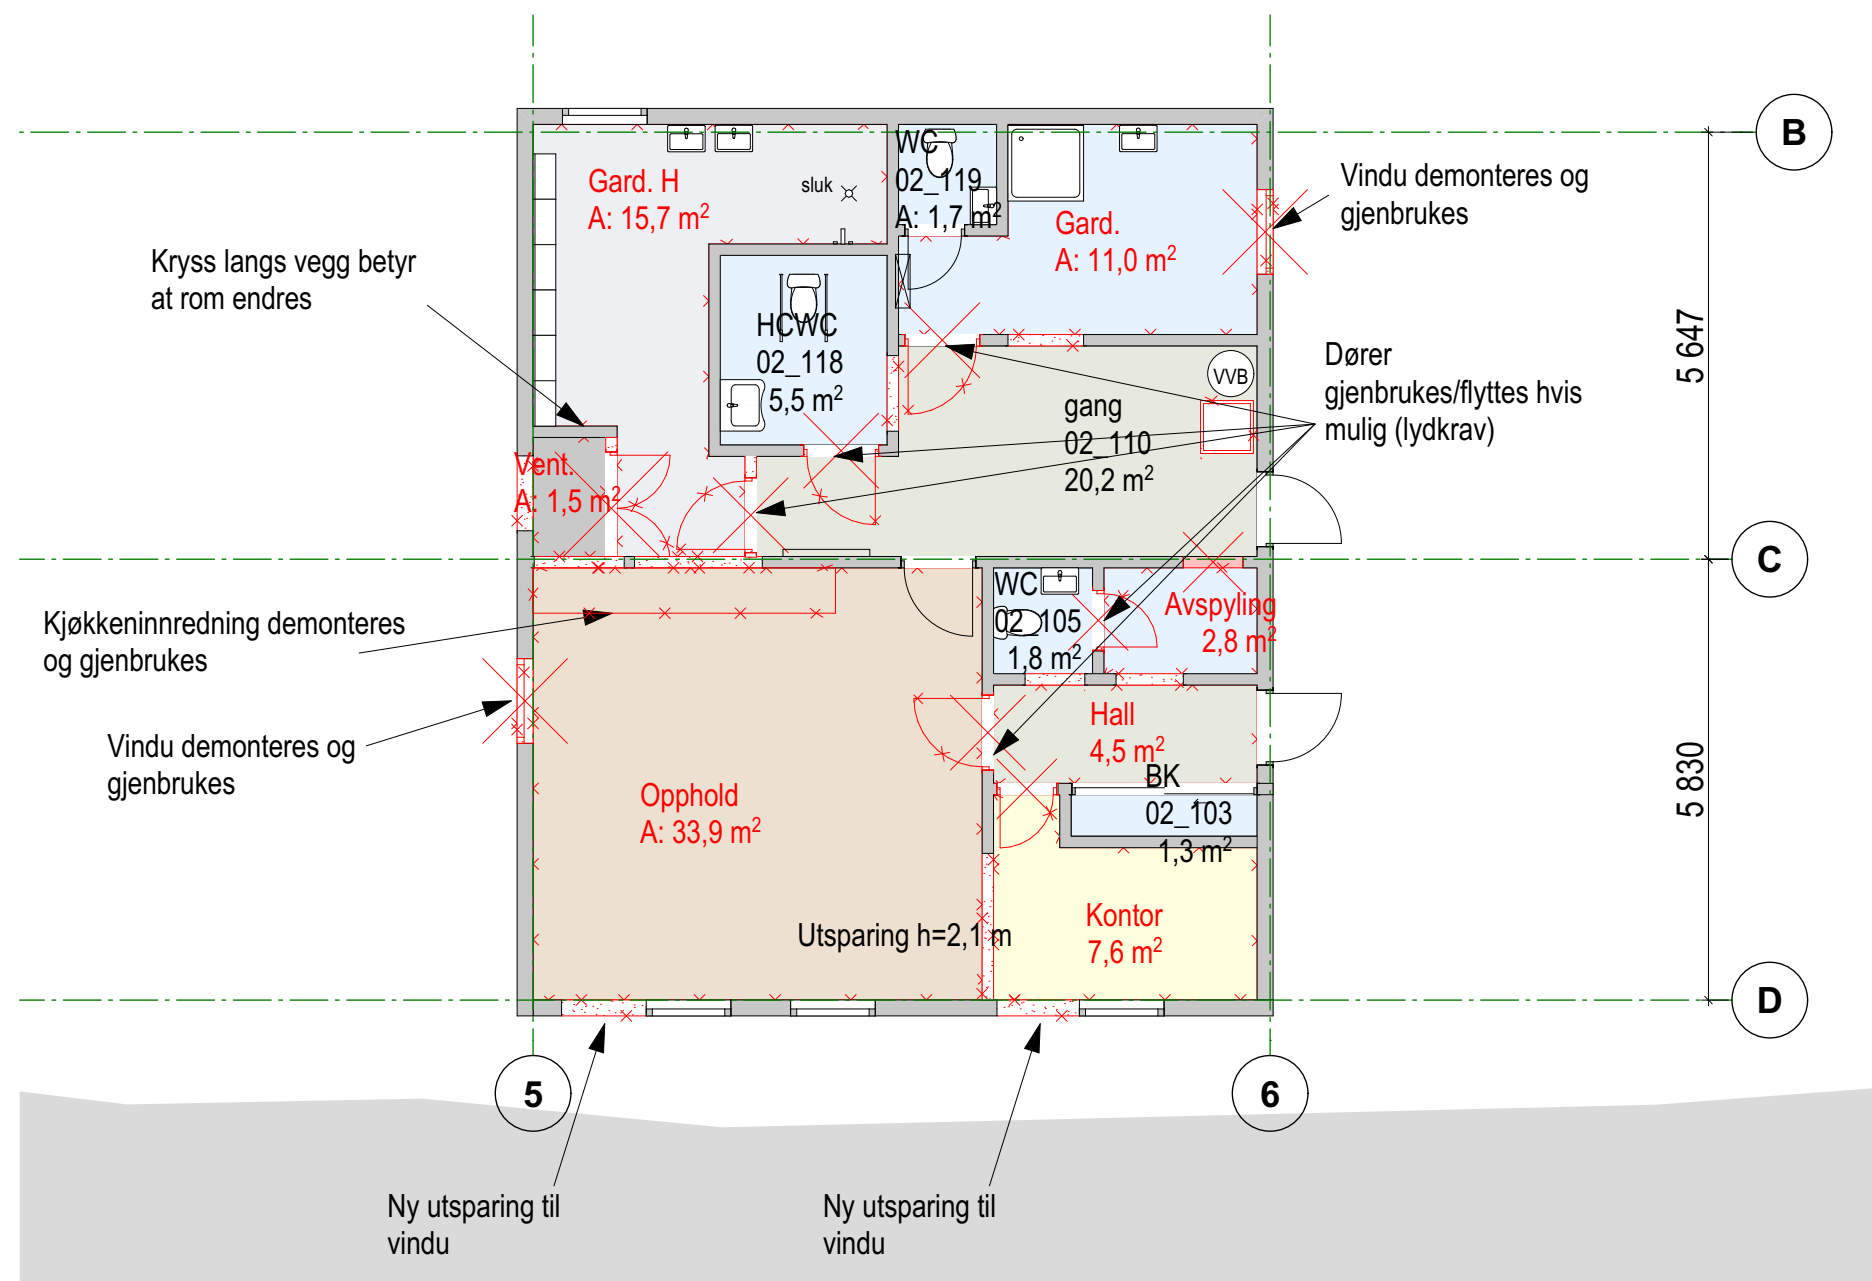

1. ET kontorbygg RIVEPLAN

1:100