


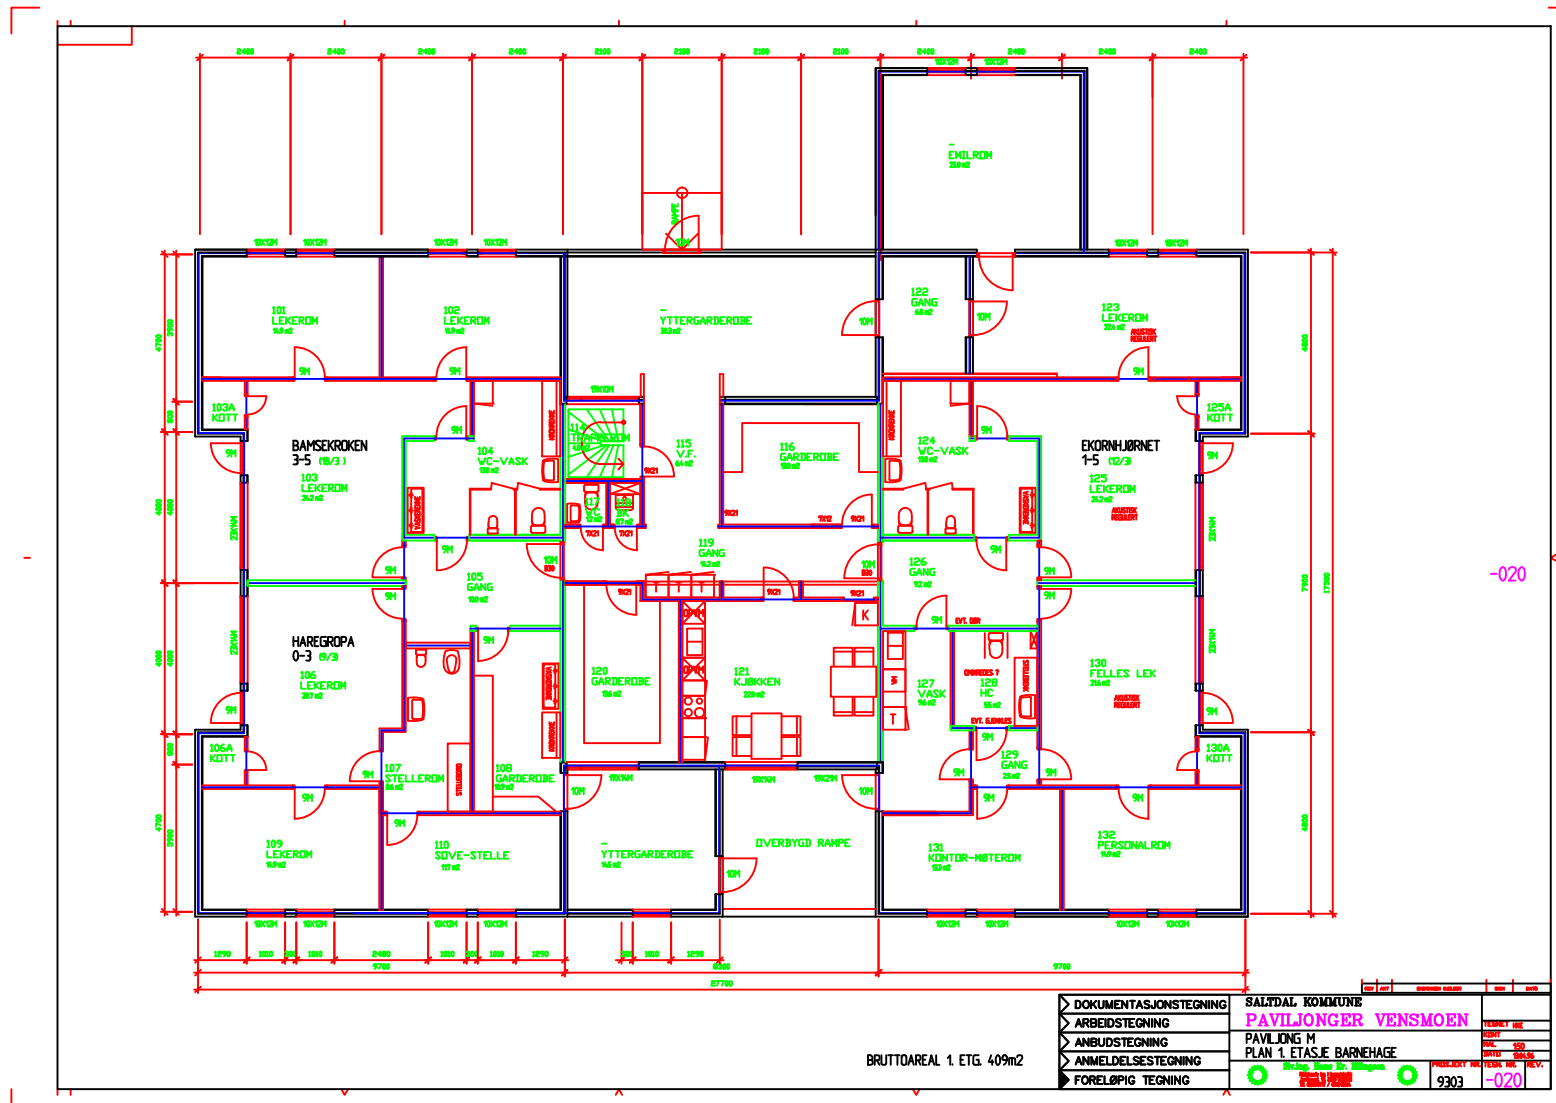

DOKUMENTASJONSTEGNING	SALTDAL KOMMUNE
ARBEIDSTEGNING	PAVILJONGER VENSMOEN
ANBUDESTEGNING	PAVILJONG M
ANMELDELSESTEGNING	PLAN 1. ETASJE BARNEHAGE
FORELØPIG TEGNING	9303 -020