DENNE TEGNINGEN ER BESKYTTET VED LOV OM OPPHAVSRETT TIL ÅNDSVERK AV 12.05.1961
TEGNINGEN MÅ IKKE KOPIERES ELLER BENYTTES UTEN ARKITEKTENS SAMTYKKE

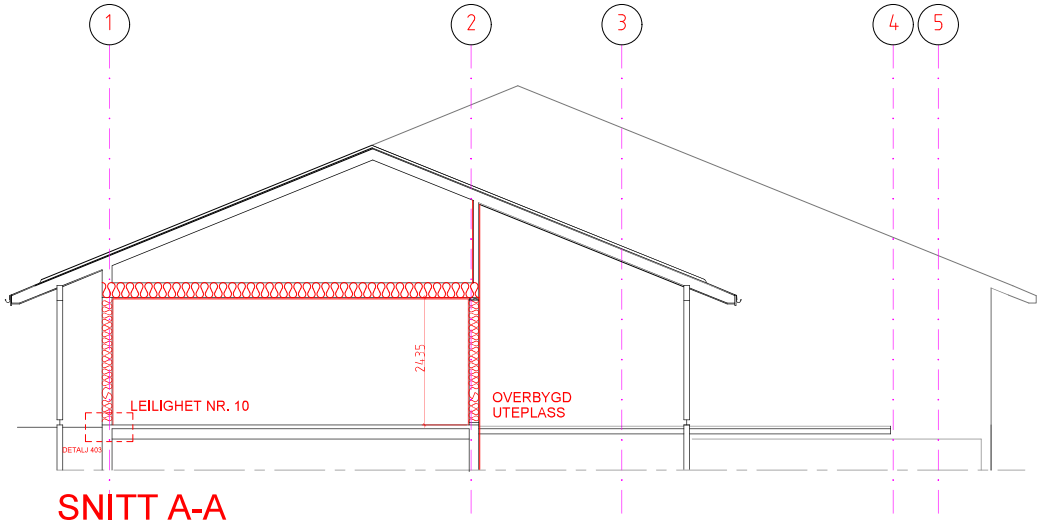

SNITT A-A

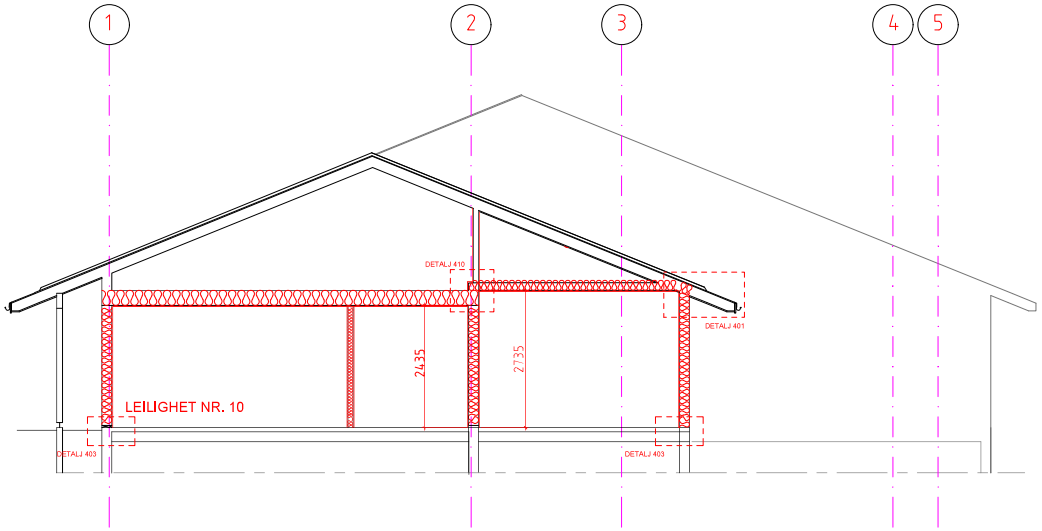

SNITT B-B

FAS	TEGN.	FLØY.	TEGNINGSNR.	REVISJON
A	S	–	201	–

REV.	REVISJON	DATO
-	AS BUILT SOM BYGGET	19.02.02

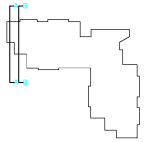

AS BUILT SOM BYGGET

OMSORGSBOLIGER

SALTDAL KOMMUNE

A: 1A ARKITEKTKONTOR AS
POSTBOKS 4157 JENSVOLL – 8089 BODØ
TLF: 75 56 64 80 FAX: 75 56 64 81
E-POST : FIRMAPOST@1A-ARKITEKTKONTOR.NO

B: SIVING. HANS KRISTIAN ELLINGSEN
P.B. 209 8250 ROGNAN
TLF: 75 69 07 17 FAX: 75 69 15 58
E-POST : HKELLING@ONLINE.NO

E: ENERGIKONSULT A / S
POSTBOKS 344 8201 FAUSKE
TLF: 75 64 87 30 FAX: 75 64 56 70
E-POST : ENERGIKONSULT@NL.TELIA.NO

V: THEORELLS A/S
TJELDBERGET 4 – 8012 BODØ
TLF: 75 58 30 00 FAX: 75 58 30 13
E-POST : BODO@THEORELLS.NO

MÅL : 1 : 50	ALLE MÅL I : MM	SAKSBEH : RHS
	TEGNET AV : KN	KONTROLL :
DATO : 23.08.00	PROSJEKTNR : 099030	GODKJENT :

TEGNING

SNITT A - A
SNITT B - B

FAS	TEGN.	FLØY.	TEGNINGSNR.	REVISJON
A	S	–	201	–