DENNE TEGNINGEN ER BESKYTTET VED LOV OM OPPHAVSRETT TIL ÅNDSVERK
AV 12.05.1961
TEGNINGEN MÅ IKKE KOPIERES ELLER BENYTTES UTEN ARKITEKTENS SAMTYKKE

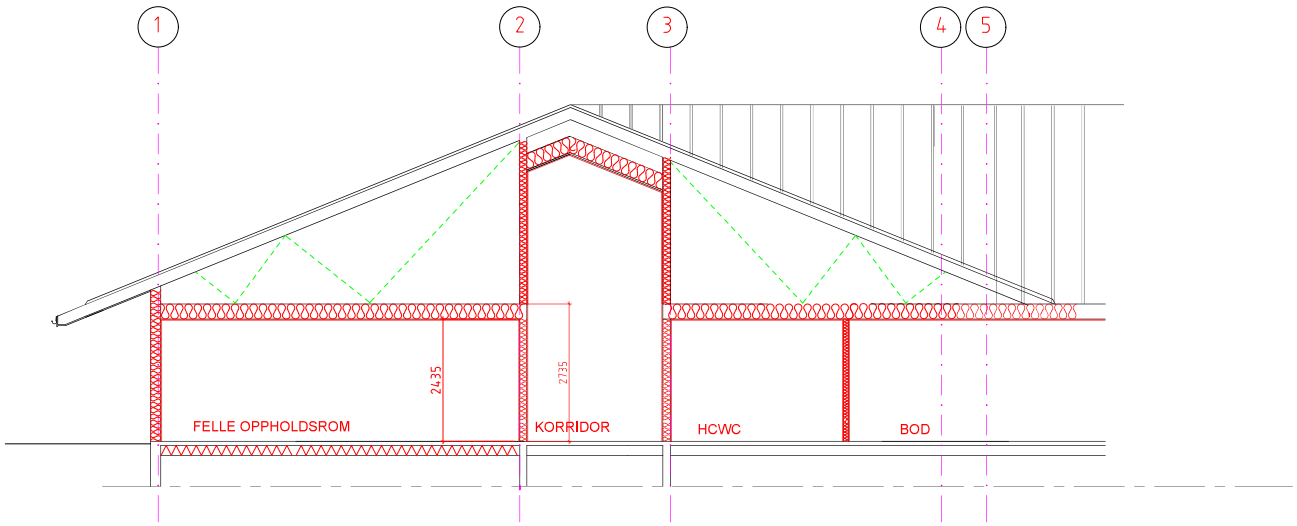

SNITT E-E

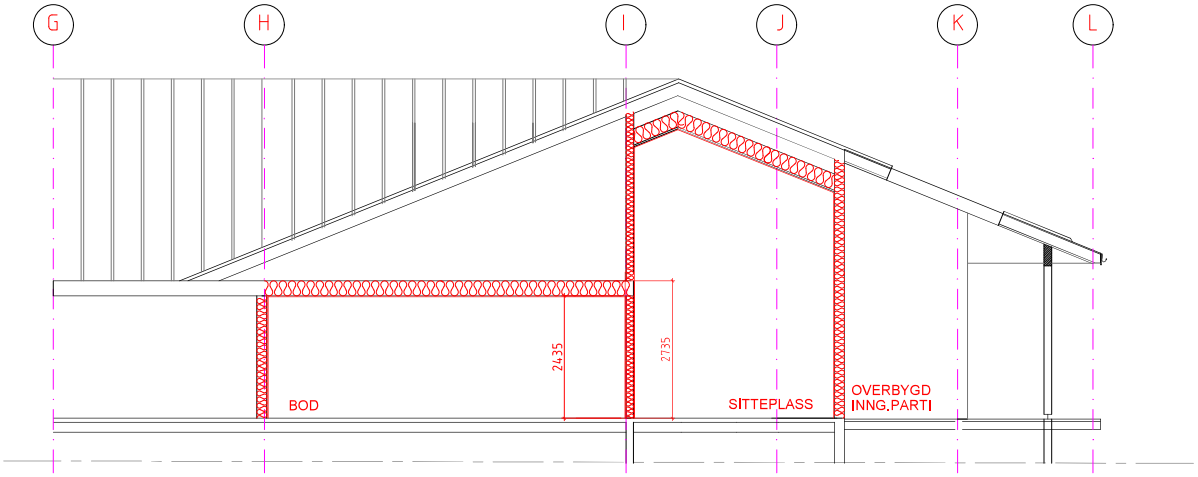

SNITT F-F

FAS	TEGN.	FLØY.	TEGNINGSNR.	REVISJON
A	S	–	203	–

REV.	REVISJON	DATO
-	AS BUILT SOM BYGGET	19.02.03

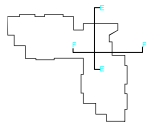

AS BUILT SOM BYGGET

OMSORGSBOLIGER

SALTDAL KOMMUNE

A: 1A ARKITEKTKONTOR AS
POSTBOKS 4157 JENSVOLL - 8089 BODØ
TLF: 75 56 64 80 FAX: 75 56 64 81
E-POST: FIRMAPOST@1A-ARKITEKTKONTOR.NO

B: SIV.ING. HANS KRISTIAN ELLINGSEN
P.B. 209 8250 ROGNAN
TLF: 75 69 07 17 FAX: 75 69 15 58
E-POST: HKELLING@ONLINE.NO

E: ENERGIKONSULT A/S
POSTBOKS 344 8201 FAUSKE
TLF: 75 64 87 30 FAX: 75 64 56 70
E-POST: ENERGIKONSULT@NL.TELIA.NO

V: THEORELLS A/S
TJELDBERGET 4 - 8012 BODØ
TLF: 75 58 30 00 FAX: 75 58 30 13
E-POST: BODO@THEORELLS.NO

MÅL: 1:50	ALLE MÅL I: MM	SAKSBEH: RHS
	TEGNET AV: KN	KONTROLL:
DATO: 23.08.00	PROSJEKTNR: 099030	GODKJENT:

TEGNING

SNITT E - E
SNITT F - F

FAS	TEGN.	FLØY.	TEGNINGSNR.	REVISJON
A	S	–	203	–