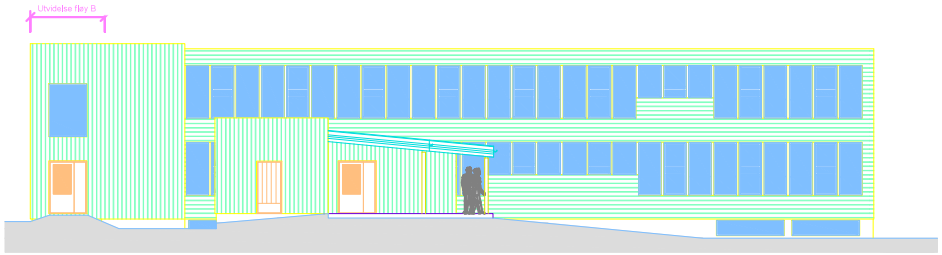

FASADE ØST

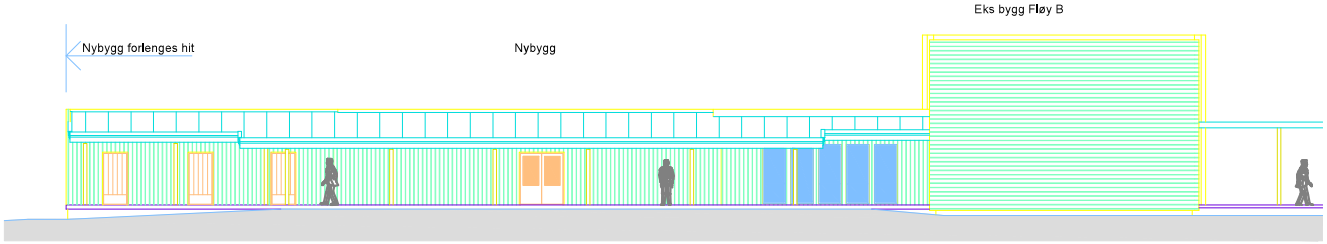

FASADE NORD

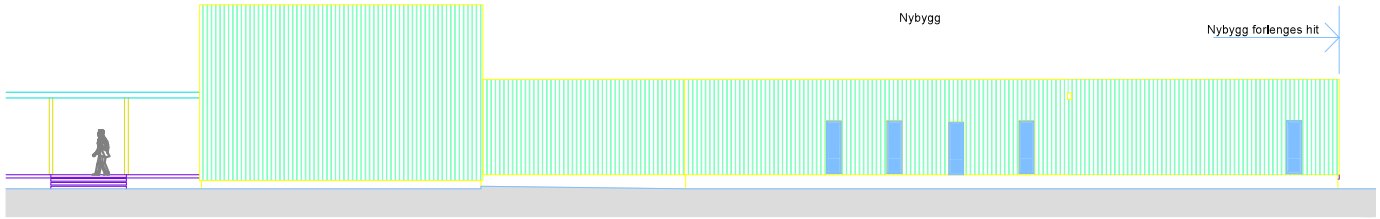

FASADE SØR

Denne tegningen er beskyttet ved lov om opphavsrett til åndsverk av 12.05.61 og må ikke kopieres eller benyttes uten U2 ARKITEKTERS (opphavsmannens) samtykke.

AS BUILT

Tegning nr - revisjon nr
AF300

Trollskogen Barnehage AS

HERO NORGE AS

A
U2 ARKITEKTER AS
Boks 575, 8001 Bodø
Tlf 7551 4933 Fax 7551 4933
post@u2arkitekter.no

B

E

V

BR

Dato	Prosjekt nr
04.07.2008	2008-09

Målestokk	Tegnet	Kontroll
1 : 100	JK	

Tegning

Fasader

Tegning nr - revisjon nr
AF300

14.12.2017 13.39.38