




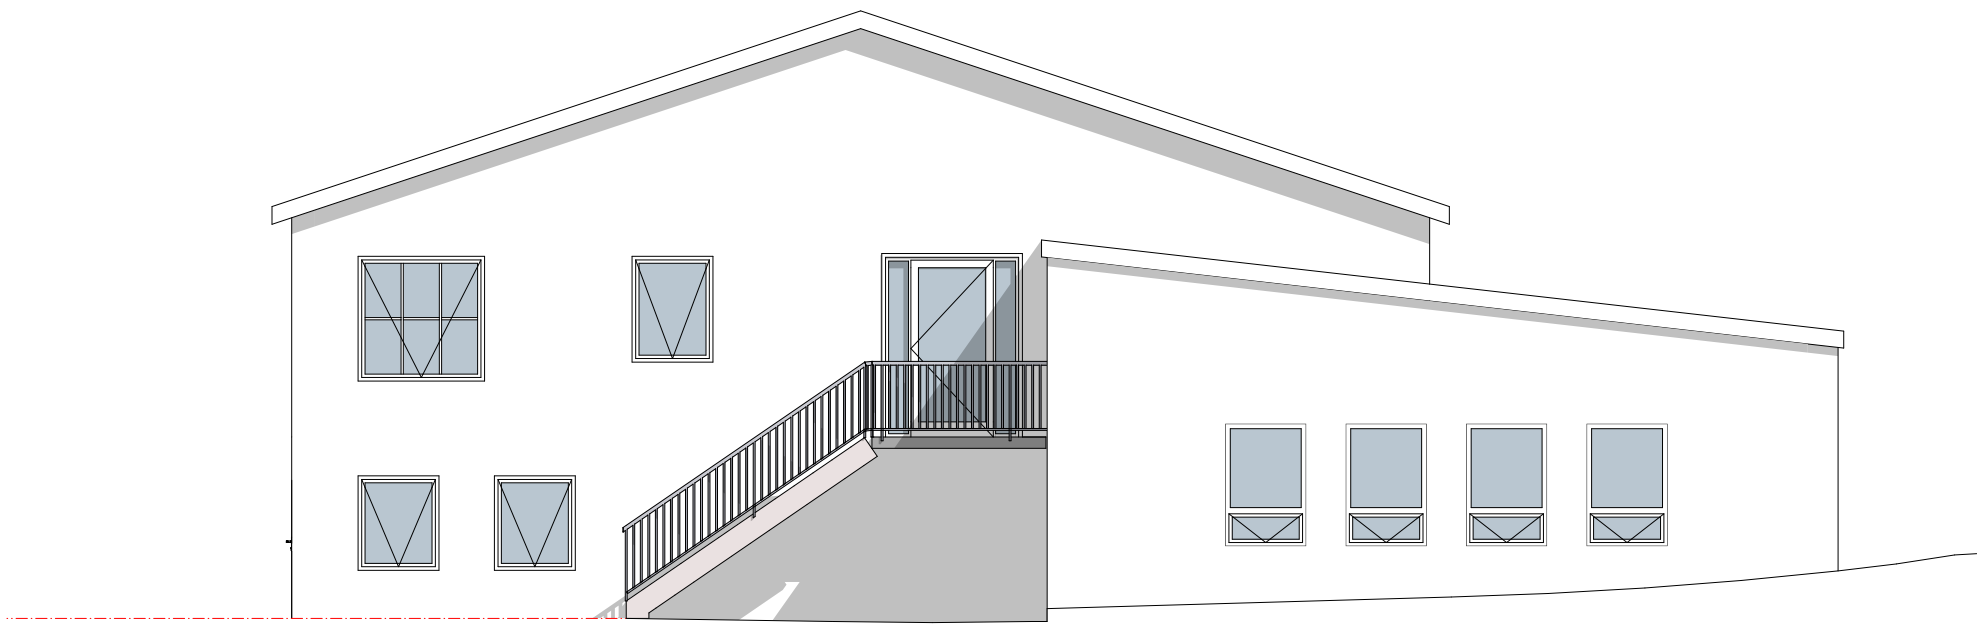

1:100 Fasade Øst Eksisterende

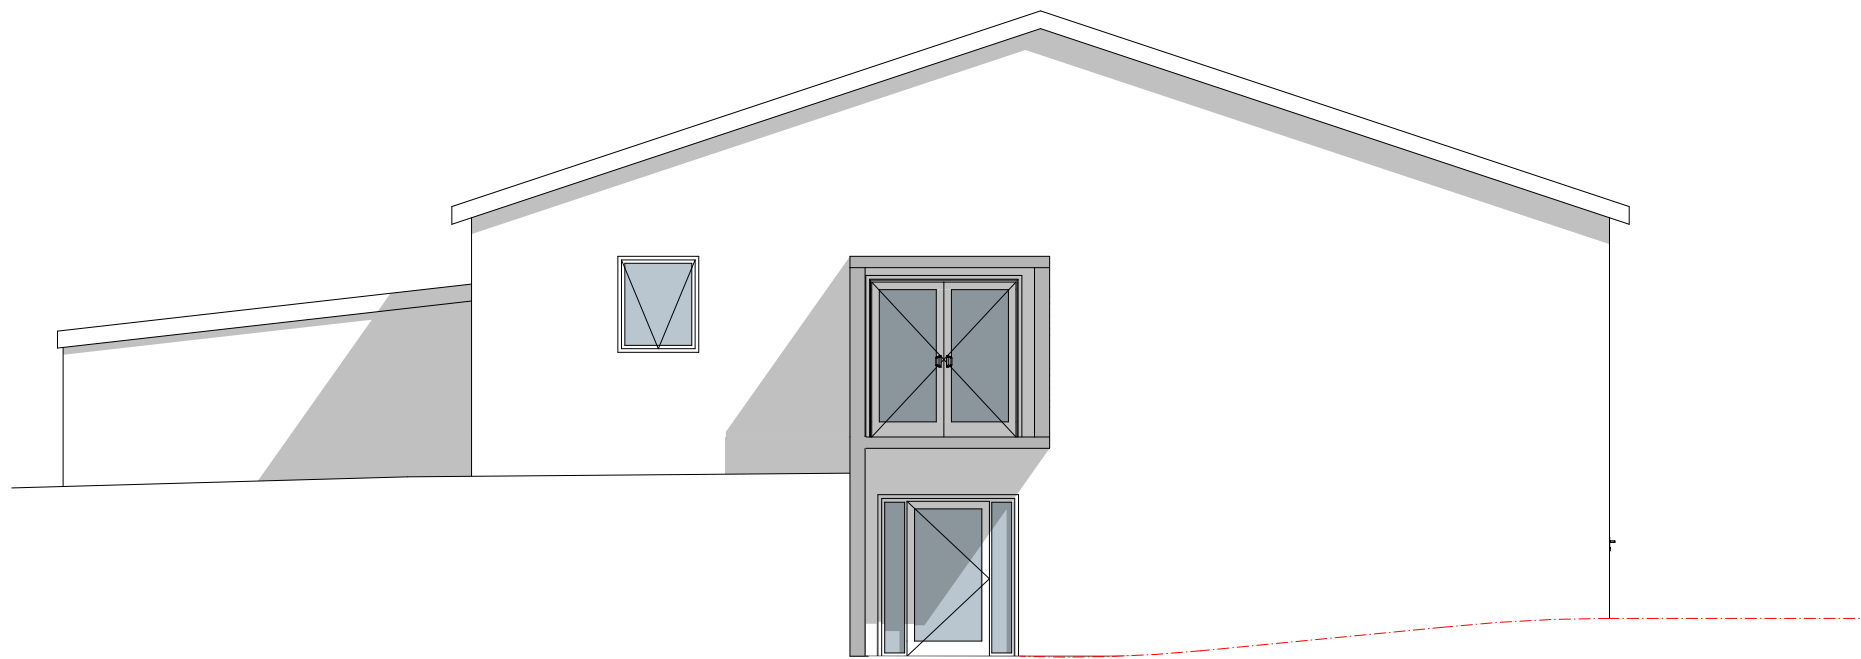


1:100 Fasade Vest Eksisterende

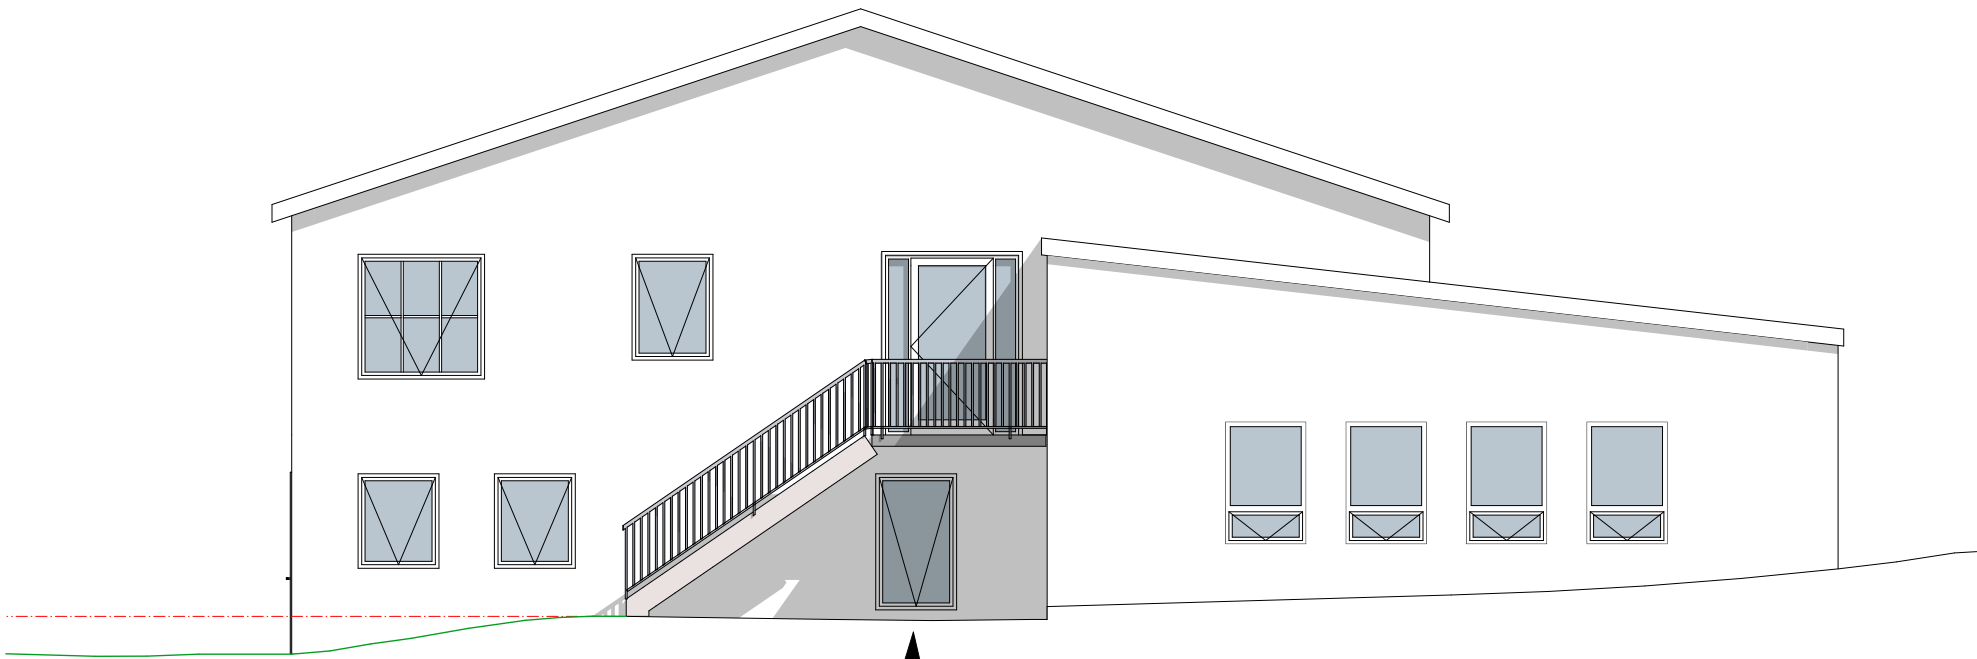

Nytt vindu

1:100 Fasade Øst Planlagt

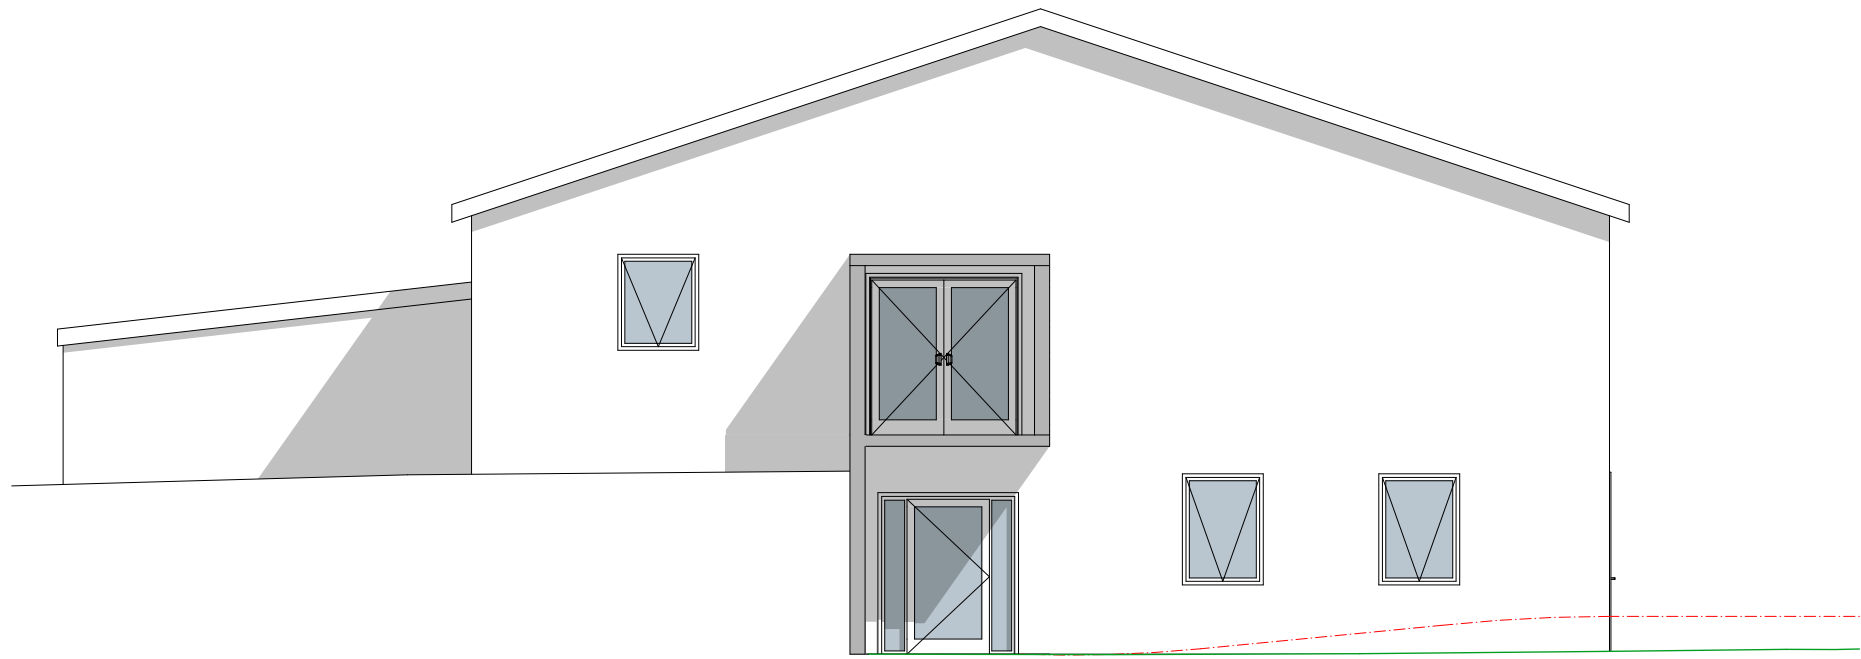

Nye vinduer

1:100 Fasade Vest Planlagt

--- Eksisterende terreng som tilpasses
— Planlagt terreng

Prosjektfase

Rev.	Dato	Beskrivelse	Utarbeidet	Fagkontroll	Godkjent
Dette dokumentet er utarbeidet av Norconsult AS som del av det oppdraget som fremgår nedenfor. Opphavsretten tilhører Norconsult AS. Dokumentet må bare benyttes til det formål som oppdragsavtalen beskriver, og må ikke kopieres eller gjøres tilgjengelig på annen måte eller i større utstrekning enn formålet tilsier.					
Oppdragsgiver Larvik Kommune			Målestokk (Gjelder A2 format) 1:100		
Tiltakshaver Larvik Kommune					
Prosjekt Tanum Hjemmesykepleien			Adresse: Adresse 0000 Sted		
Tegningsnavn Fasader Øst og Vest			G.nr/br.nr: Gnr/Bnr/Festenr		
Norconsult ARKITEKTUR - LARVIK		Oppdragsnummer 52207764	Tegningsnummer A.45.03		Revisjon