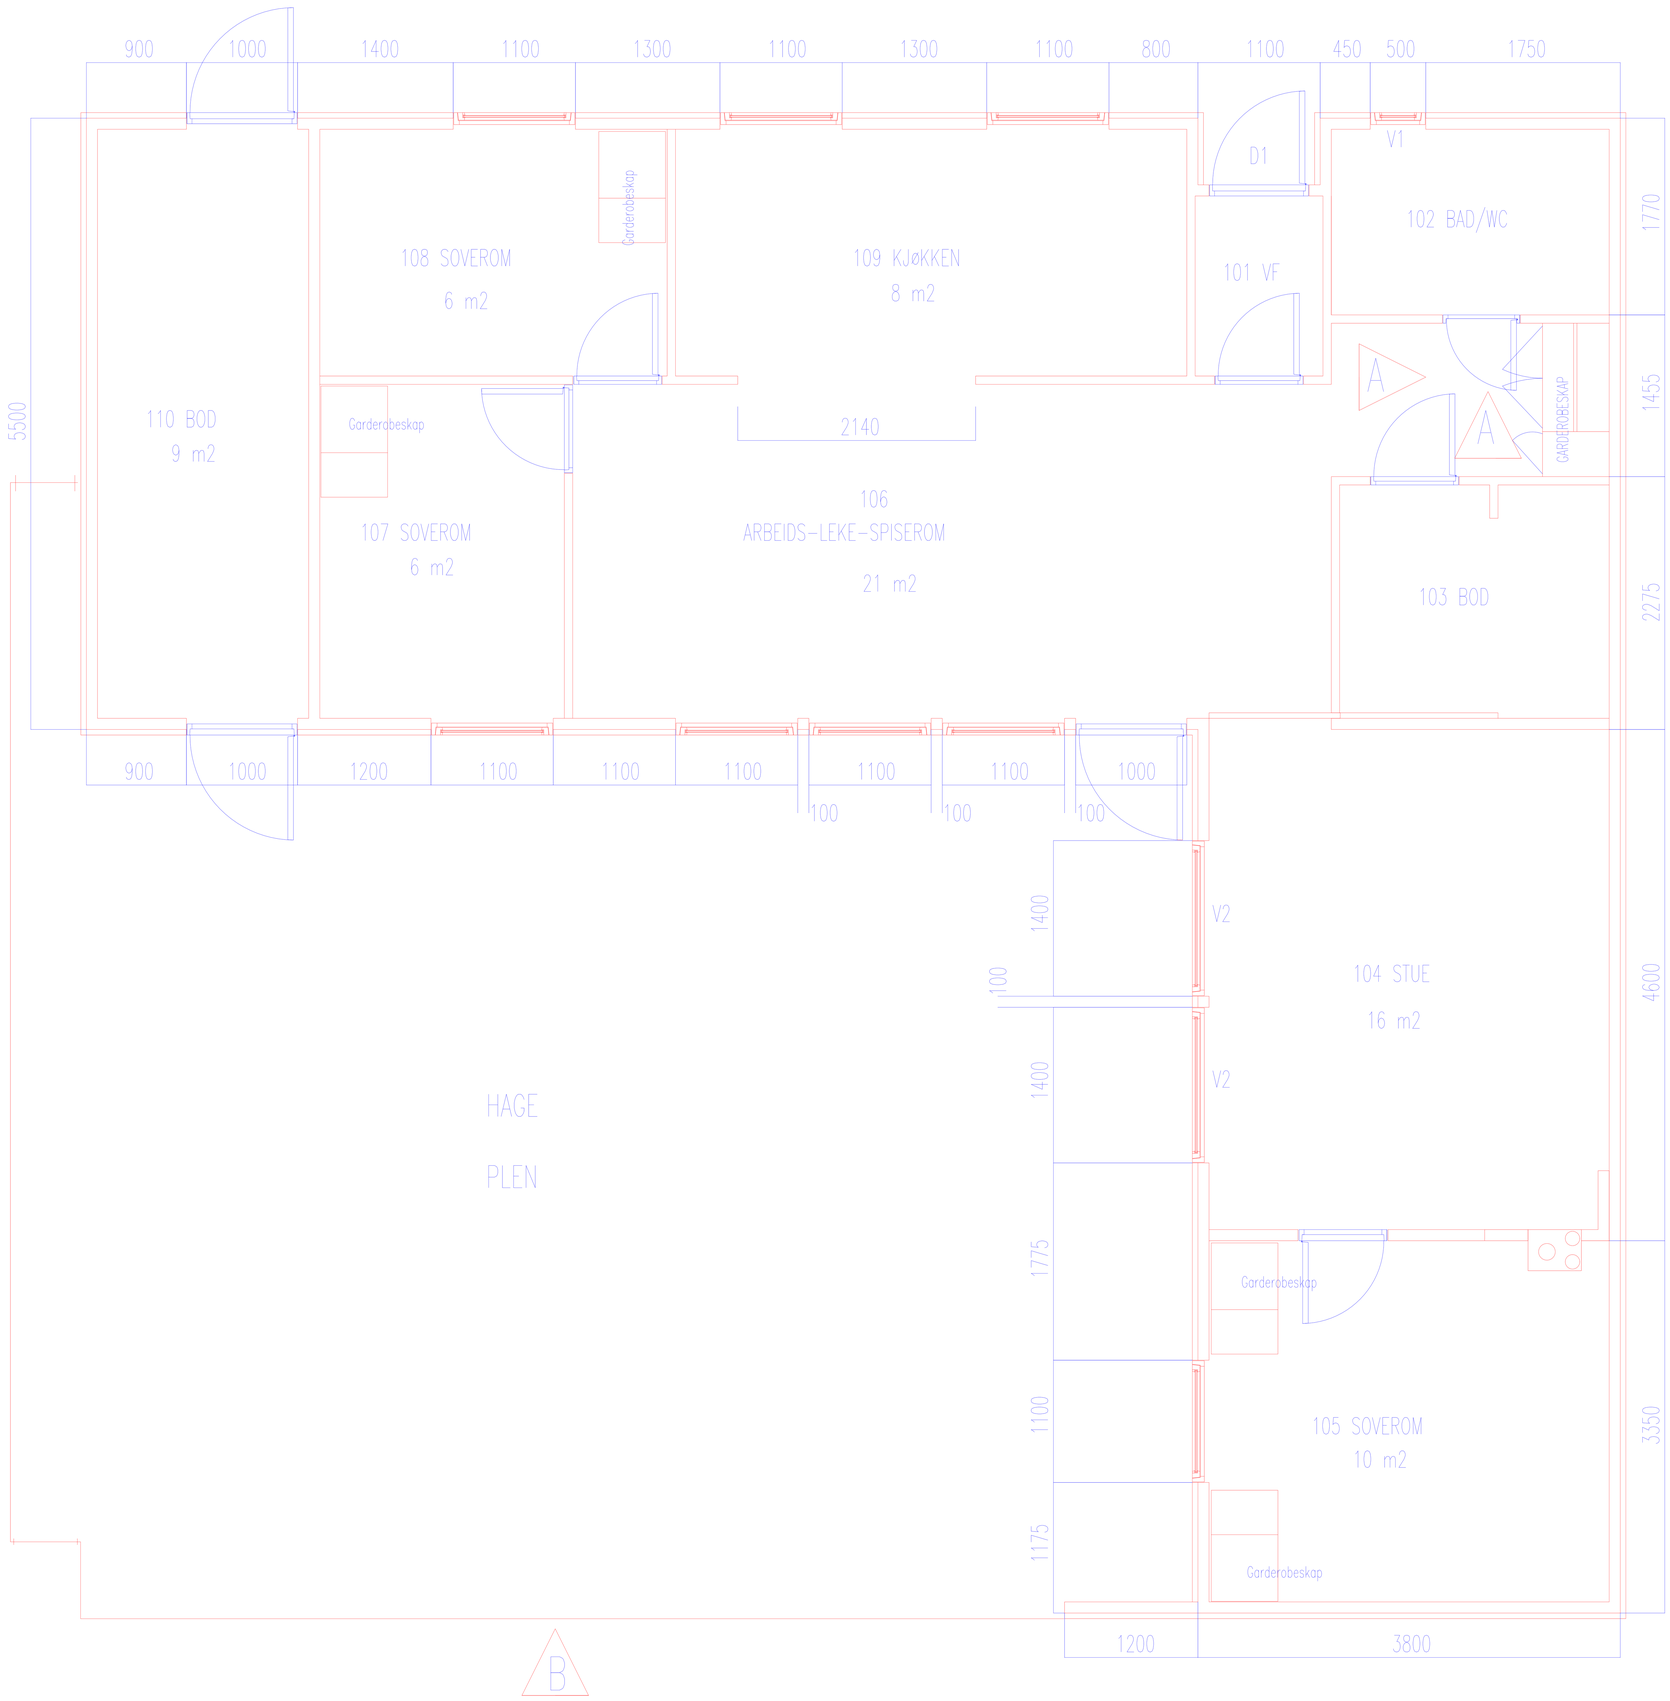

B	ANGIVELSE AV PLEN/HAGE	06.04.95	LNS
A	INSETTING AV GARDEROBESKAP SNUING AV DØR	11.10.94	LNS
REV	REVIDERINGEN GJELDER:	DATO	SIGN.

Dato	Konstr./Tegnet	Godkjent	Målestokk	
030694	GEA		1:50	ØRLAND HOVEDFLYSTASJON Bygg- og anleggsavdelingen 7130 BREKSTAD
Atriumshus Plantegning				Erstatning for: / Erstattet av:
				Tegn. nr. 001
Henvisning:	Beregning:			