


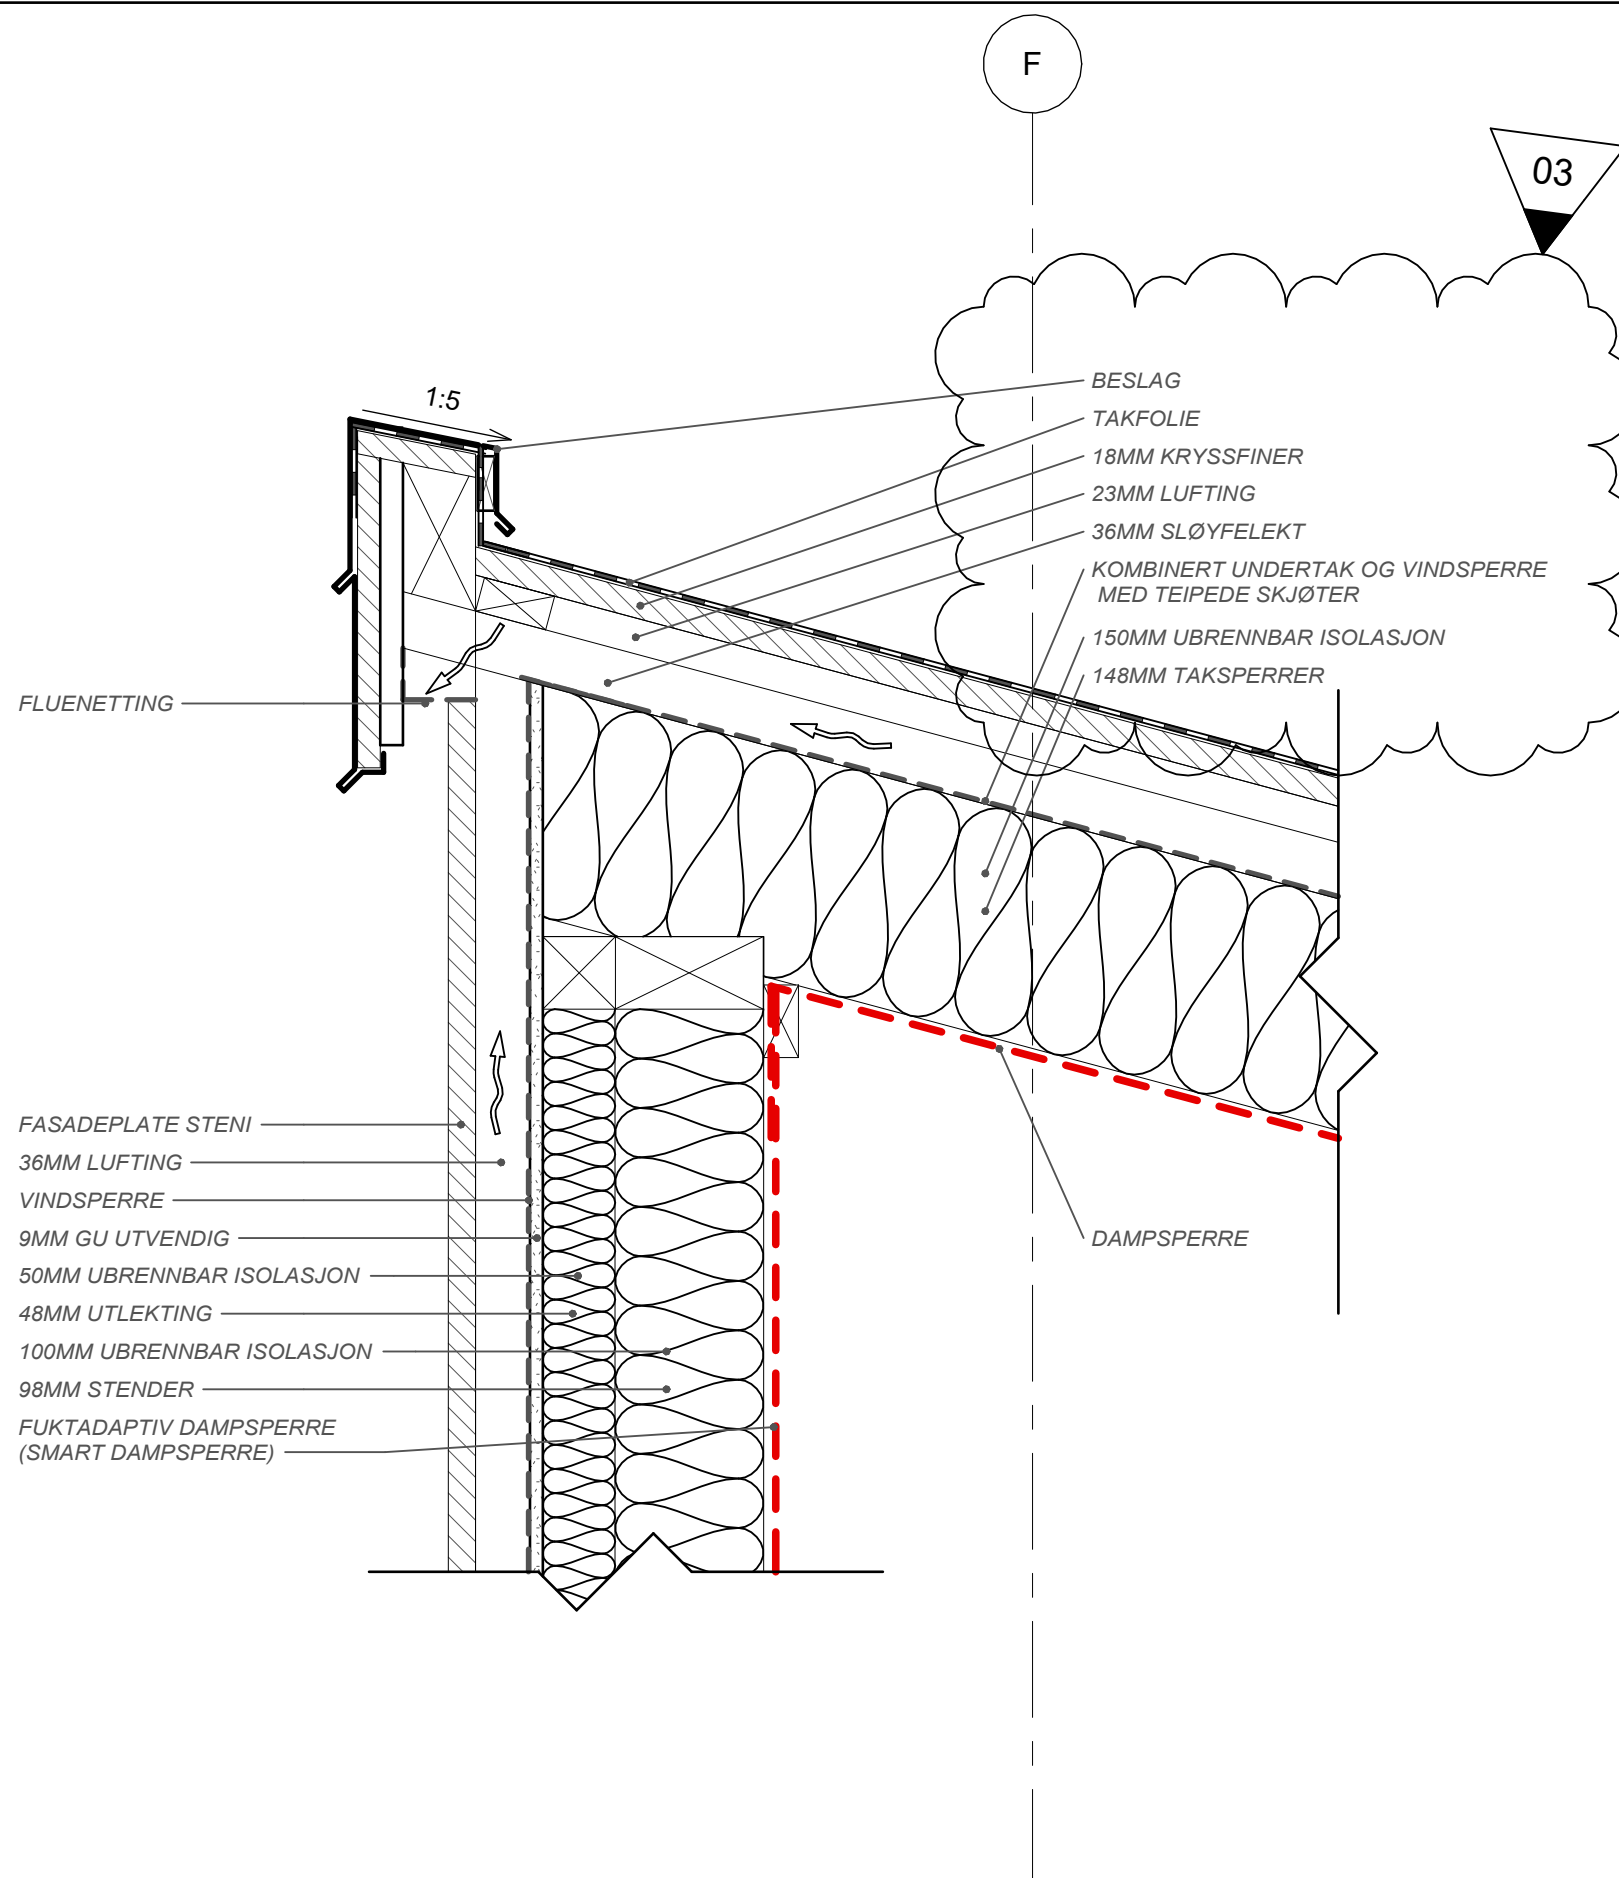

F03	2023-12-04	Endret takbelegg	EirErd	TNy	TNy
F02	2023-10-04	Anskaffelse	EirErd	TNy	TNy
B01	2023-09-22	For informasjon	EirErd	TNy	TNy

Rev.	Dato	Beskrivelse	Utarbeidet	Fagkontroll	Godkjent
------	------	-------------	------------	-------------	----------

Dette dokumentet er utarbeidet av Norconsult AS som del av det oppdraget som fremgår nedenfor. Opphavsretten tilhører Norconsult AS. Dokumentet må bare benyttes til det formål som oppdragsavtalen beskriver, og må ikke kopieres eller gjøres tilgjengelig på annen måte eller i større utstrekning enn formålet tilsier.

UNN HF	Målestokk (gjelder A3) 1 : 5
--------	---------------------------------

DPS Storsteinnes
Detalj V03
Vertikalsnitt gesims teknisk kulvert

Norconsult	Oppdragsnummer 52302858	Tegningsnummer B-50-00-03	Revisjon F03
------------	----------------------------	------------------------------	-----------------