


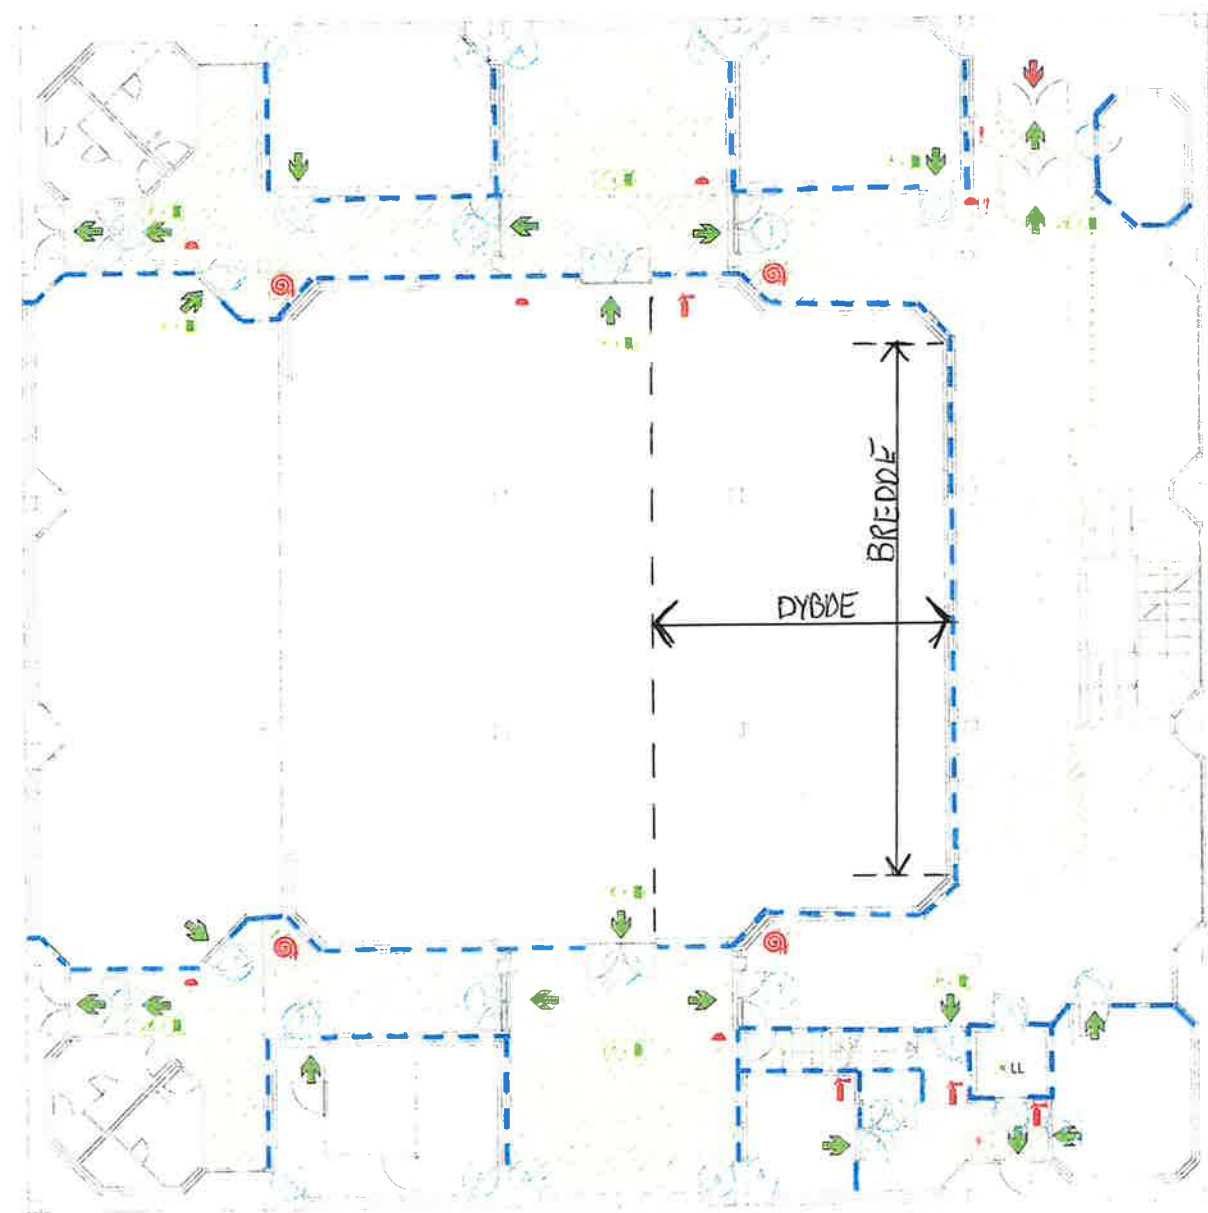

- BRANNCELLEVEGG EI 60/D-s2,d0 [B60]
- RØMNINGSRETNING
- RØMNINGSVEI
- ADKOMST/ANGREPSVEI BRANNVESEN
- HÅNDSLUKKINGSAPPARAT, PULVER
- BRANNSLANGE
- MANUELL MELDER
- BRANNALARMSENTRAL
- BRANNKLOKKE
- MARKERINGSGLYS
- LEDELYS

DØRSKJEMA:

| NR.: | TYPE:             |
|------|-------------------|
|      | EI 30-S [B30]     |
|      | EI 30-CS [B30S]   |
|      | EI 60-CS [A60S]   |
|      | EI 30-CS [F30S]   |
|      | EI 90 [F90]       |
|      | EI 120-CS [A120S] |
|      | EI 60-S [B60]     |
|      | EI 30-S [B60S]    |

VINDUSKJEMA:

| NR.: | TYPE:       |
|------|-------------|
|      | EI 30 [B30] |
|      | EI 60 [B60] |


|                                                                                           |                    |            |      |     |          |
|-------------------------------------------------------------------------------------------|--------------------|------------|------|-----|----------|
| 0                                                                                         | BRANNDOKUMENTASJON | 2013-10-01 | HKNO | ELR | ELR      |
| BRANNDOKUMENTASJON                                                                        |                    |            |      |     |          |
| RAMBOLL                                                                                   |                    |            |      |     |          |
| Ramboll Norge AS - Region Øst<br>Hoffsvelen 4 - 0213 Oslo - Tel 2251 8000 - Fax 2250 8001 |                    |            |      |     |          |
| Nedre Eiker kommune                                                                       |                    |            |      |     | RIBR     |
| Nedre Eiker samfunnshus                                                                   |                    |            |      |     |          |
| PLAN 1<br>BRANNTEKNIKK                                                                    |                    |            |      |     |          |
| 001 F                                                                                     |                    |            |      |     | 20 100 0 |

MERKNADER:

RISIKOKLASSE: 5  
BRANNKLASSE: 2  
HOVEDBÆRESYSTEM R-60  
SEKUNDÆRT BÆRESYSTEM R-60  
DET ER INSTALLERT BRANNALARMANLEGG I BYGNINGEN.  
BRANNCELLEINDELINGEN ER TEGNET MED UTGANGSPUNKT I TEK10.  
PLASSERING AV SYMBOLER ER GJORT MED BAKGRUNN I BEFARING.  
EVENTUELLE AVVIK FRA TEK10 SOM BLE AVDEKKET PÅ BEFARING  
ER MARKERT PÅ EGEN TEGNING.  
TEGNINGENE SKAL LESES I FARGER I MINIMUM STØRRELSE A3.


BREDDE: 1500 CM  
DYBDE: 800 CM  
HØYDE: 400 CM  
HØYDE OPPTIL TAK: 620 CM

# 6 BÆREKONSTRUKSJON KJELLER

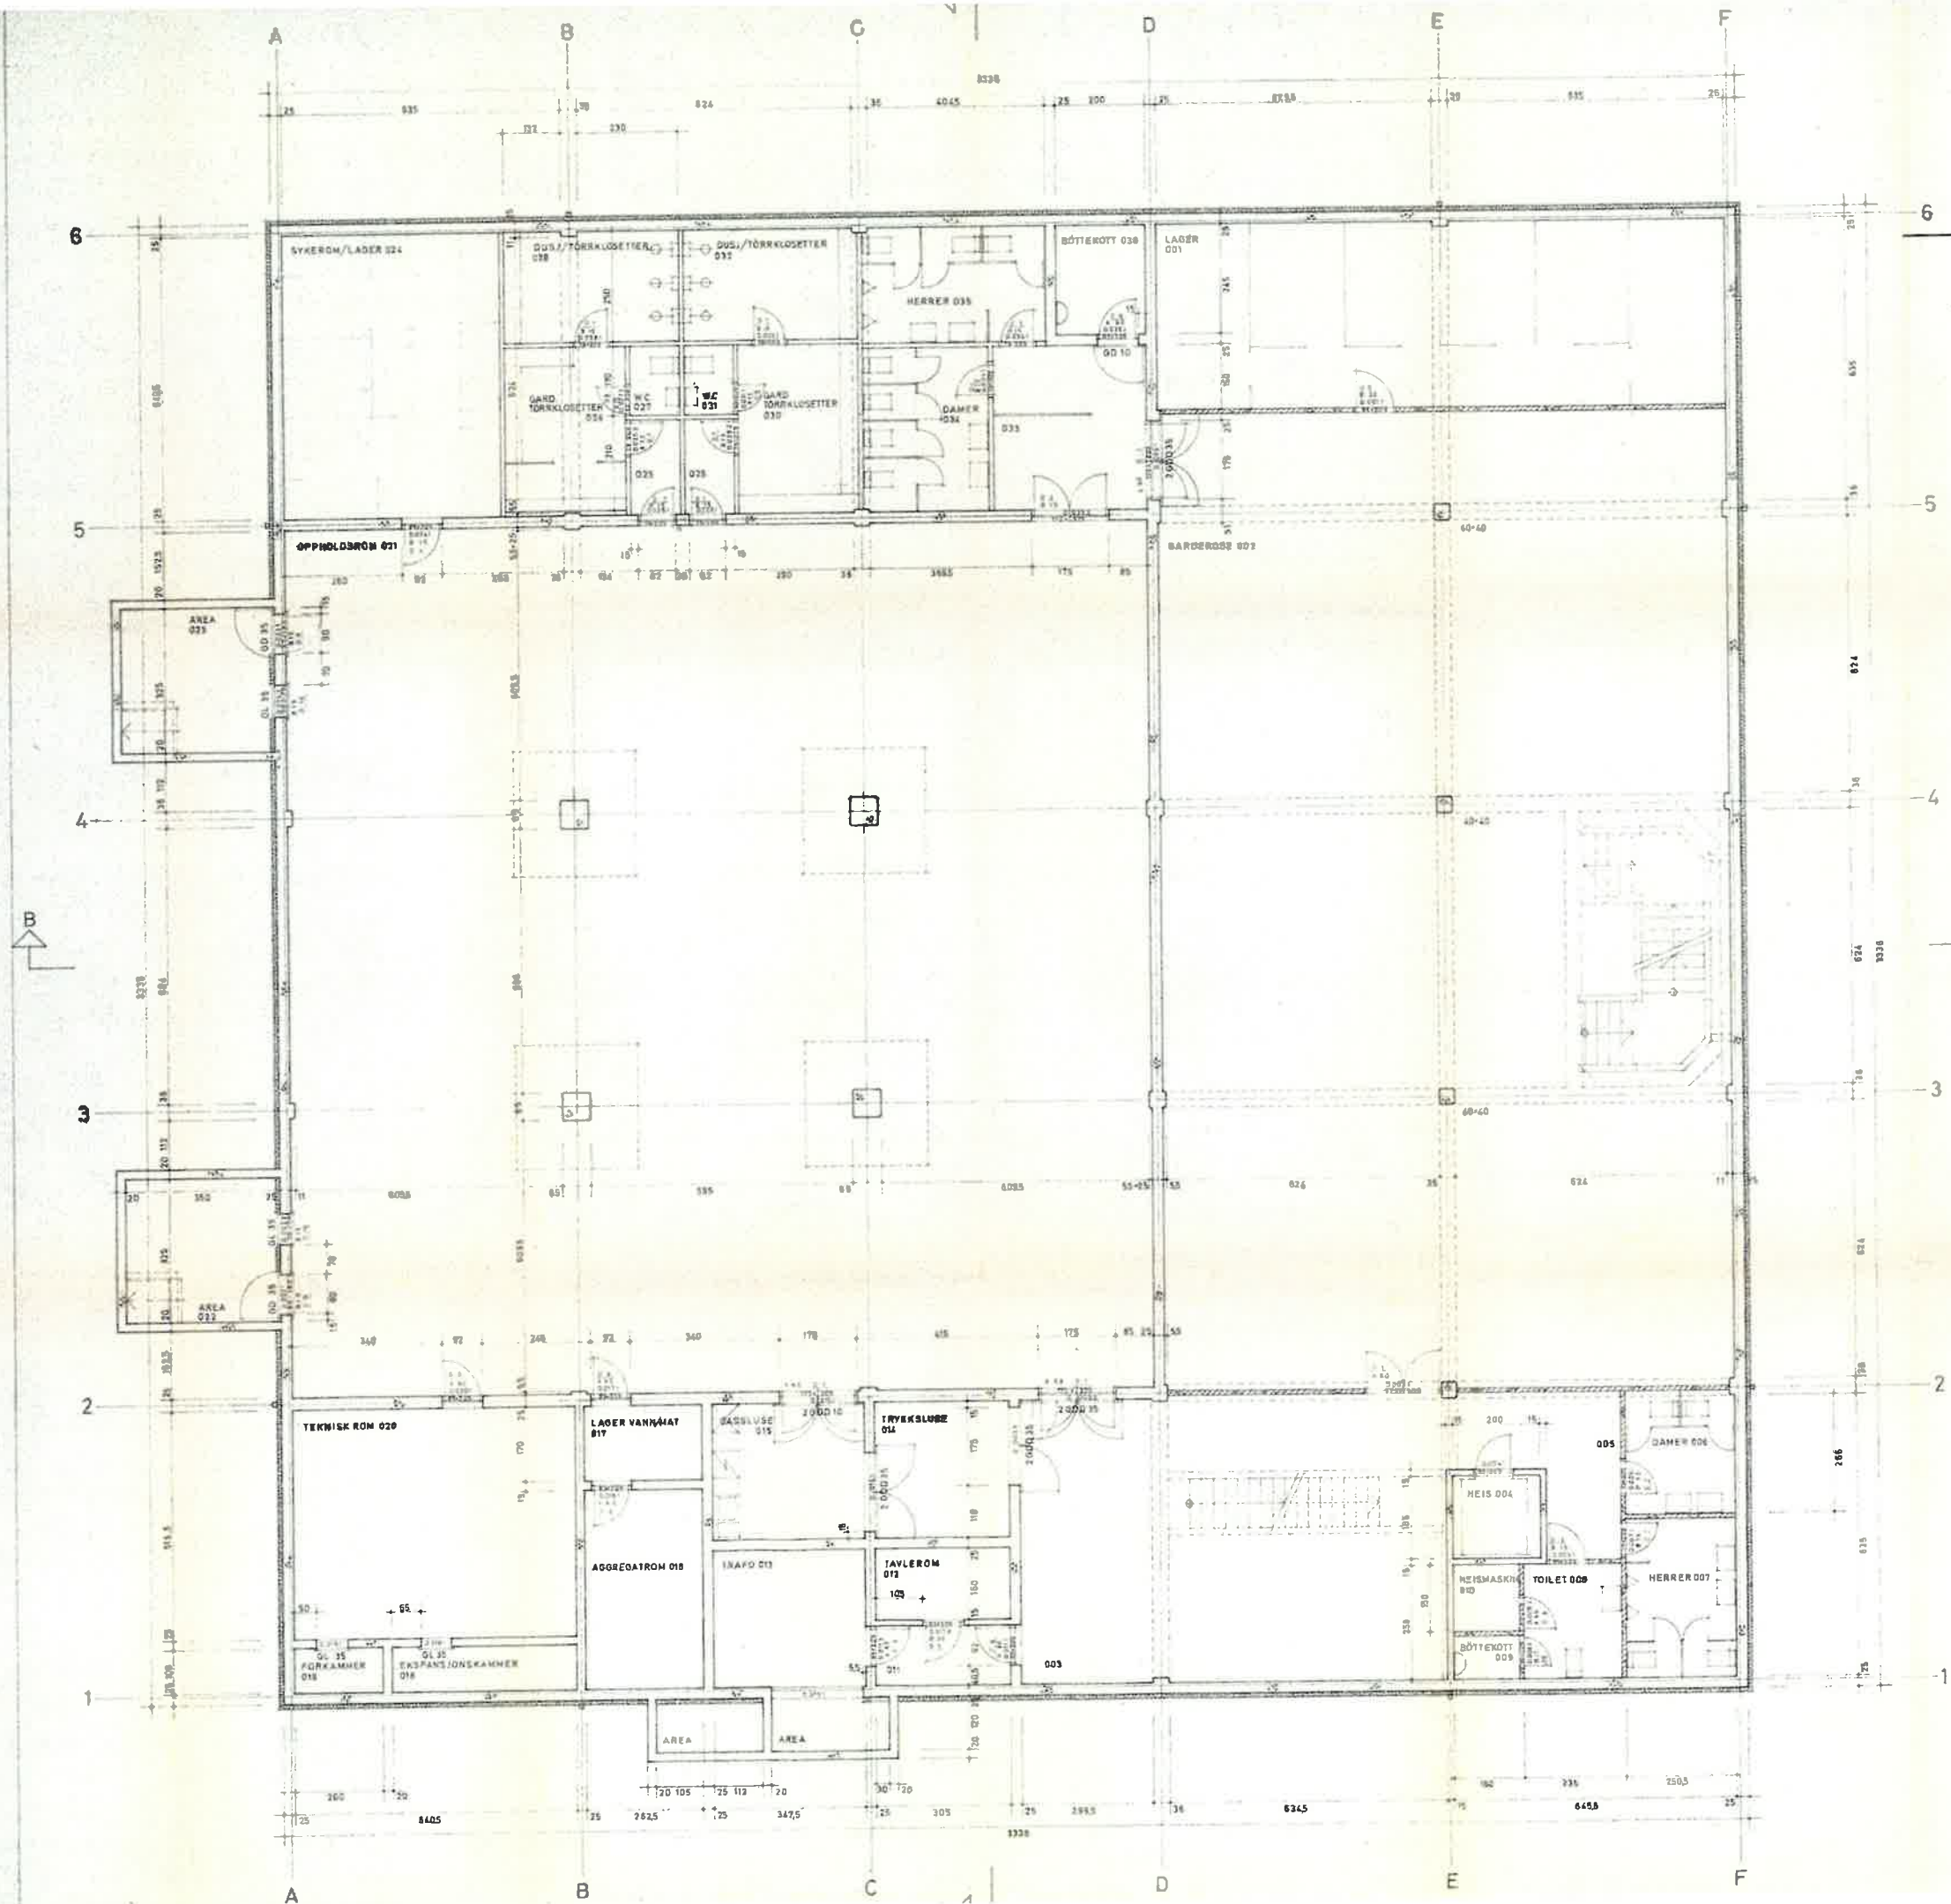

|                                  |      |      |           |                |
|----------------------------------|------|------|-----------|----------------|
| A                                | VEGG | AKSE | REVIDERT  | 3.1.75         |
| MÅL.                             | 1.50 | DATO | 28.11.74. |                |
| PLAN KJELLER                     |      |      |           | 100A           |
| NEDRE EIKER SAMFUNNSHUS          |      |      |           |                |
| ØRNULF L. ØSTEBUD - ERIK ØDEGÅRD |      |      |           | ARKITEKTER MÅL |
| ARNAS                            |      |      |           |                |

# SKISSE AV SØYLER/DRAGERE I KJELLER BÆREKONSTRUKSJON

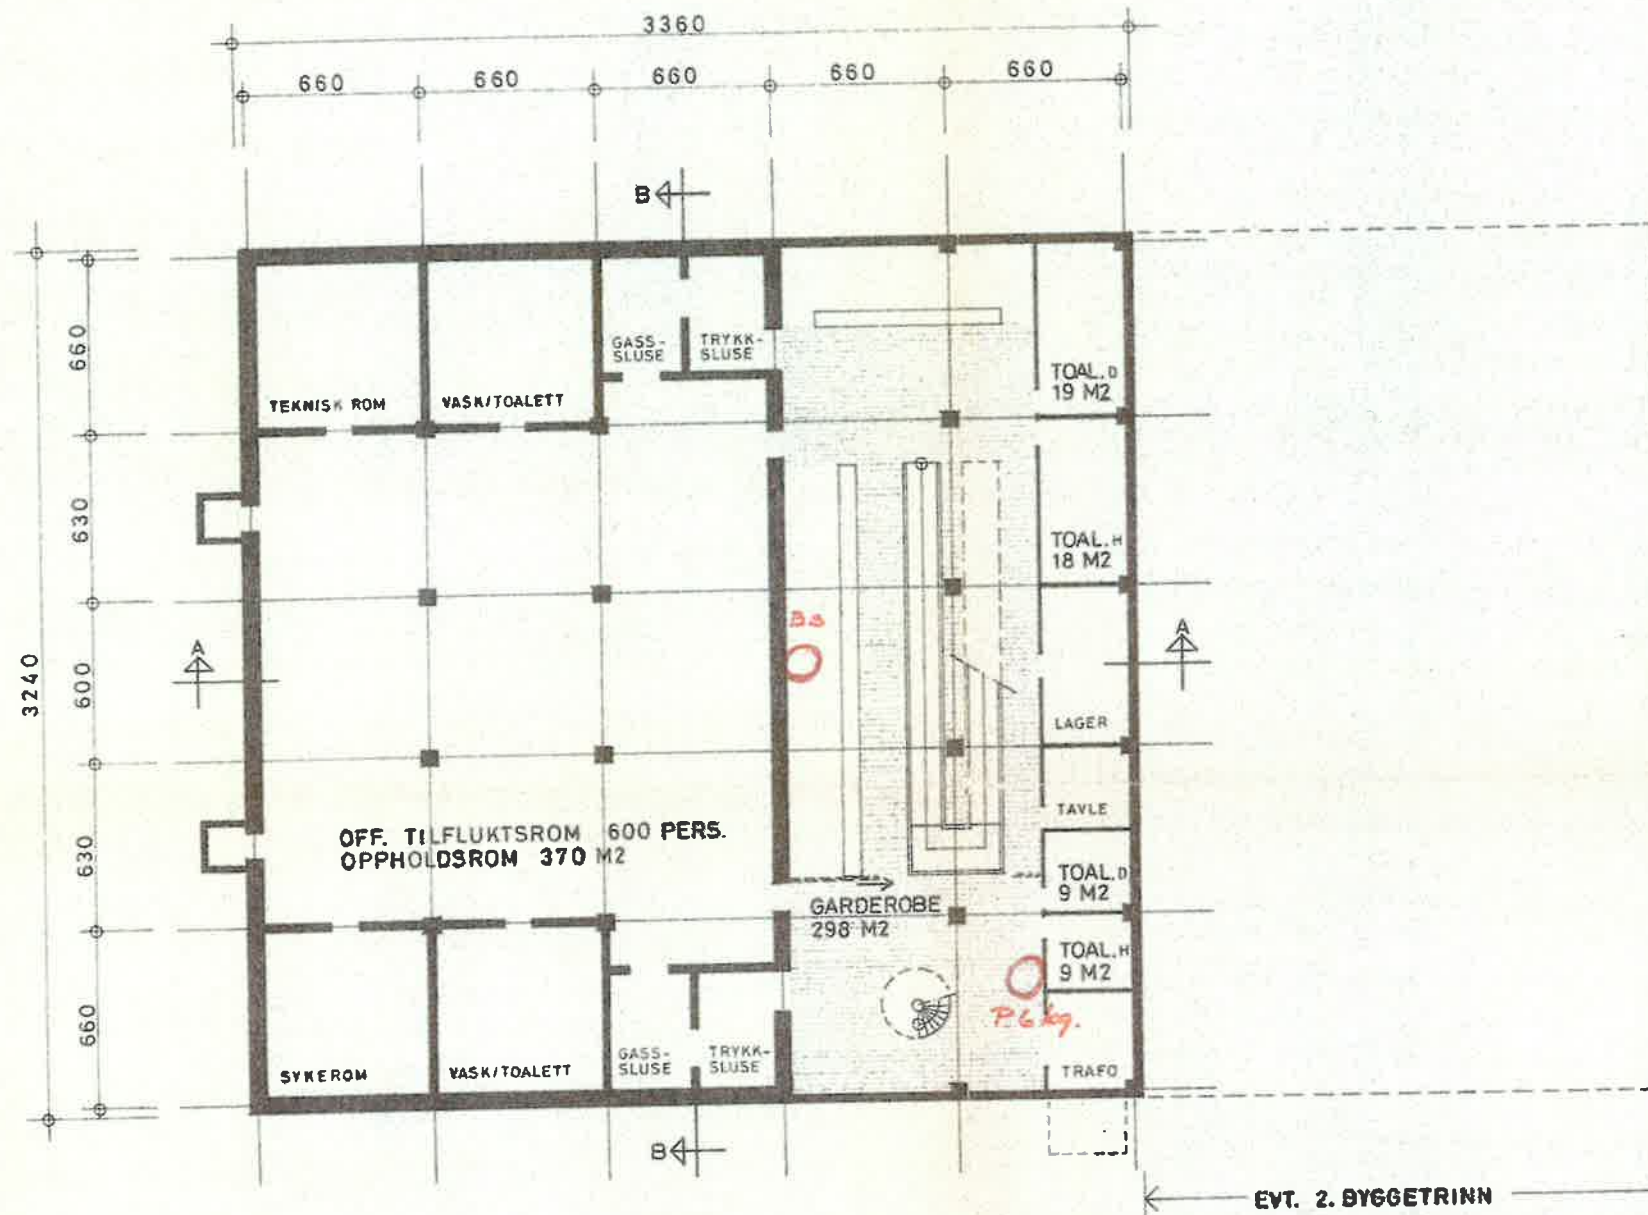

Nedre Eiker kommune  
Bygningrådet  
Mottatt: 12/6-74  
J.nr.:  
Sak nr.: 271  
Behandlet: 18/74  
Godkjent: 18/6-74

NEDRE EIKER SAMFUNNSHUS

PLAN KJELLER

1/200

DRAMMEN 2.5.74


ARKAS

ØRNULF LJØTERUD - ERIK ØDEGÅRD

ARK. MNAL


7019

010

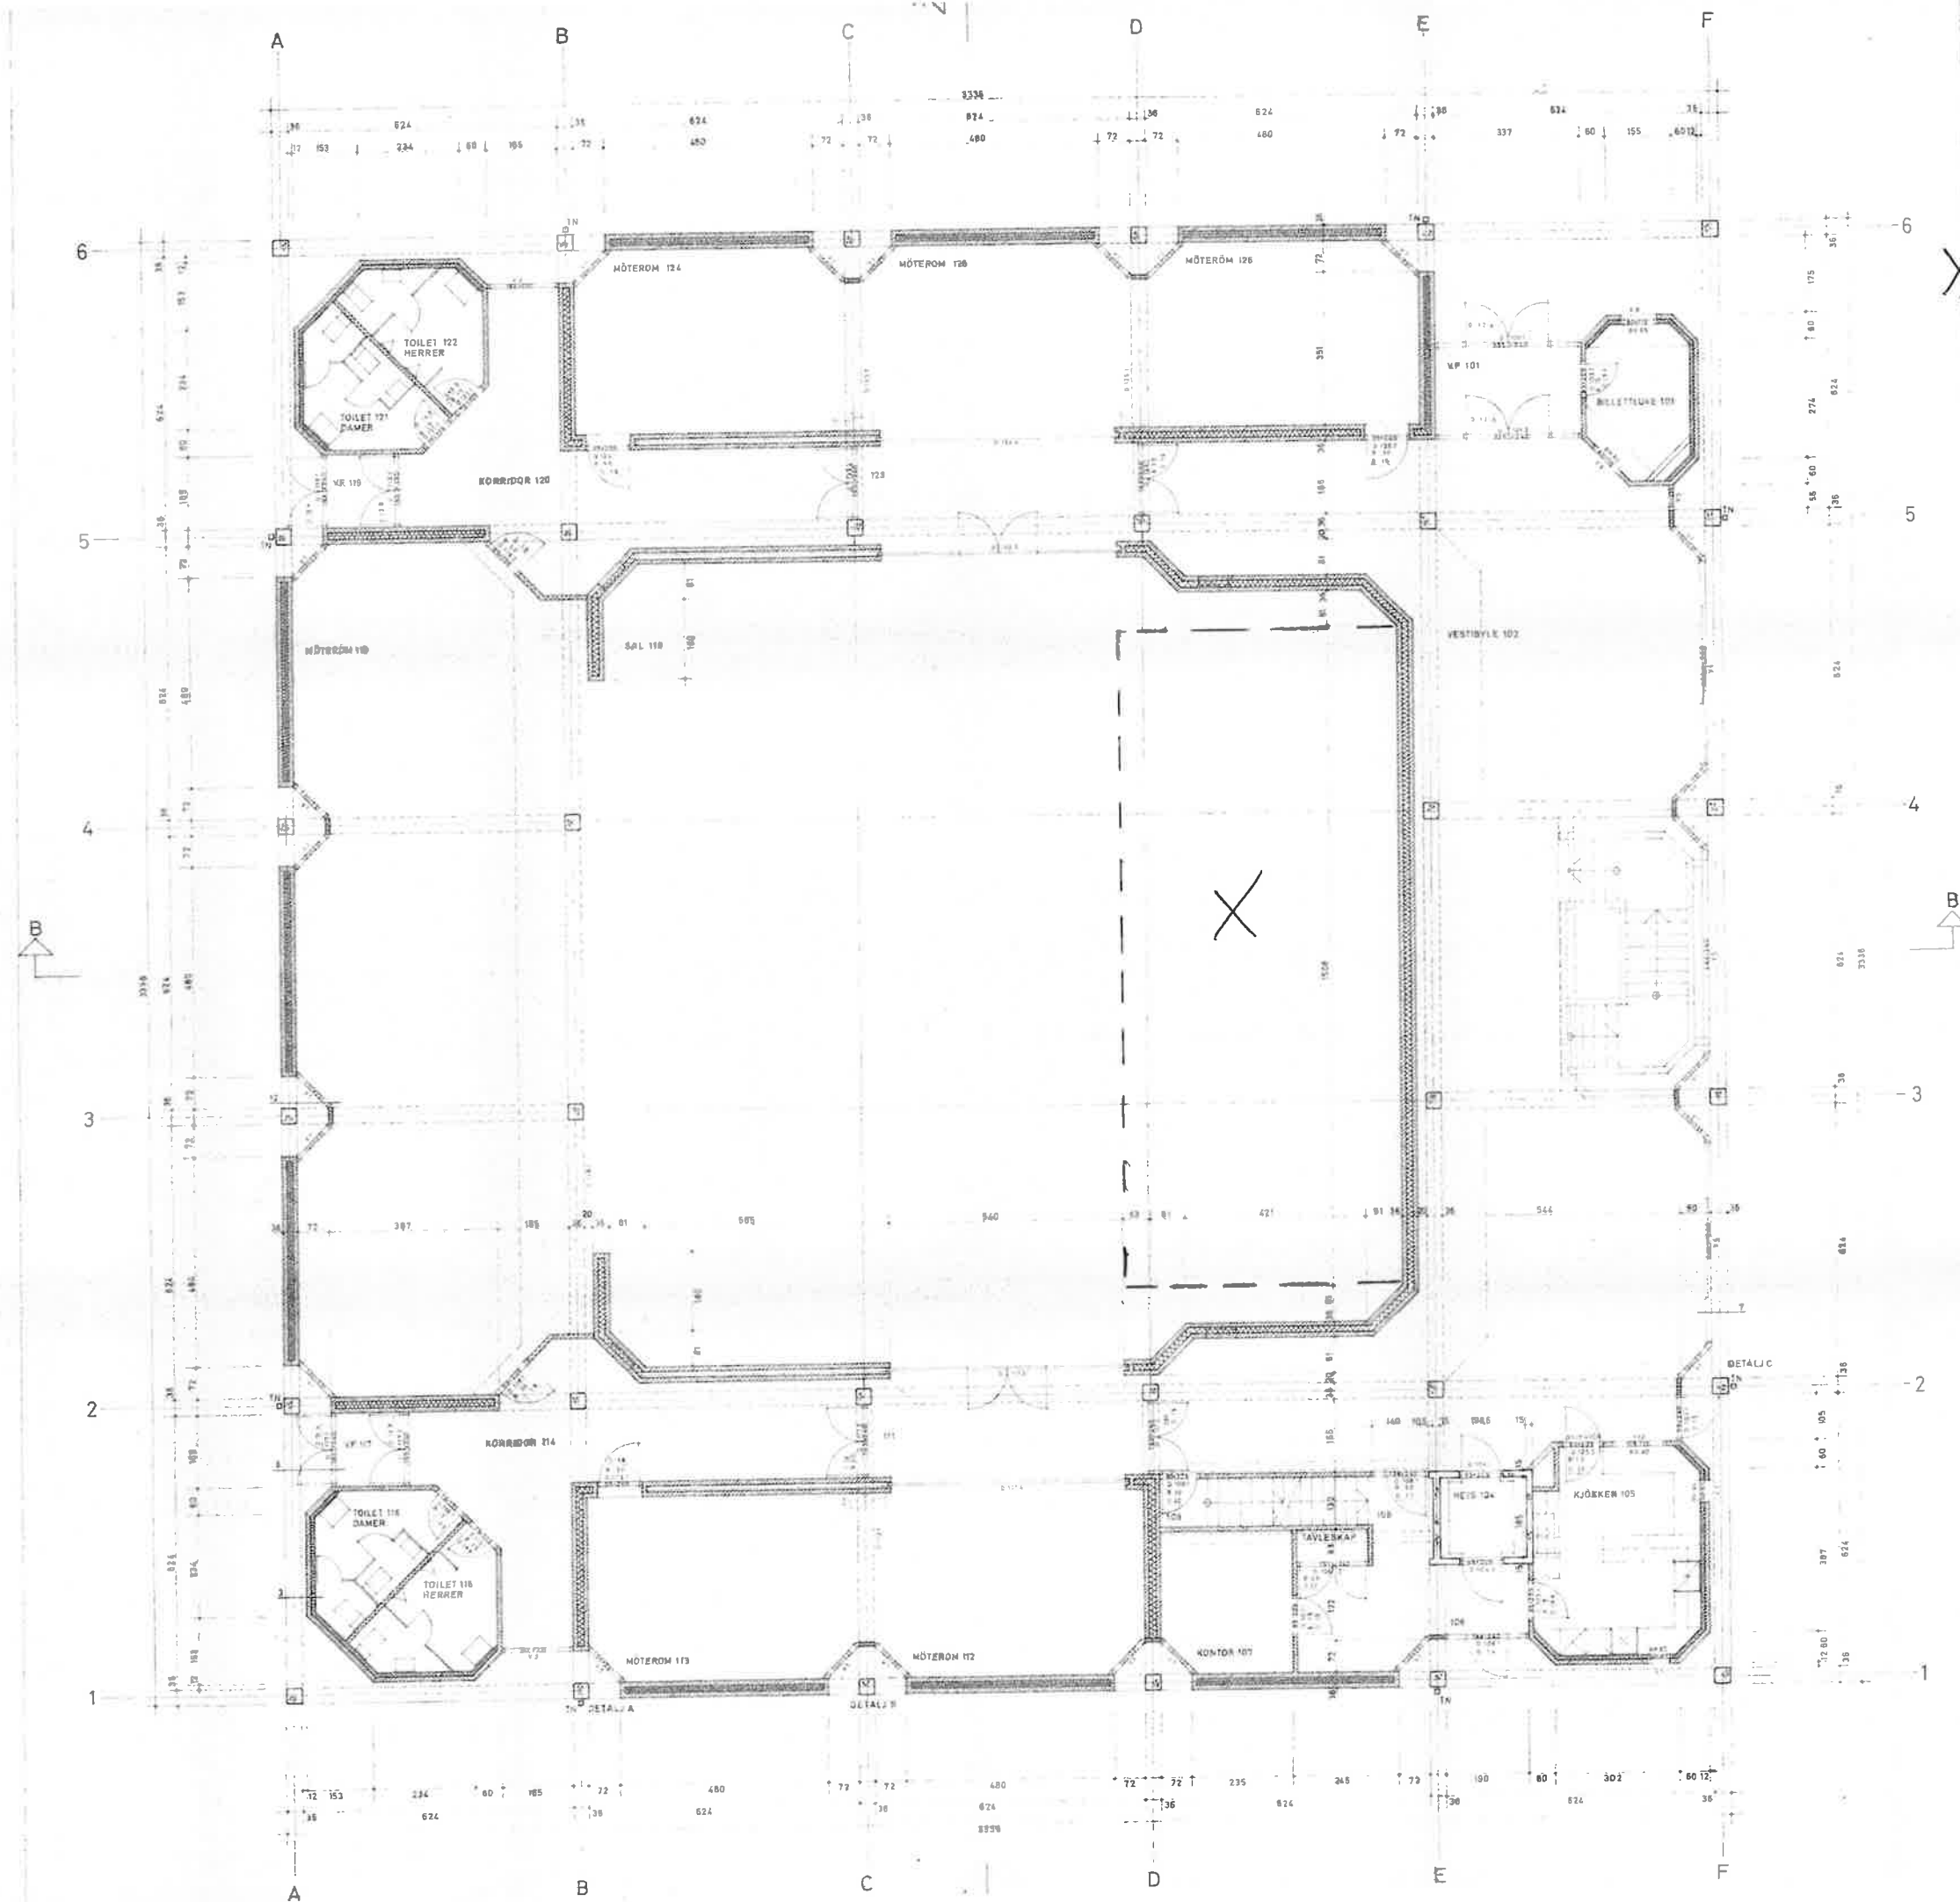

X SKISSERT OMRÅDE

|                              |      |                |          |
|------------------------------|------|----------------|----------|
| MÅL                          | 1 50 | DATE           | 28.11.74 |
| PLAN 1 ETG.                  |      |                | 101      |
| NEDRE EIKER SAMFUNNSHUS      |      |                |          |
| GRNULF LJÖTERUD-ERIK ØDEGÅRD |      | ARKITEKTER MÅL |          |
| ARKAS                        |      |                |          |

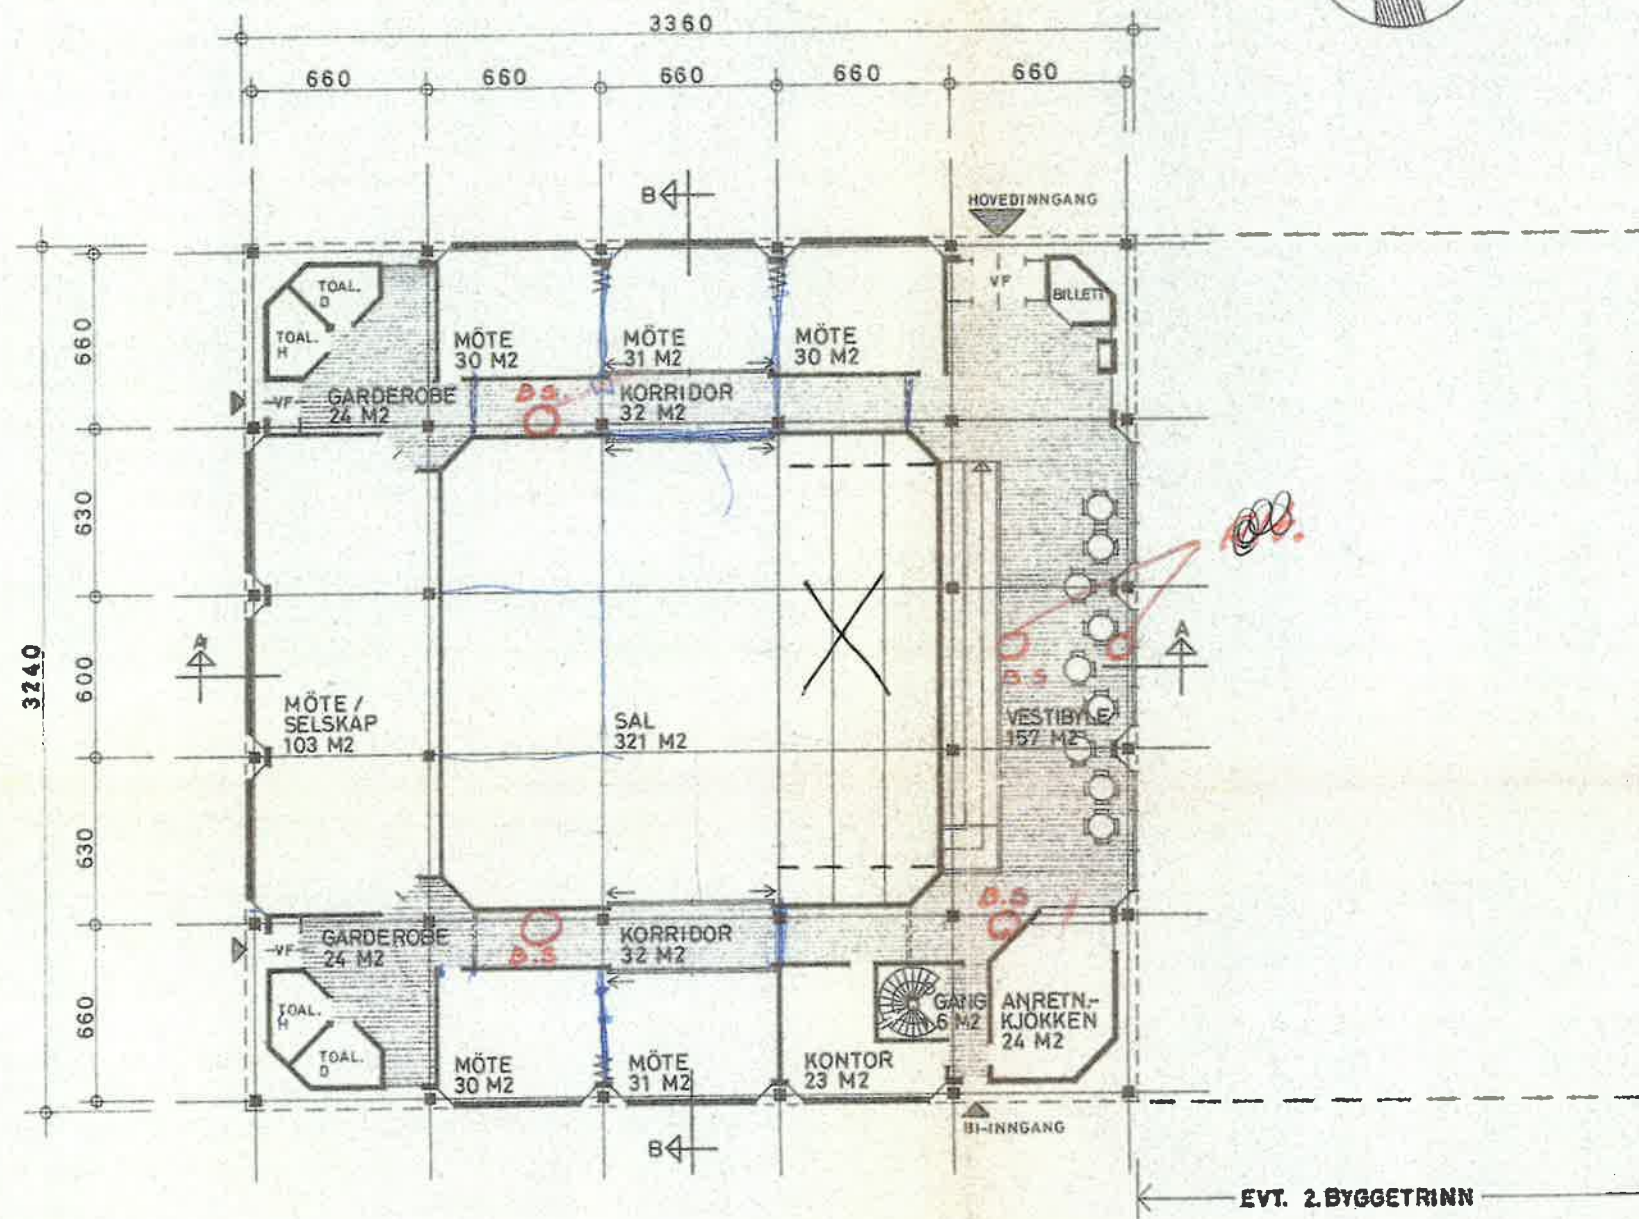

Nedre Eiker kommune  
Bygningrådet  
Mottatt: 14/5-74  
Inn.:  
Sak nr: 27/  
Behandlet: 18/6-74  
Godkjent: 18/6-74

# NEDRE EIKER SAMFUNNSHUS

PLAN 1. ETASJE

1 / 200

DRAMMEN 2.5.74

ARKAS


ÖRNULF LJÖTERUD - ERIK ØDEGÅRD

ARK. MNAL


7019

011

TAKHØYDE: 620 CM OPP TIL LYS

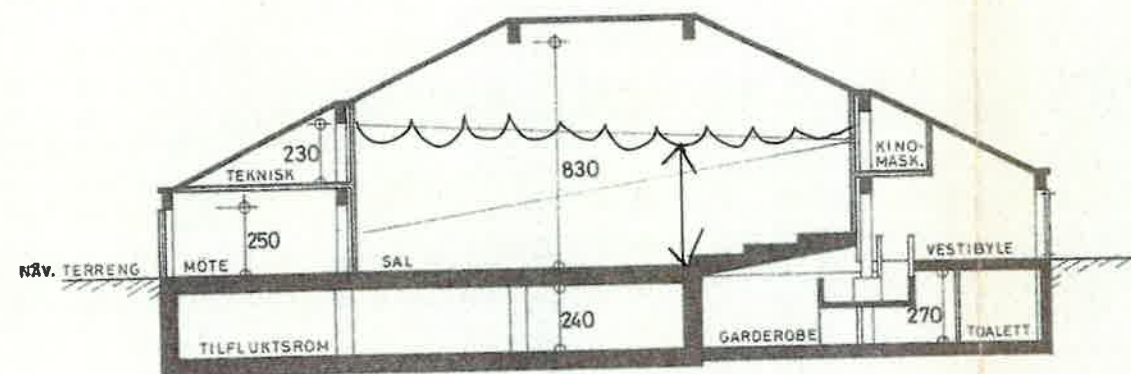

SNITT A-A

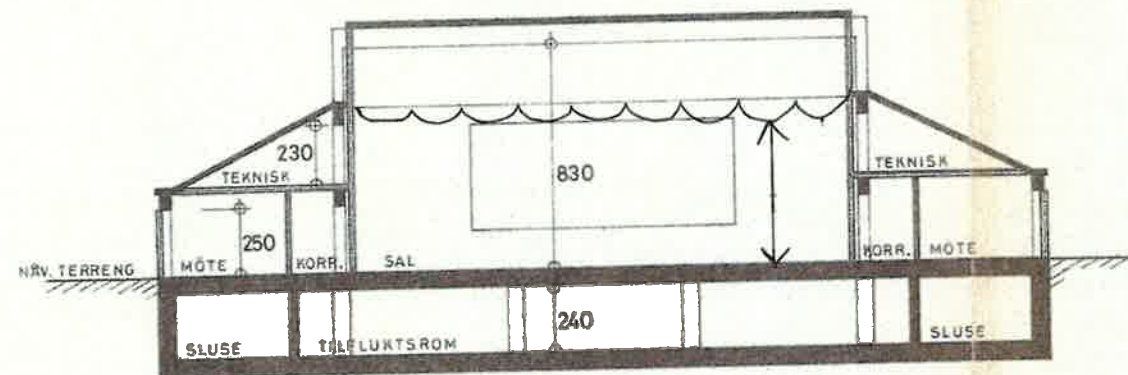

SNITT B-B

Nedre Eiker kommune  
Bygningsskildet  
Mottatt: 12/5-24  
J.nr.:  
Sak nr.: 271  
Behandlet: 18/6-24  
Godkjent: 18/6-24

# NEDRE EIKER SAMFUNNSHUS

SNITT

1/200

DRAMMEN 2.5.74

ARKAS

ØRNULF LJØTERUD - ERIK ØDEGÅRD

ARK. M NAL

7019

013

