



Materialliste for ekstra sprinkler

Produkt Type	Bygningsdel	Produkt	Dimensjon	Mengde (meter)
Langsømsveiset EN 10217-1	332	.	25	219
Langsømsveiset EN 10217-1	332	.	32	6
Produkt Type	Bygningsdel	Produkt		Mengde (stk)
Sprinkler Sidewall, STD, K=80	335	W-15-K80-68DGR-STD		10
Sprinkler I Himling, STD, K=80	335	SP-15-K80-68DGR-STD		55
Sprinkler Frittstående Oppadrettet, K=80	335	SU-15-K80-68DGR-STD		4
Sprinkler Frittstående Nedadrettet, K=80	335	SP-15-K80-68DGR-STD		10

 


FORKLARING

- 15 mm bolig Spray Pendent 68°C
- 15 mm Spray pendent 68°C
- 15 mm Spray Upright 68°C
- 15 mm Spray Pendent Quick Response 68°C
- ▲ 15 mm bolig Horizontal Sidewall 68°C

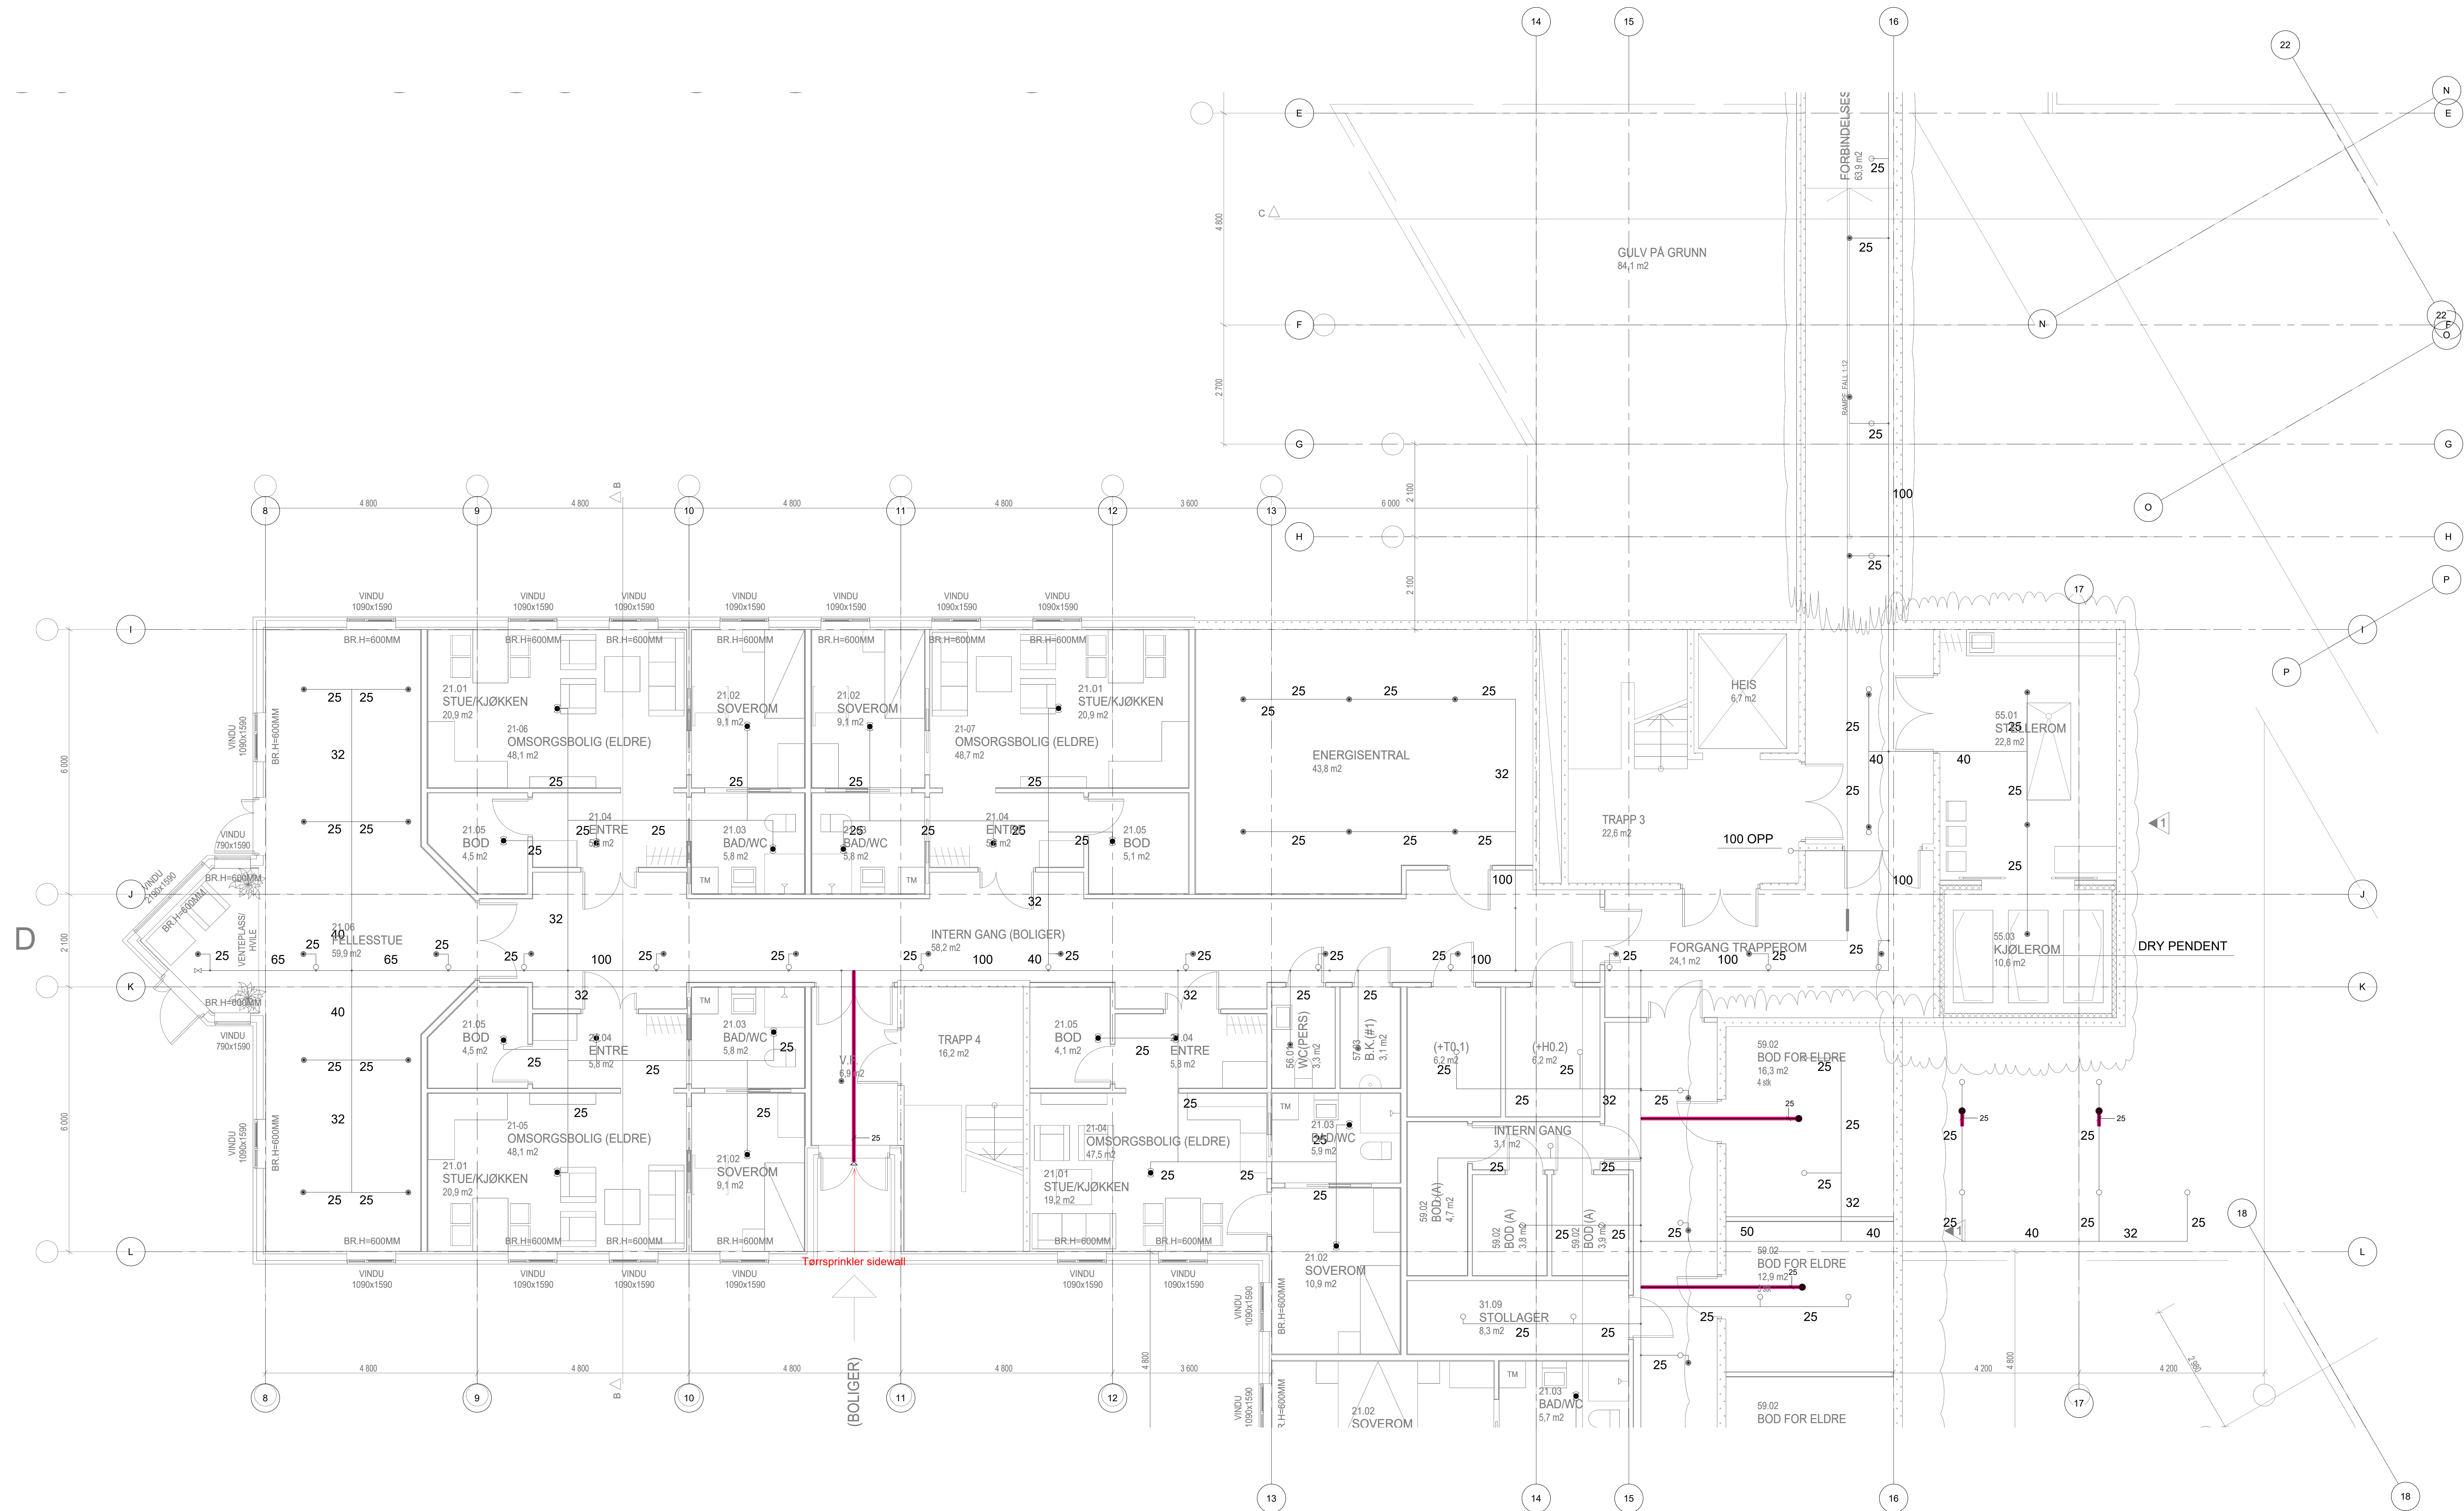


FORKLARING

- 15 mm bolig Spray Pendant 68°C
- 15 mm Spray pendant 68°C
- 15 mm Spray Upright 68°C
- 15 mm Spray Pendant Quick Response 68°C
- 15 mm bolig Horizontal Sidewall 68°C

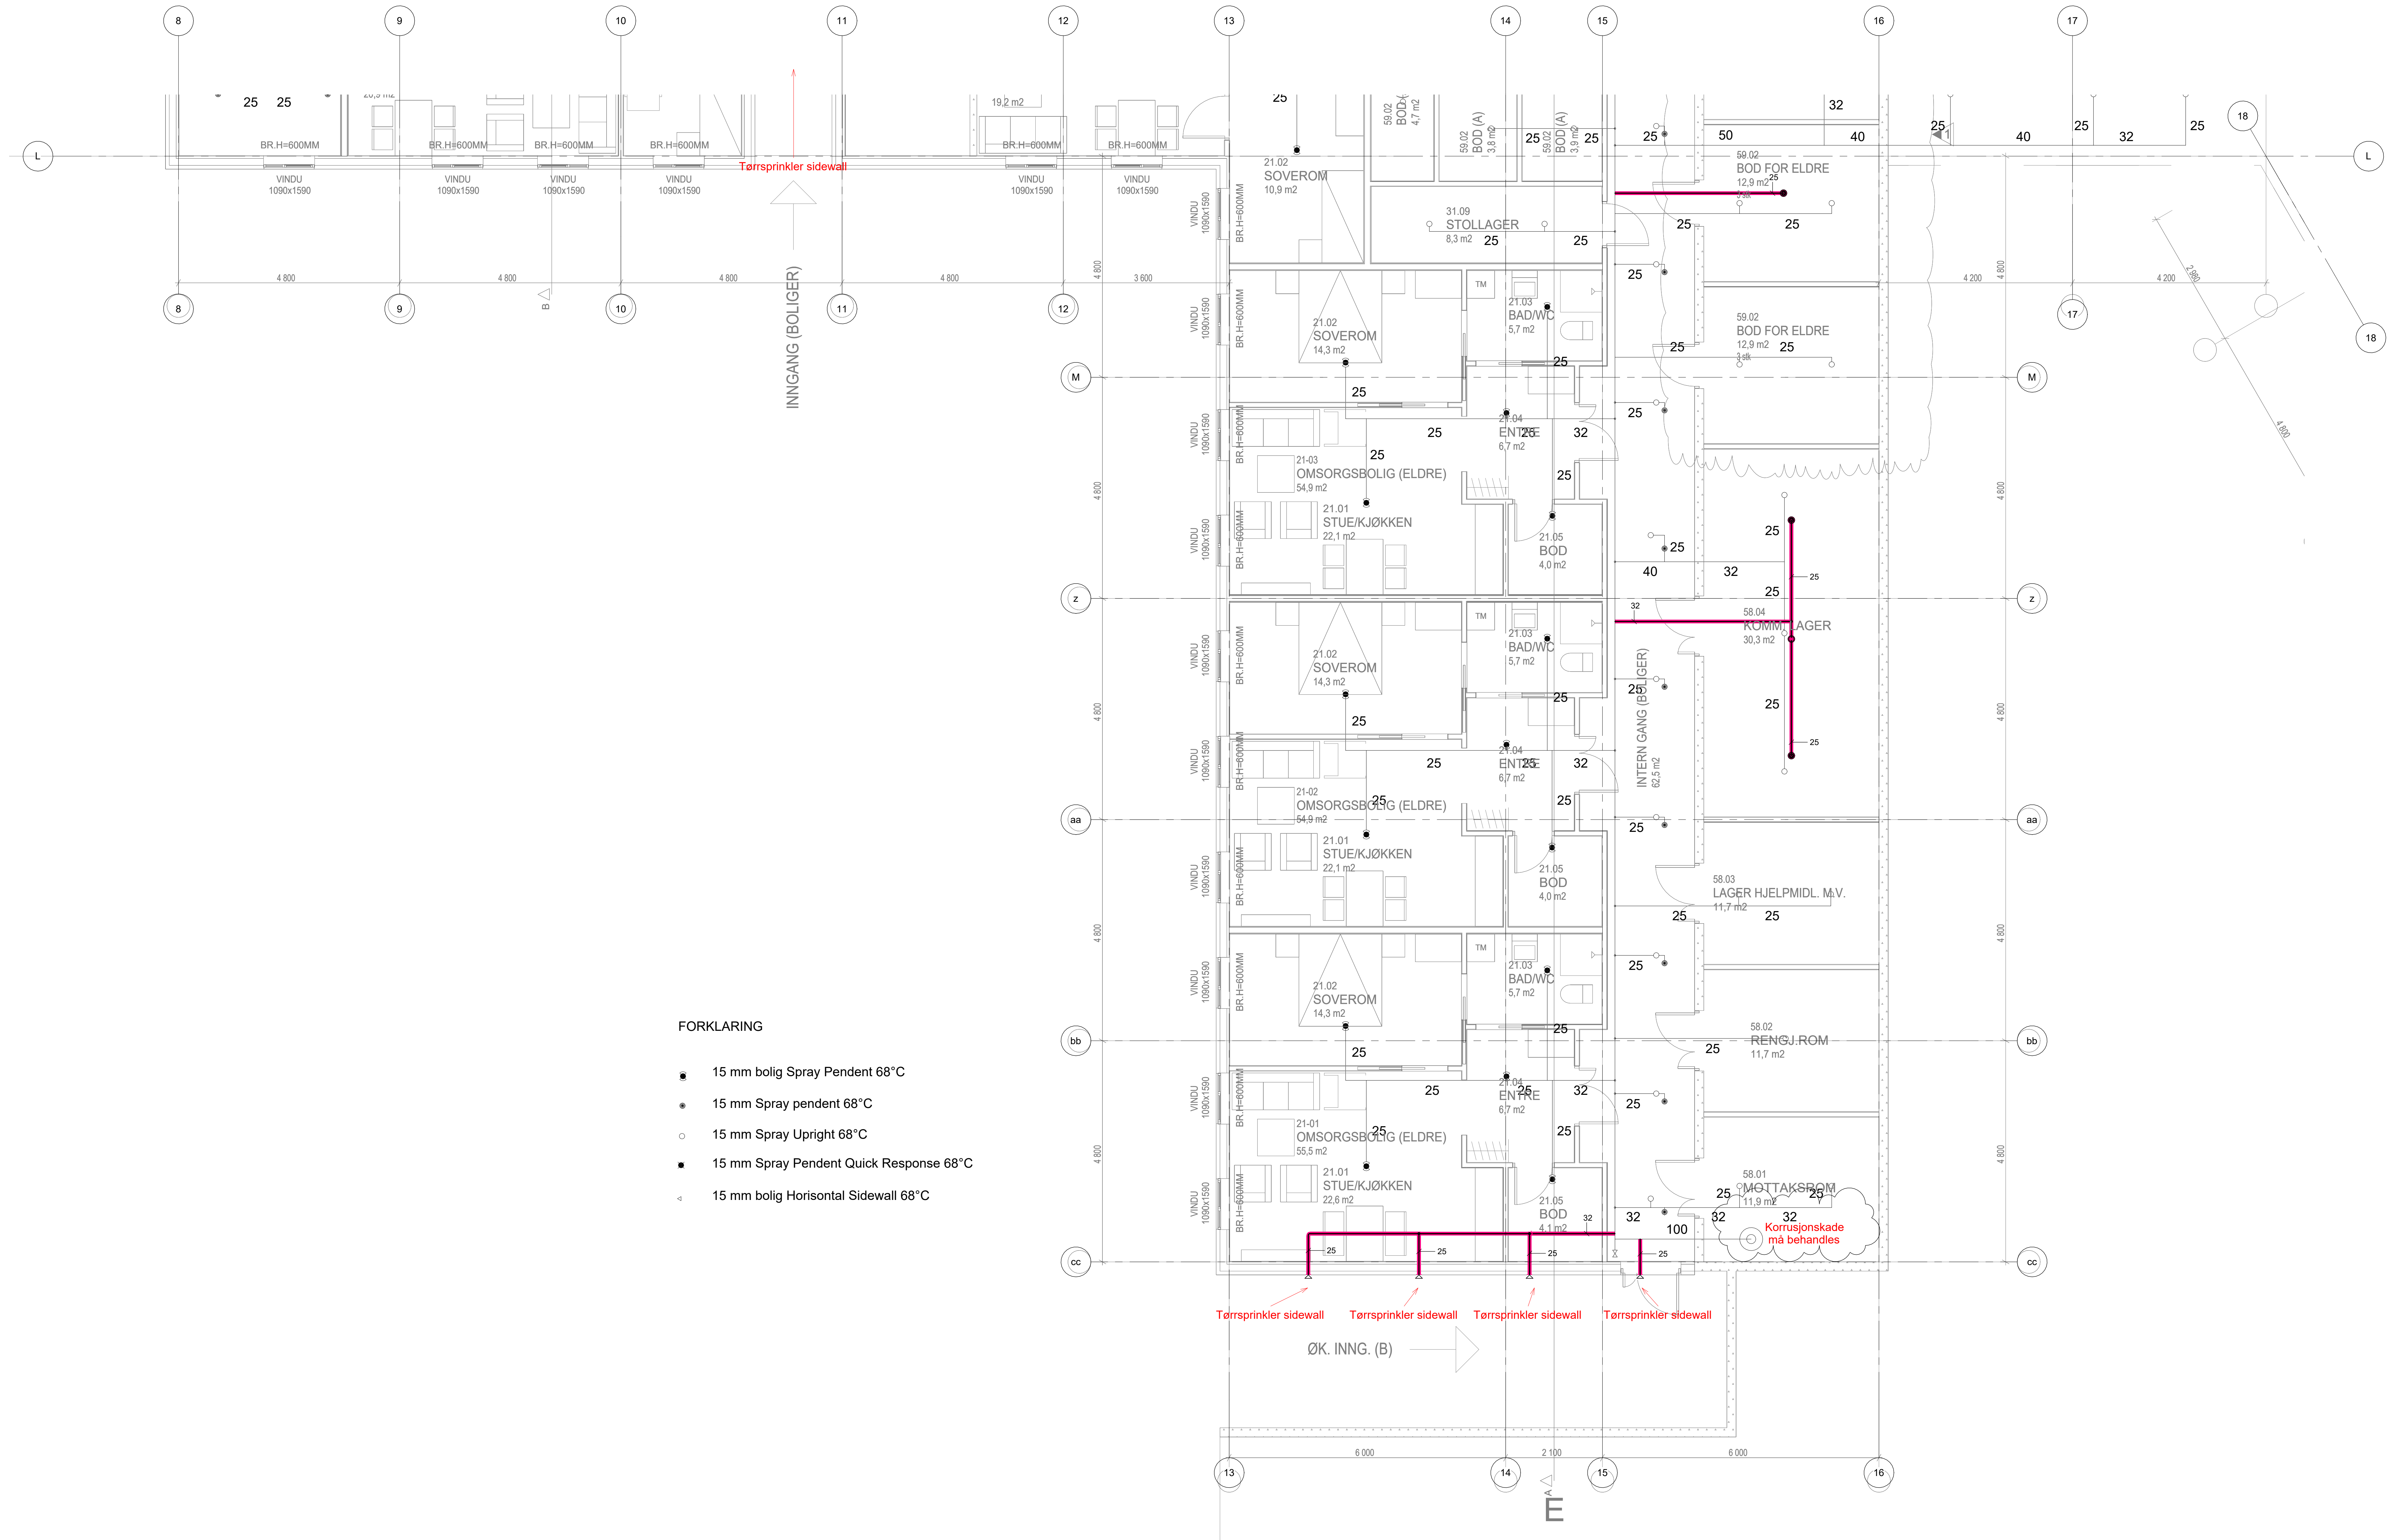

FORKLARING


- 15 mm bolig Spray Pendent 68°C
- 15 mm Spray pendent 68°C
- 15 mm Spray Upright 68°C
- 15 mm Spray Pendent Quick Response 68°C
- 15 mm bolig Horizontal Sidewall 68°C

 



FORKLARING

- 15 mm bolig Spray Pendent 68°C
- 15 mm Spray pendent 68°C
- 15 mm Spray Upright 68°C
- 15 mm Spray Pendent Quick Response 68°C
- 15 mm bolig Horizontal Sidewall 68°C

- ☒ 15 mm bolig Spray Pendent 68°C
- ☒ 15 mm Spray pendent 68°C
- ☐ 15 mm Spray Upright 68°C
- ☒ 15 mm Spray Pendent Quick Response 68°C
- ☐ 15 mm bolig Horizontal Sidewall 68°C

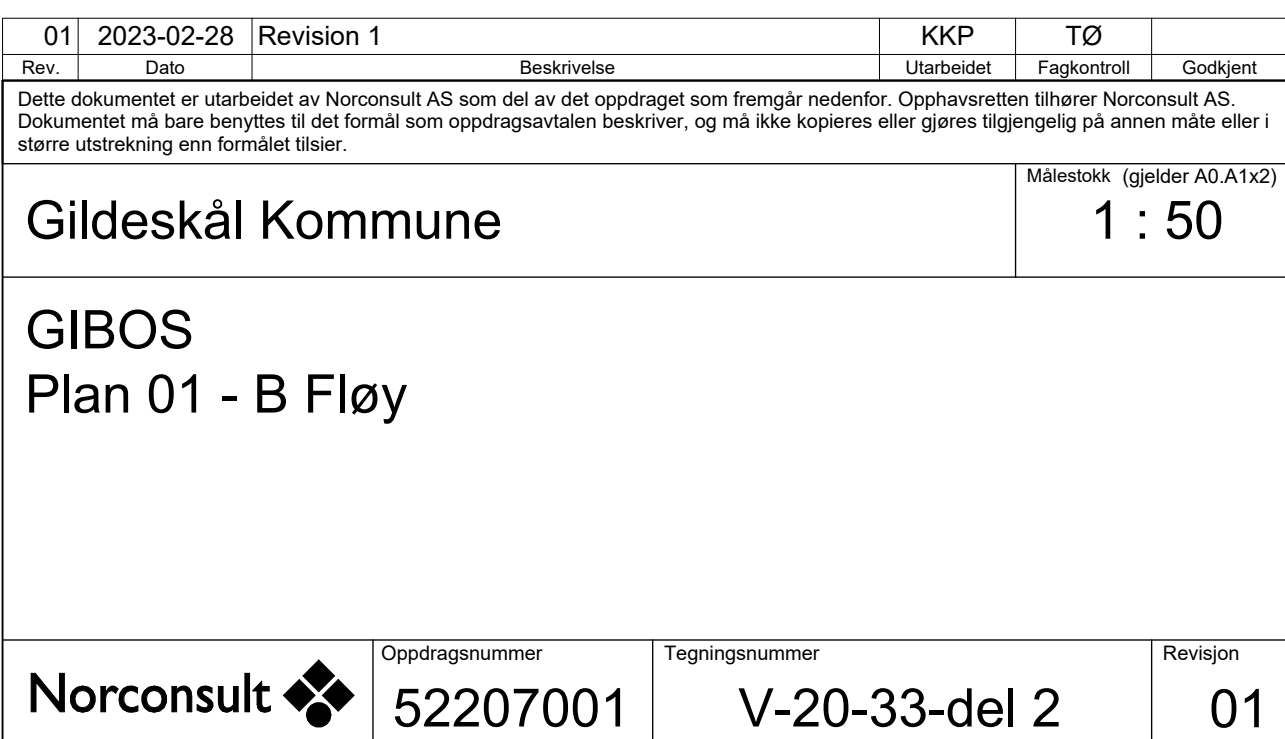


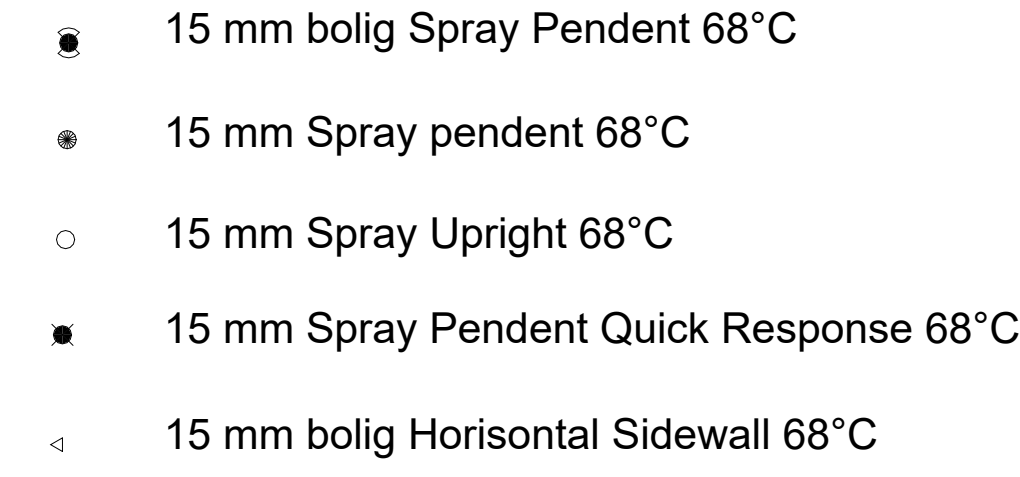


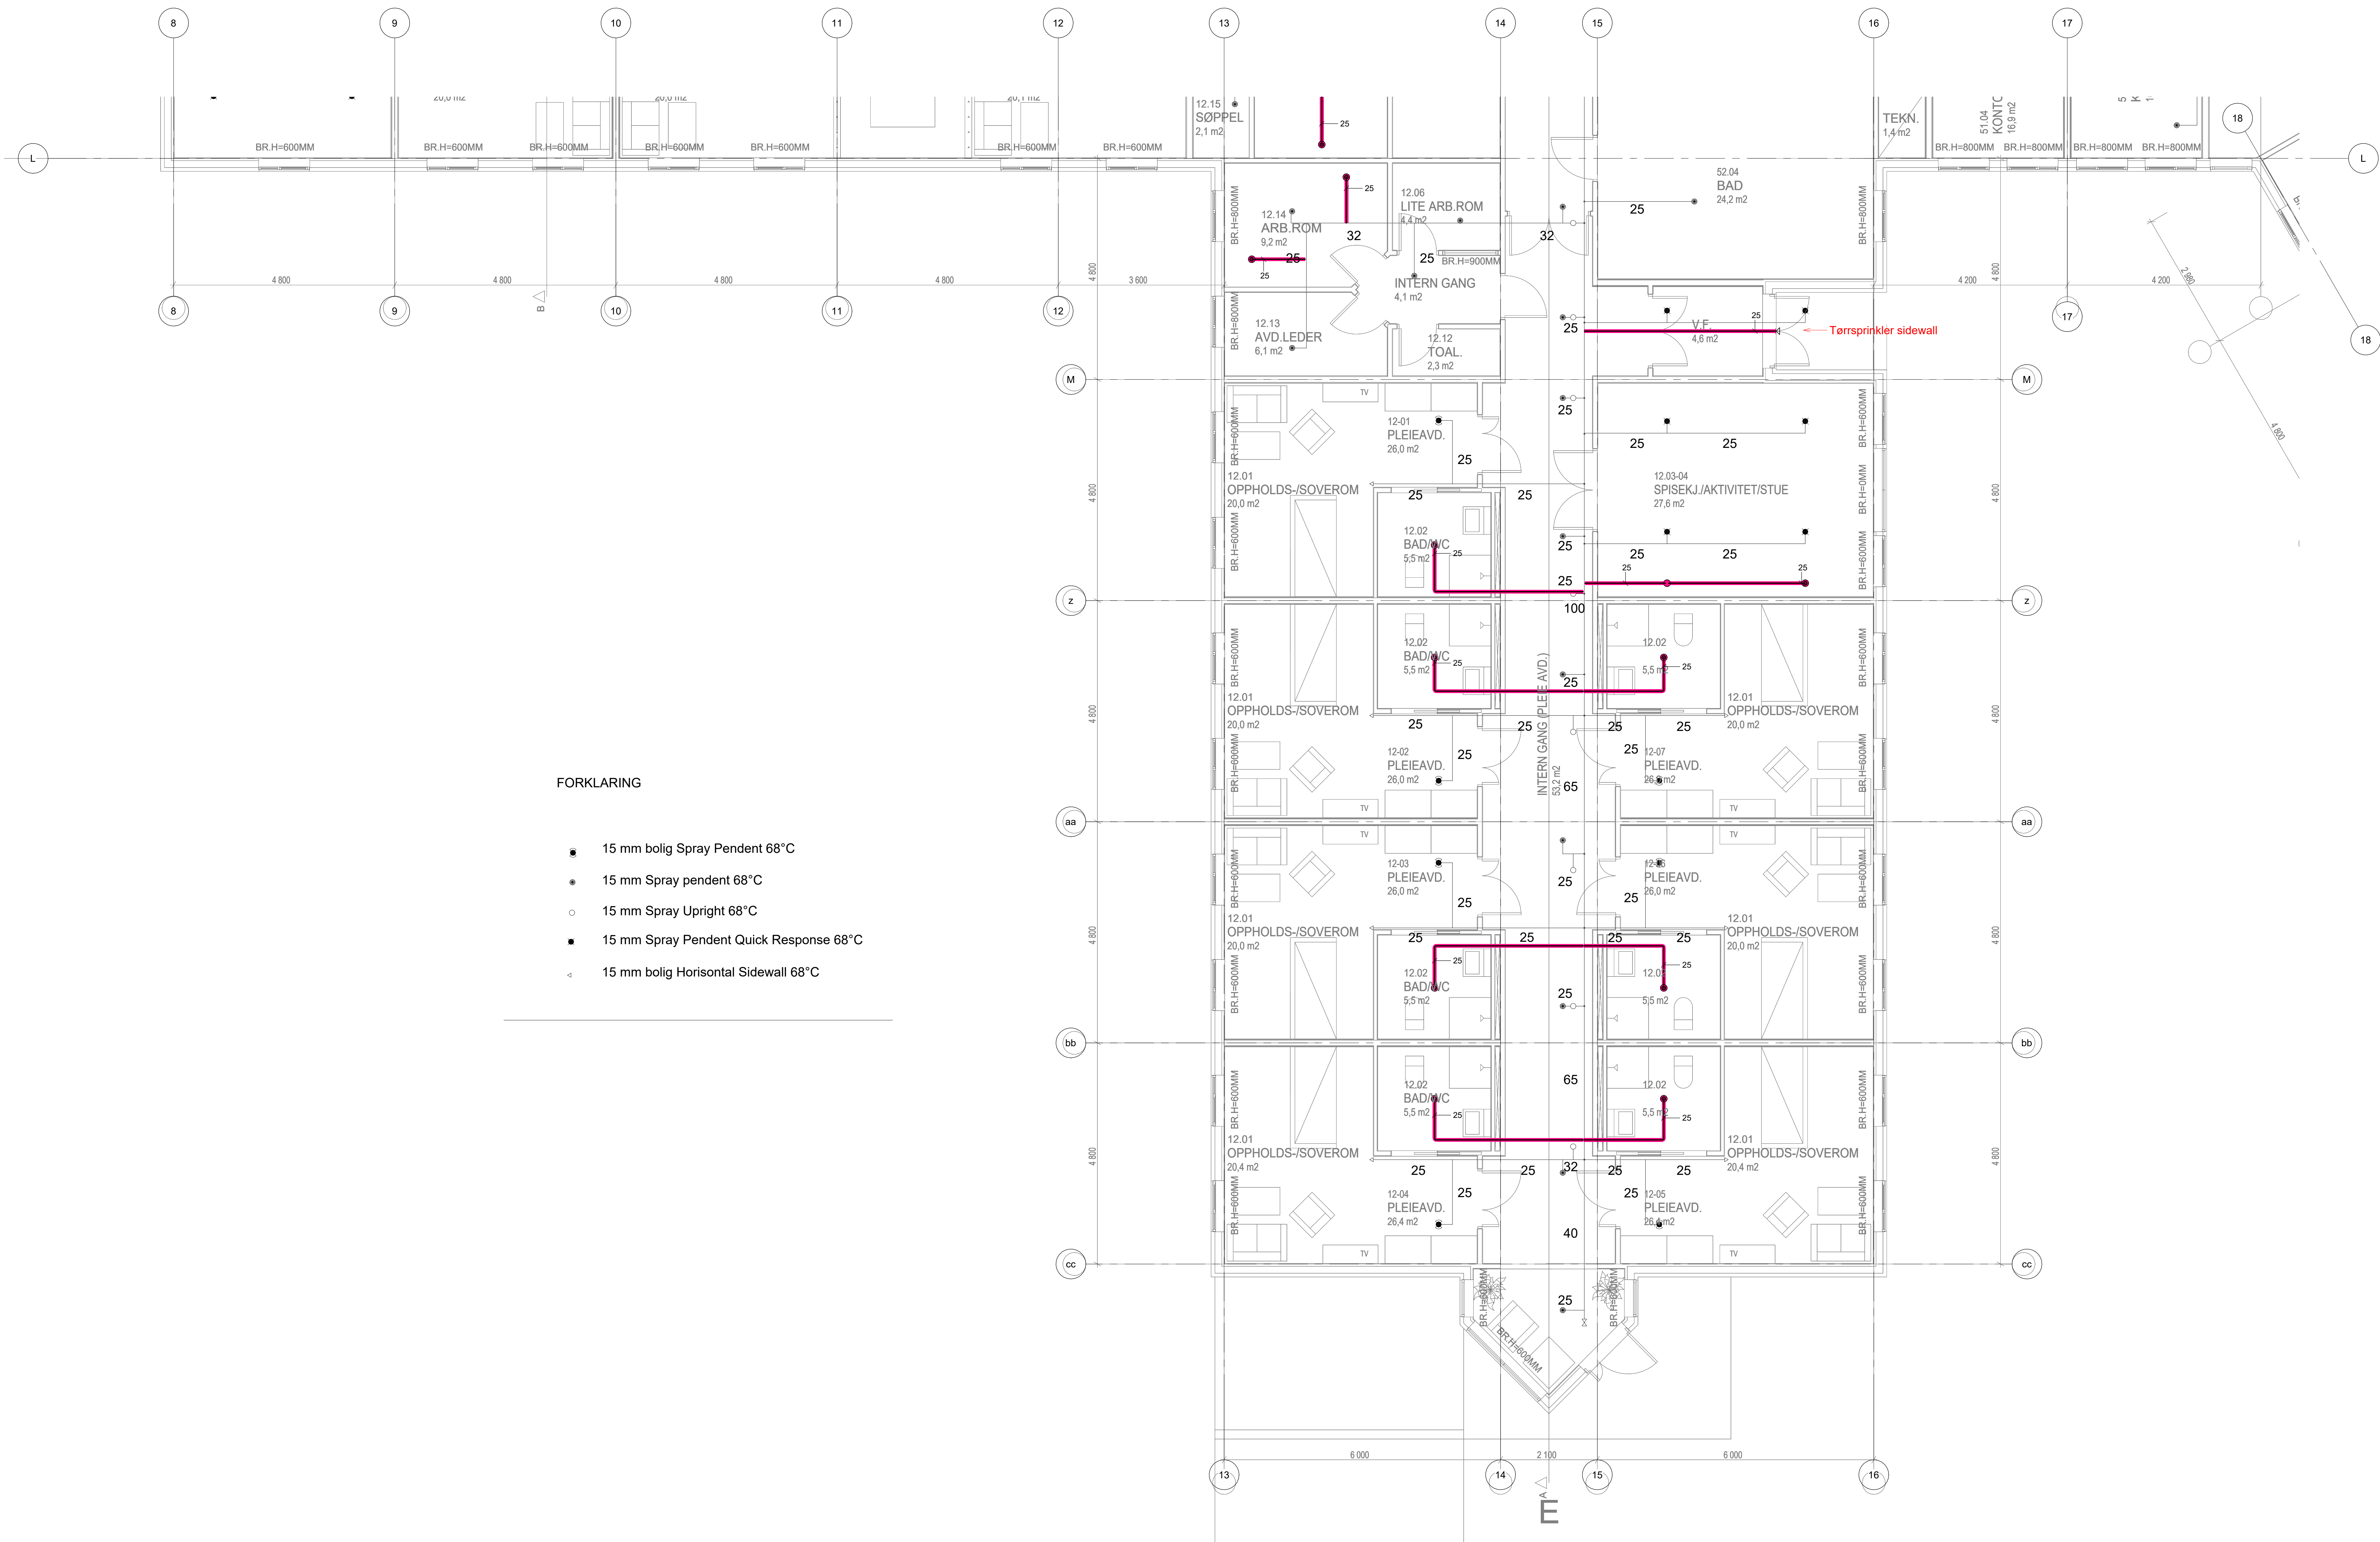

FORKLARING

- 15 mm bolig Spray Pendant 68°C
- 15 mm Spray pendant 68°C
- 15 mm Spray Upright 68°C
- 15 mm Spray Pendant Quick Response 68°C
- 15 mm bolig Horisontal Sidewall 68°C

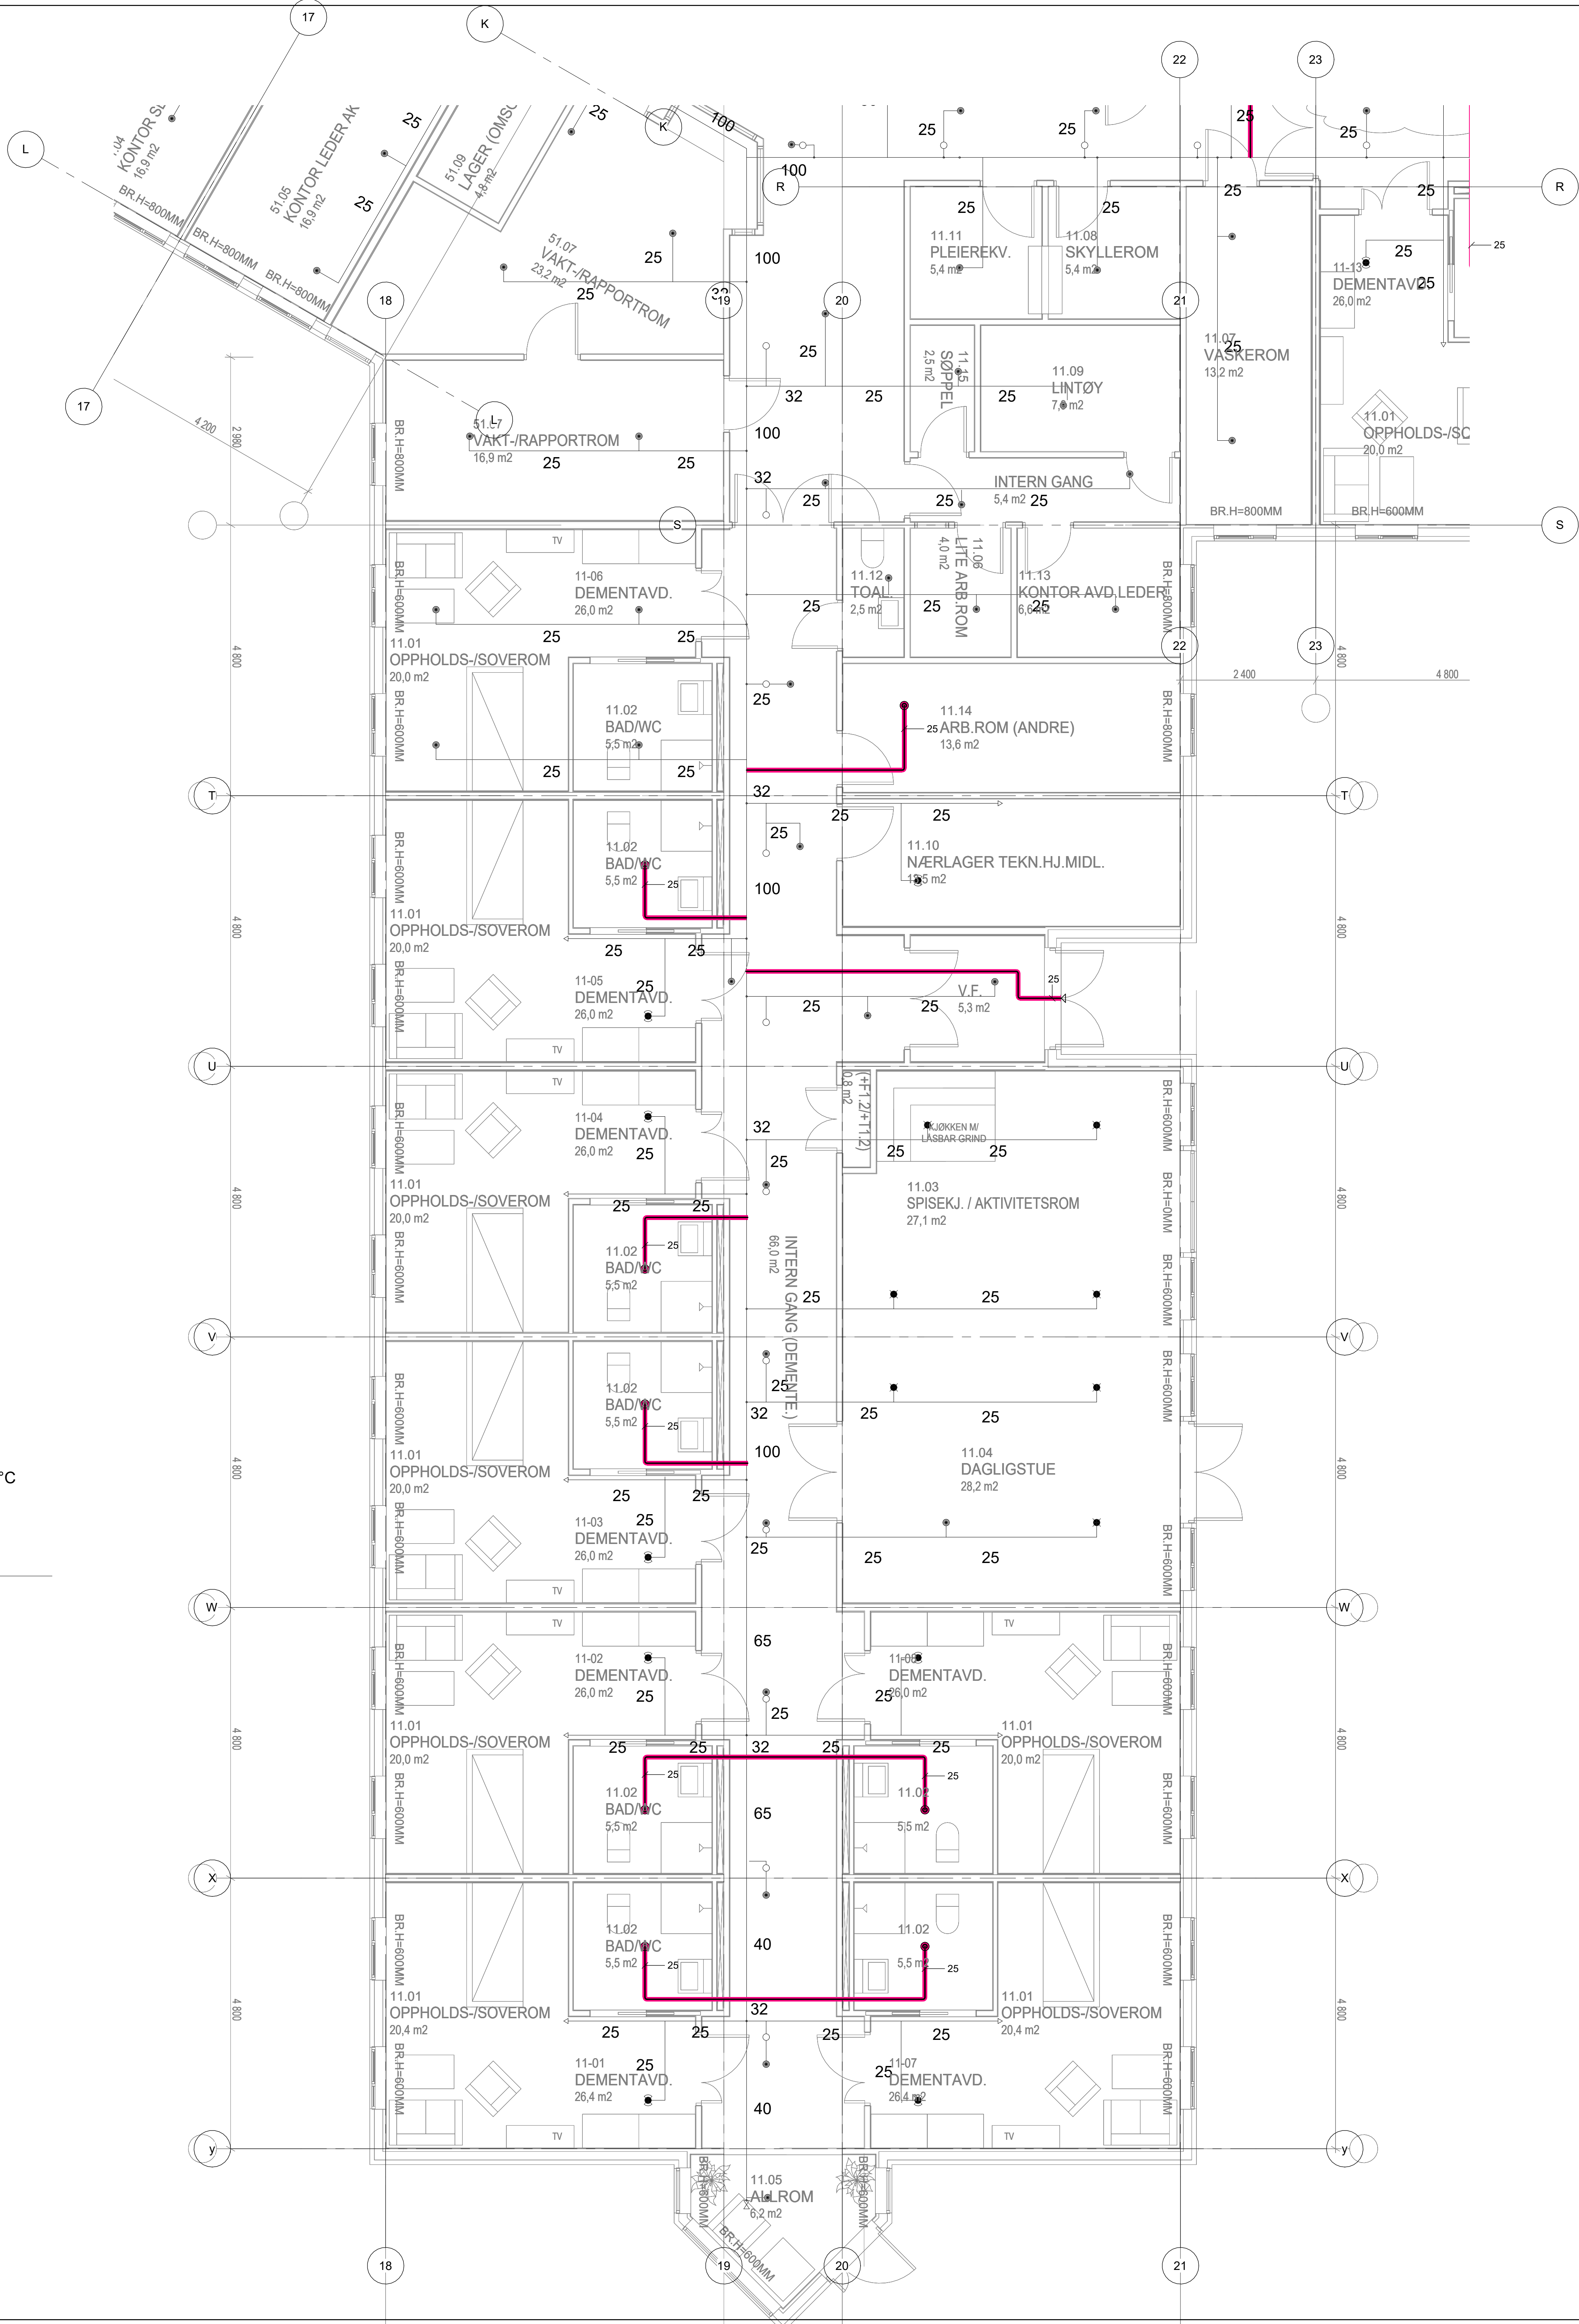

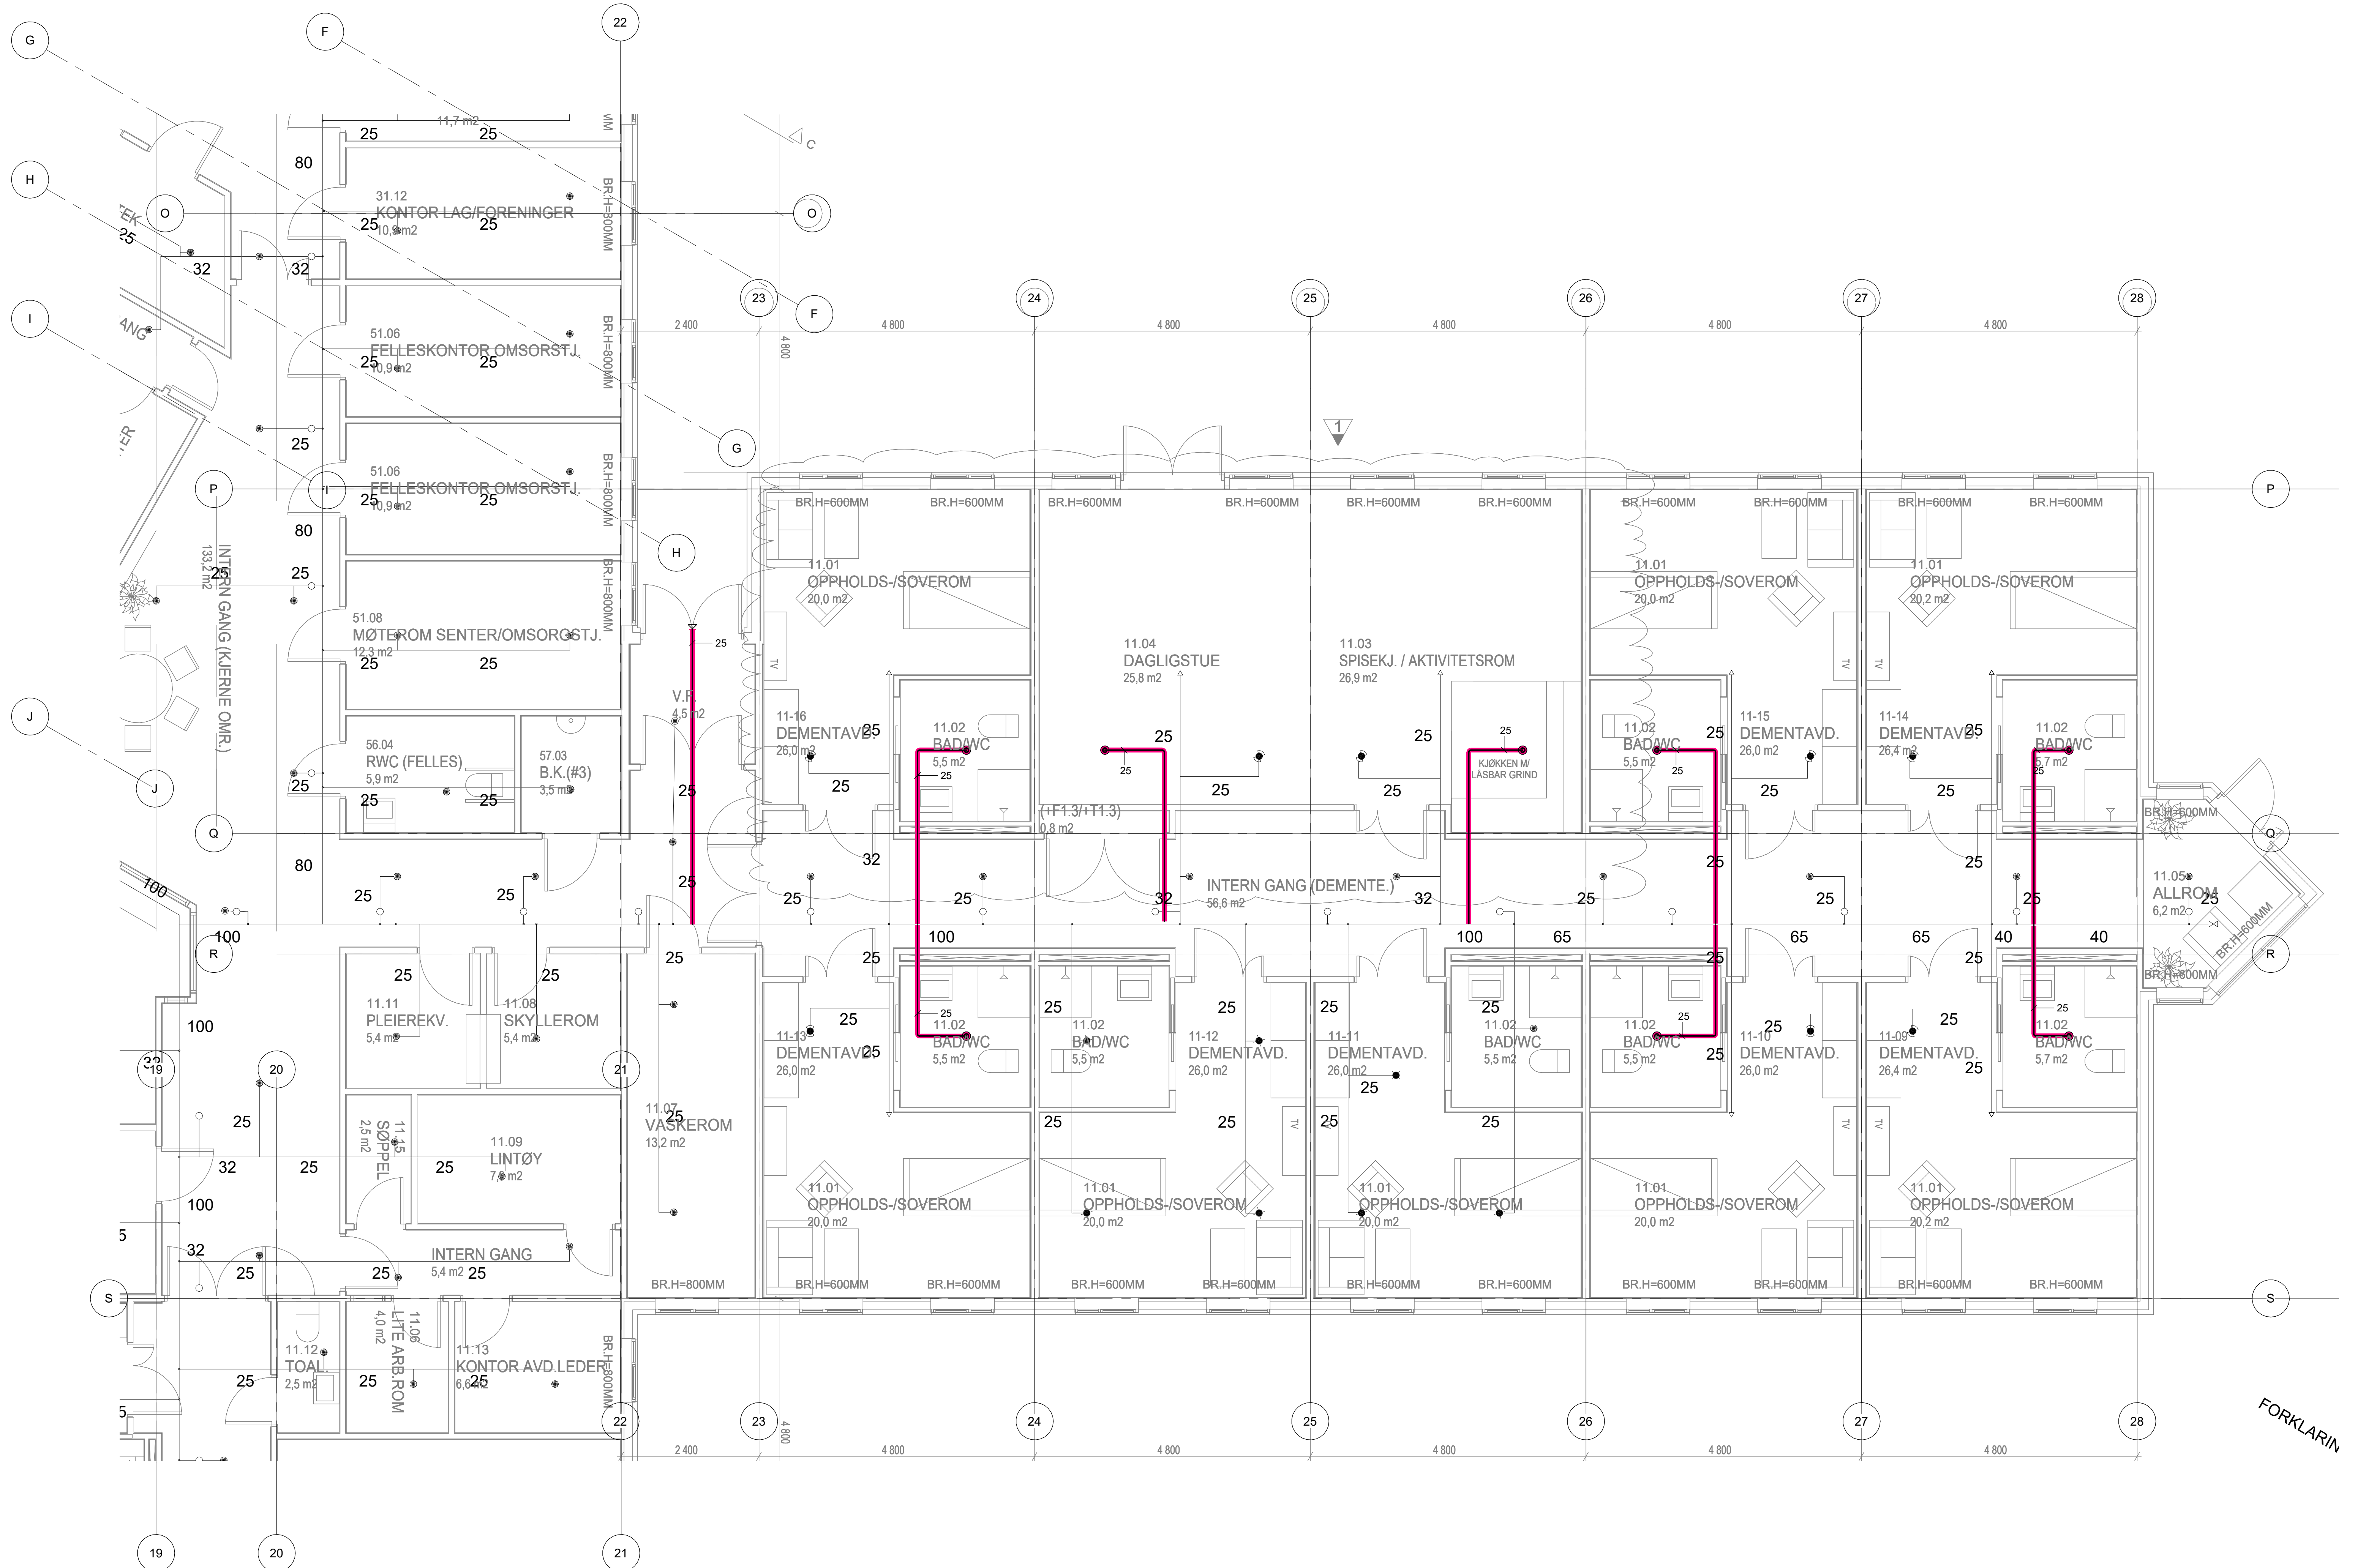

- FORKLARING
- 15 mm bolig Spray Pendent 68°C
 - 15 mm Spray pendent 68°C
 - 15 mm Spray Upright 68°C
 - 15 mm Spray Pendent Quick Response 68°C
 - ◄ 15 mm bolig Horizontal Sidewall 68°C

FORKLARIN

Rev.	Dato	Beskrivelse	Utarbeidet	Fagkontroll	Godkjent
Dette dokumentet er utarbeidet av Norconsult AS som del av det oppdraget som fremgår nedenfor. Opphavsretten tilhører Norconsult AS. Dokumentet må ikke benyttes til det formål som oppdragsavtalen beskriver, og må ikke kopieres eller gjøres tilgjengelig på annen måte eller i større utstrekning enn formålet tilsier.					
Gildeskål Kommune					Målestokk (gjelder A1-A9)
GIBOS Plan 01 - G Fløy					1 : 50
Norconsult		Oppdragsnummer	Tegningsnummer		Revisjon
		52207001	V-20-33-del 6		