


2. etg

HARALDVIGEN 2024

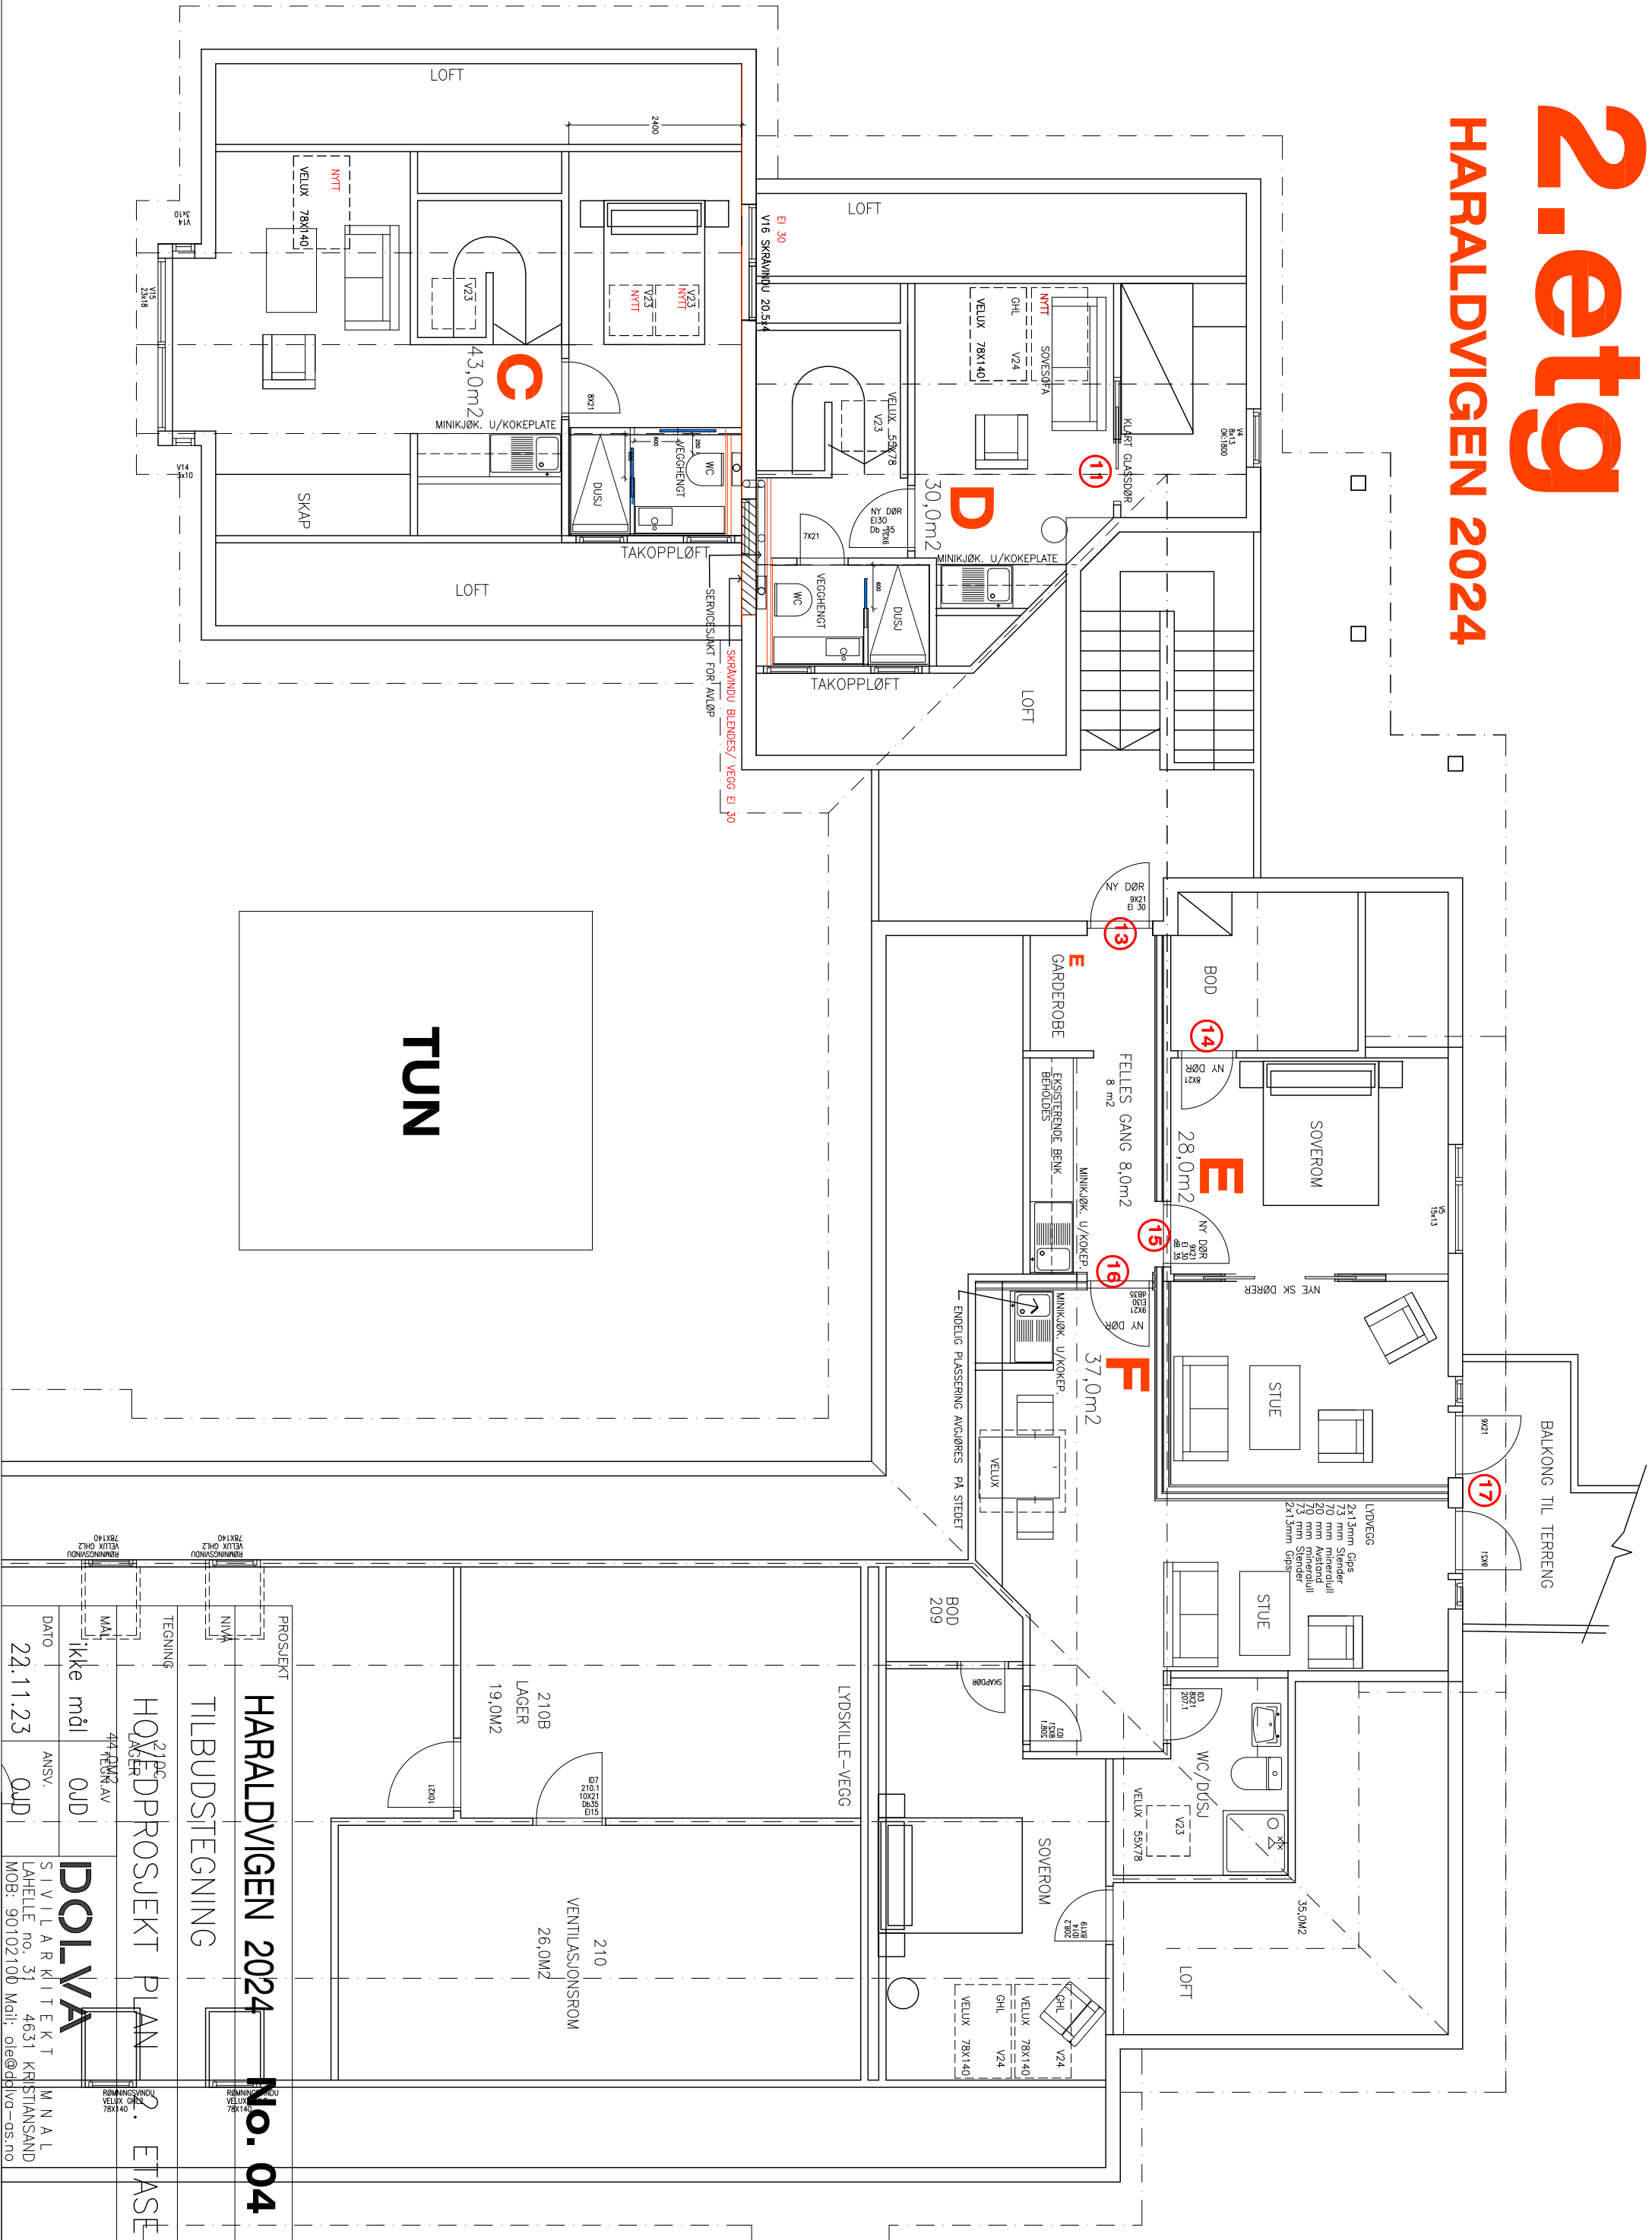

PROSJEKT		HARALDVIGEN 2024		No. 04	
TILBUDSTEKNING		HOVEDPROSJEKT PLAN		2. ETASE	
DATO		22.11.23		ANSV.	
IKKE MÅL		OJ		ANSV.	
DOLVÅ		SIVILARKITEKT		MANUAL	
LAHELLE no. 31		4631 KRISTIANSSAND		MOB: 90102100	
MOB: 90102100		Mail: ole@dolvå.no		ole@dolvå.no	