



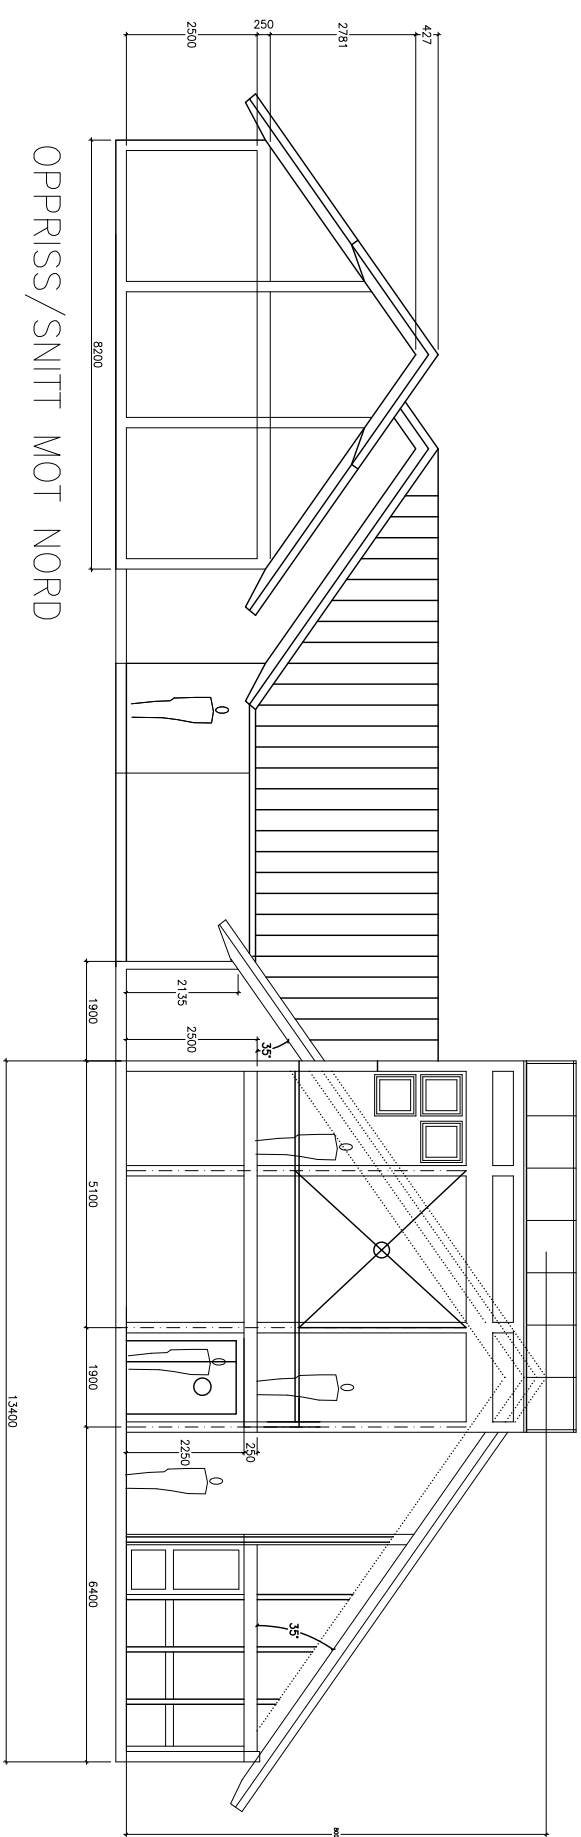

OPPRISS/SNITT MOT NORD

Snitt spisesal , takvinkel 35 grader

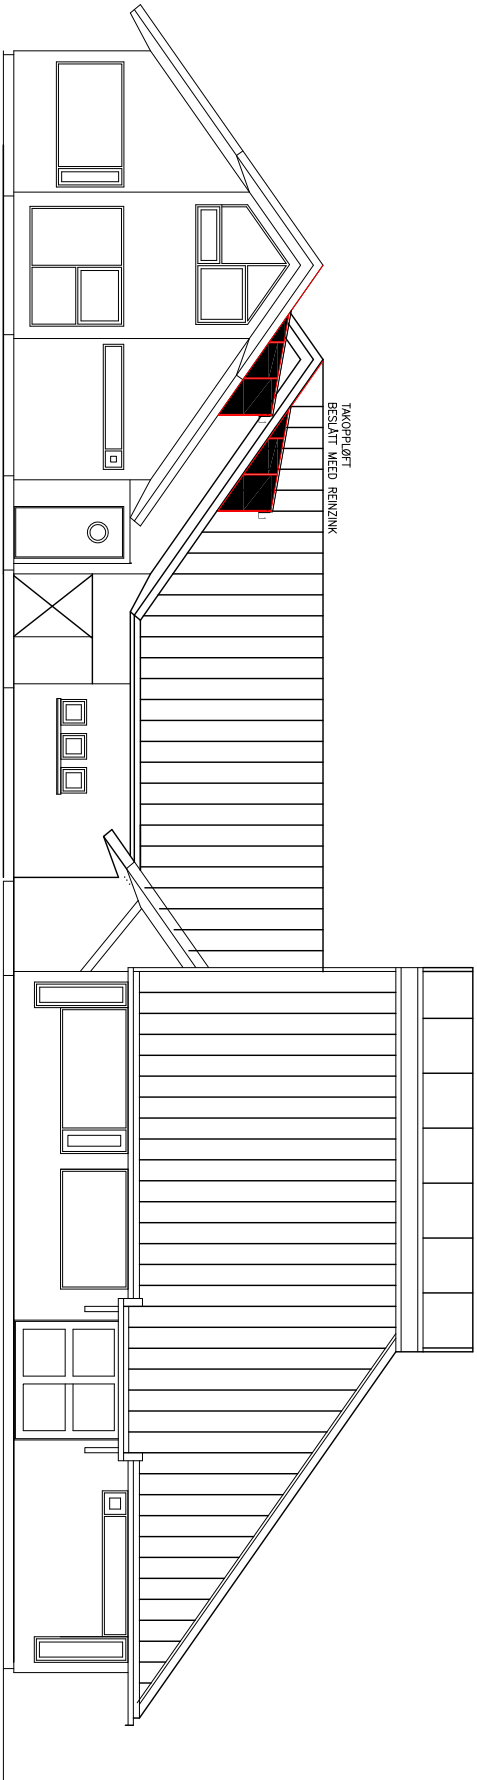

OPPRISS MOT NORD

PROSJEKT		HARALDIVIGEN		No. 09	
NVA		TILBUDSTEGNING 2024			
TEGNING		OPPRISS NORD			
MÅL	TEGN/AV	DOLVA SIVILARKITEKT M N A L LAHELLE no. 31 4631 KRISTIANSAND MOB: 90102100 Mail: ole@dolvo-os.no			
ikke mål	OLD				
DATO	ANSV.				
22.11.23	OLD				