


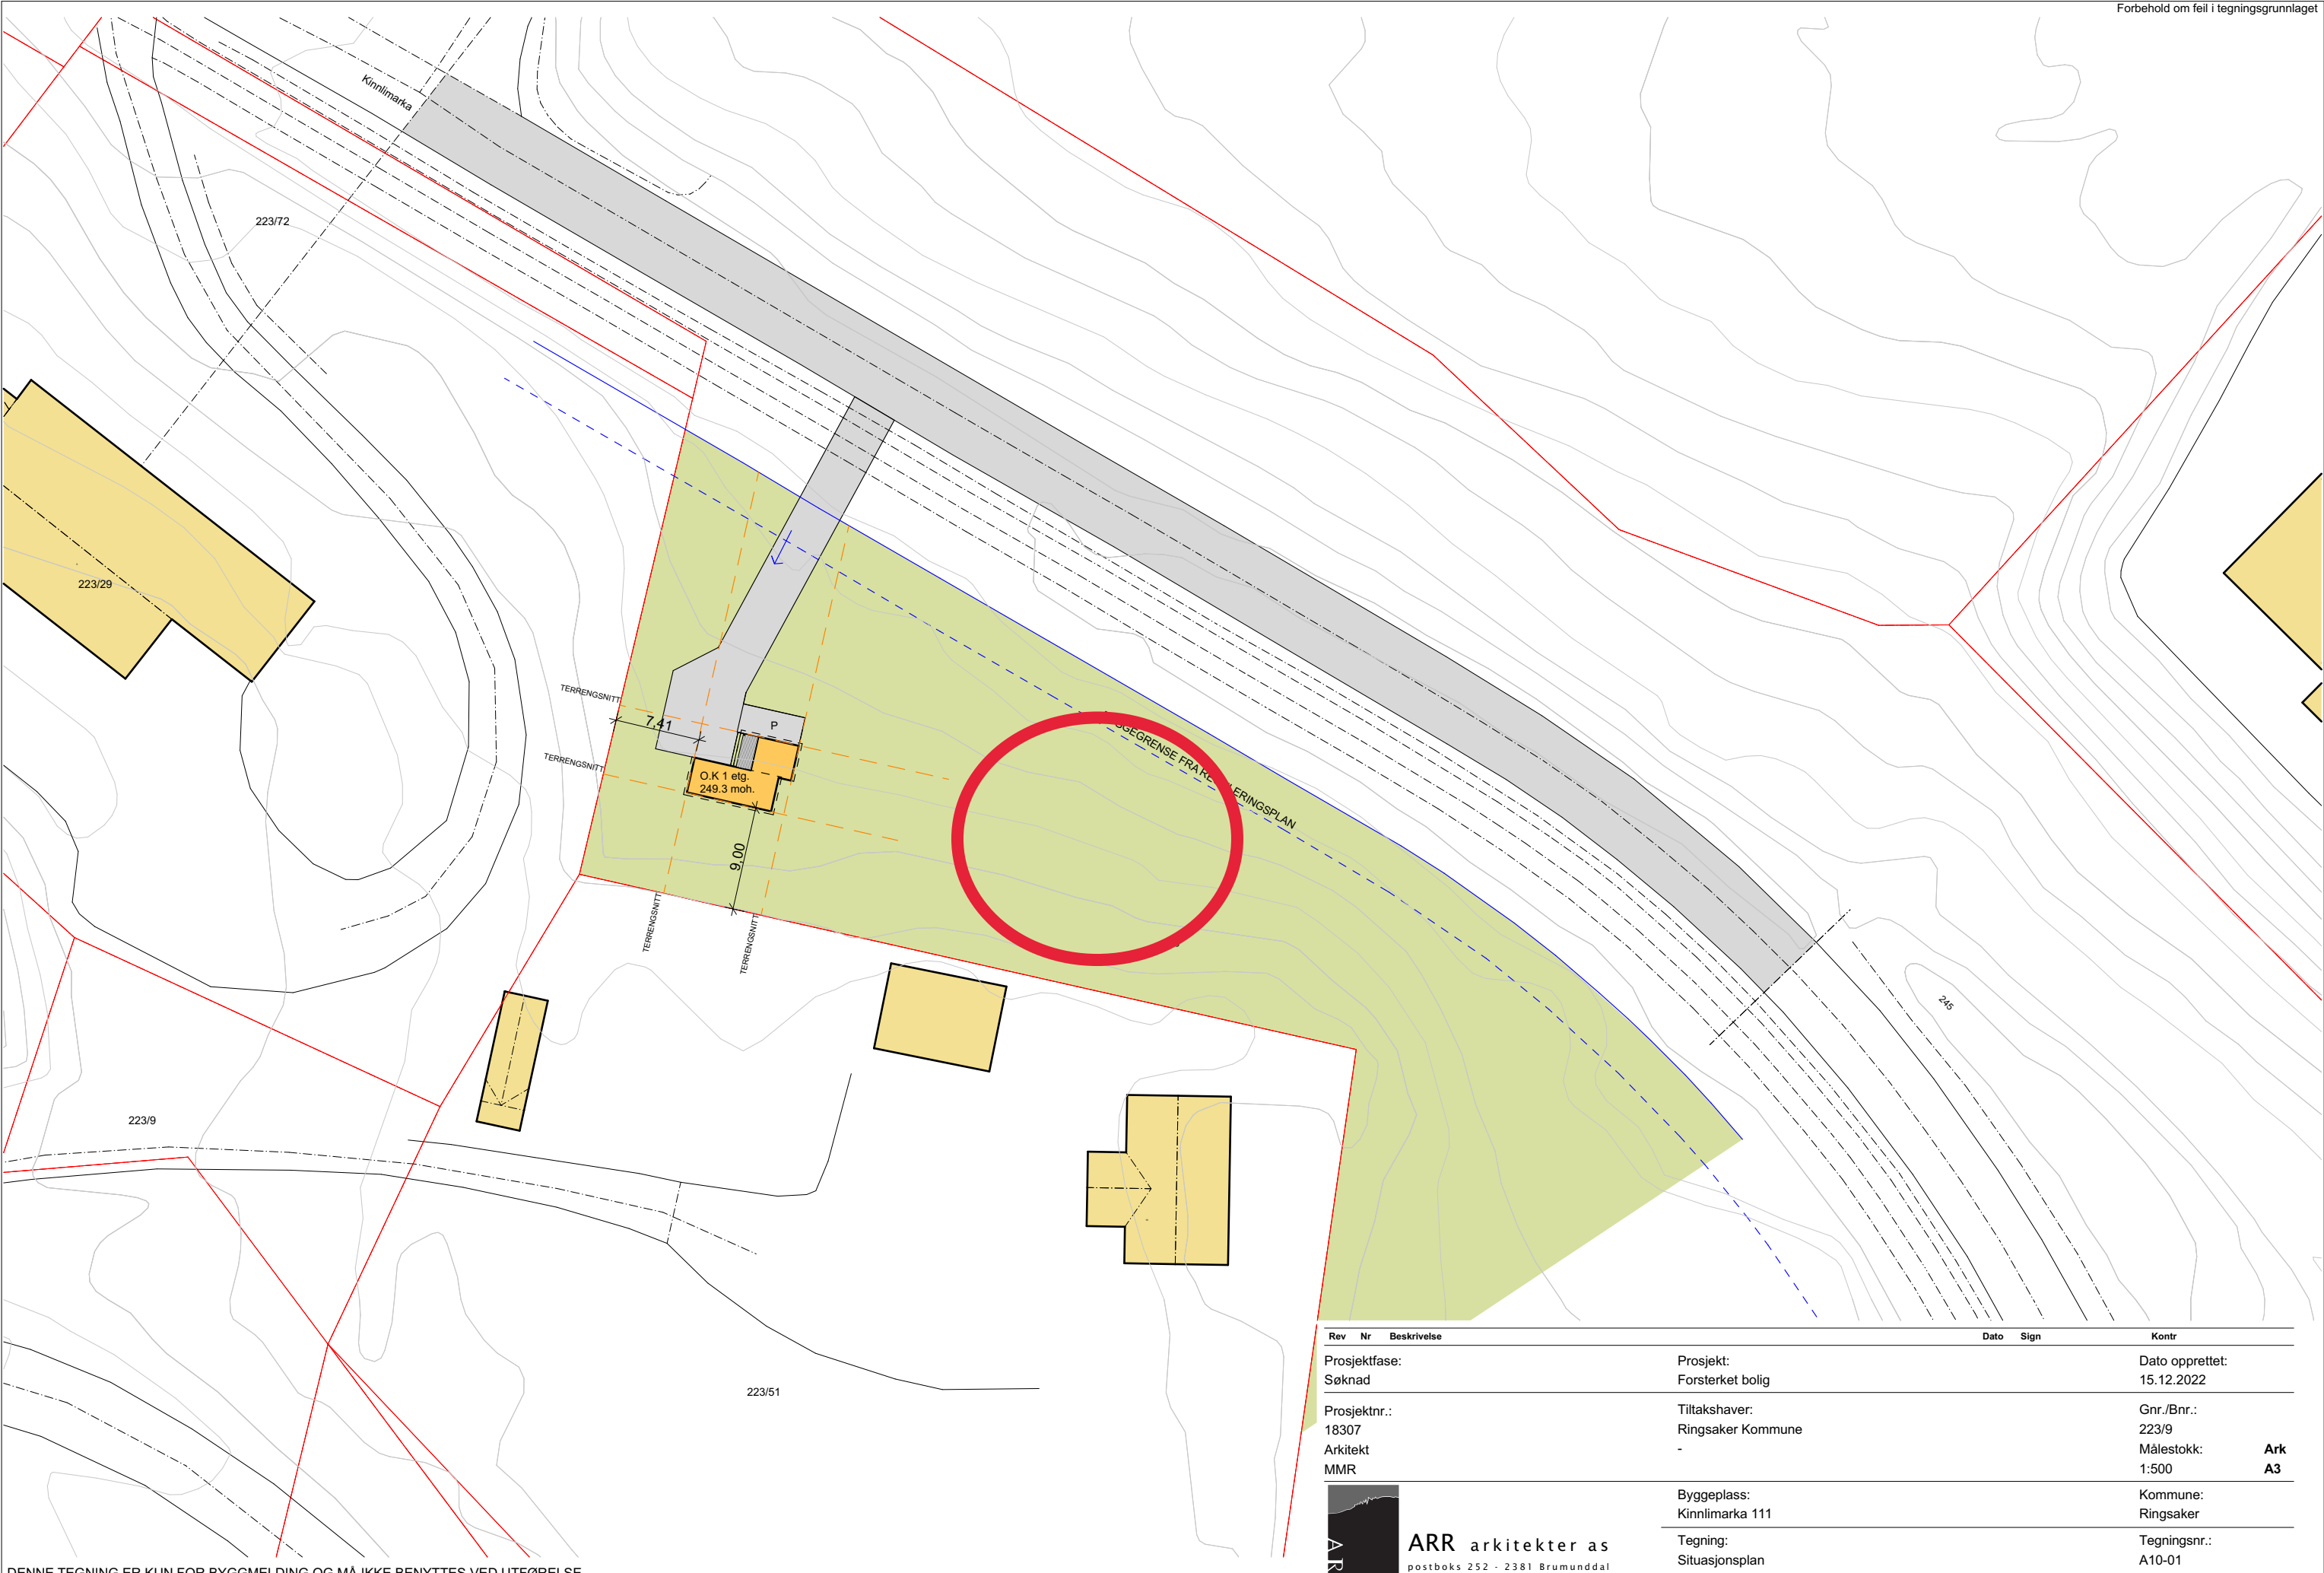

DENNE TEGNING ER KUN FOR BYGGMELDING OG MÅ IKKE BENYTTES VED UTFØRELSE.
NB! Bygningen forutsettes bygd etter retningslinjer i TEK 17 og Norsk Standard. Presisering av sikkerhet for: Vindu og andre glassfelt - Sikkerhet ved brann - Nedfall fra og sammenstøt med byggverk - Utforming av rekkverk og trapper. Målsetting er fra ytterkant av bindingsverk eller murvegg.

Rev	Nr	Beskrivelse	Dato	Sign	Kontr
Prosjektfase: Søknad			Prosjekt: Forsterket bolig		Dato opprettet: 15.12.2022
Prosjektnr.: 18307			Tiltakshaver: Ringsaker Kommune		Gnr./Bnr.: 223/9
Arkitekt: MMR			-		Målestokk: 1:500
					Ark A3
			Byggeplass: Kinnlimarka 111		Kommune: Ringsaker
			Tegning: Situasjonsplan		Tegningsnr.: A10-01



ARR arkitekter as
postboks 252 - 2381 Brumunddal
tlf. 930 88 975 - e-post: post@arrark.no
internet t: www.arrark.no