




Eksisterende

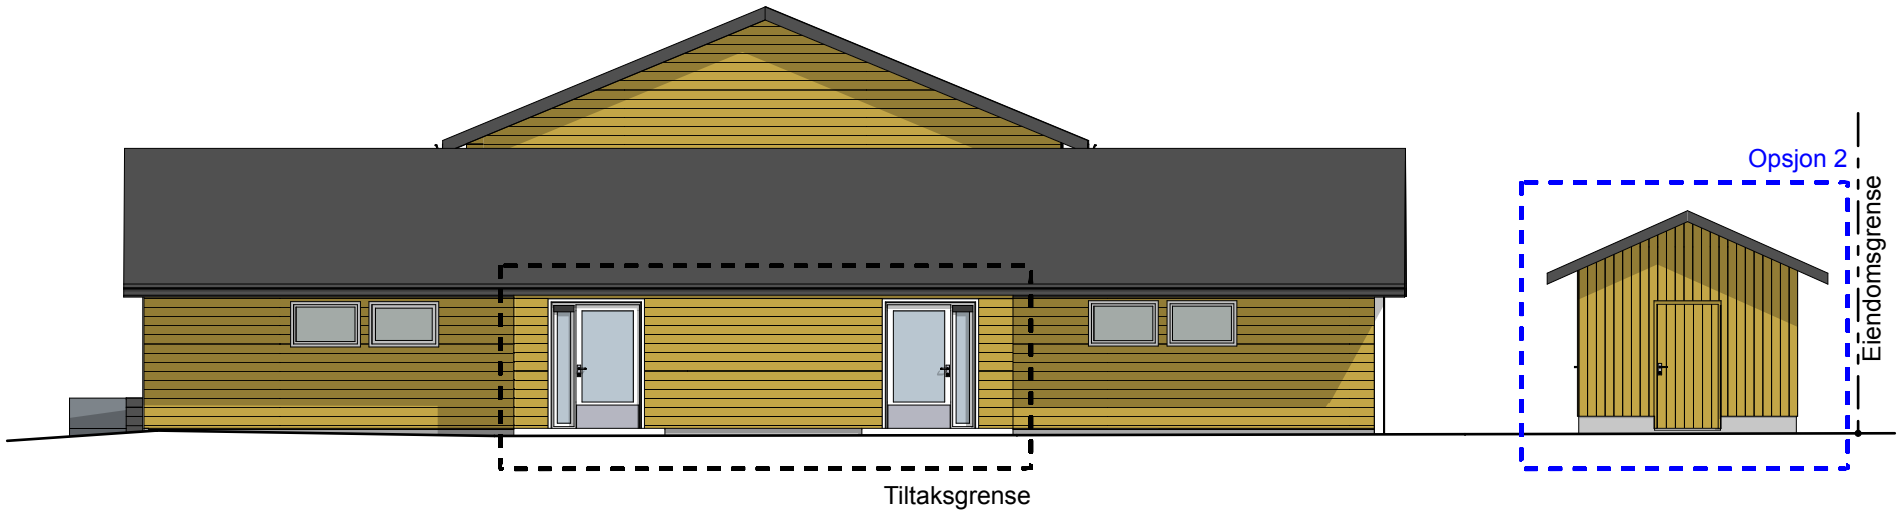

Planlagt