


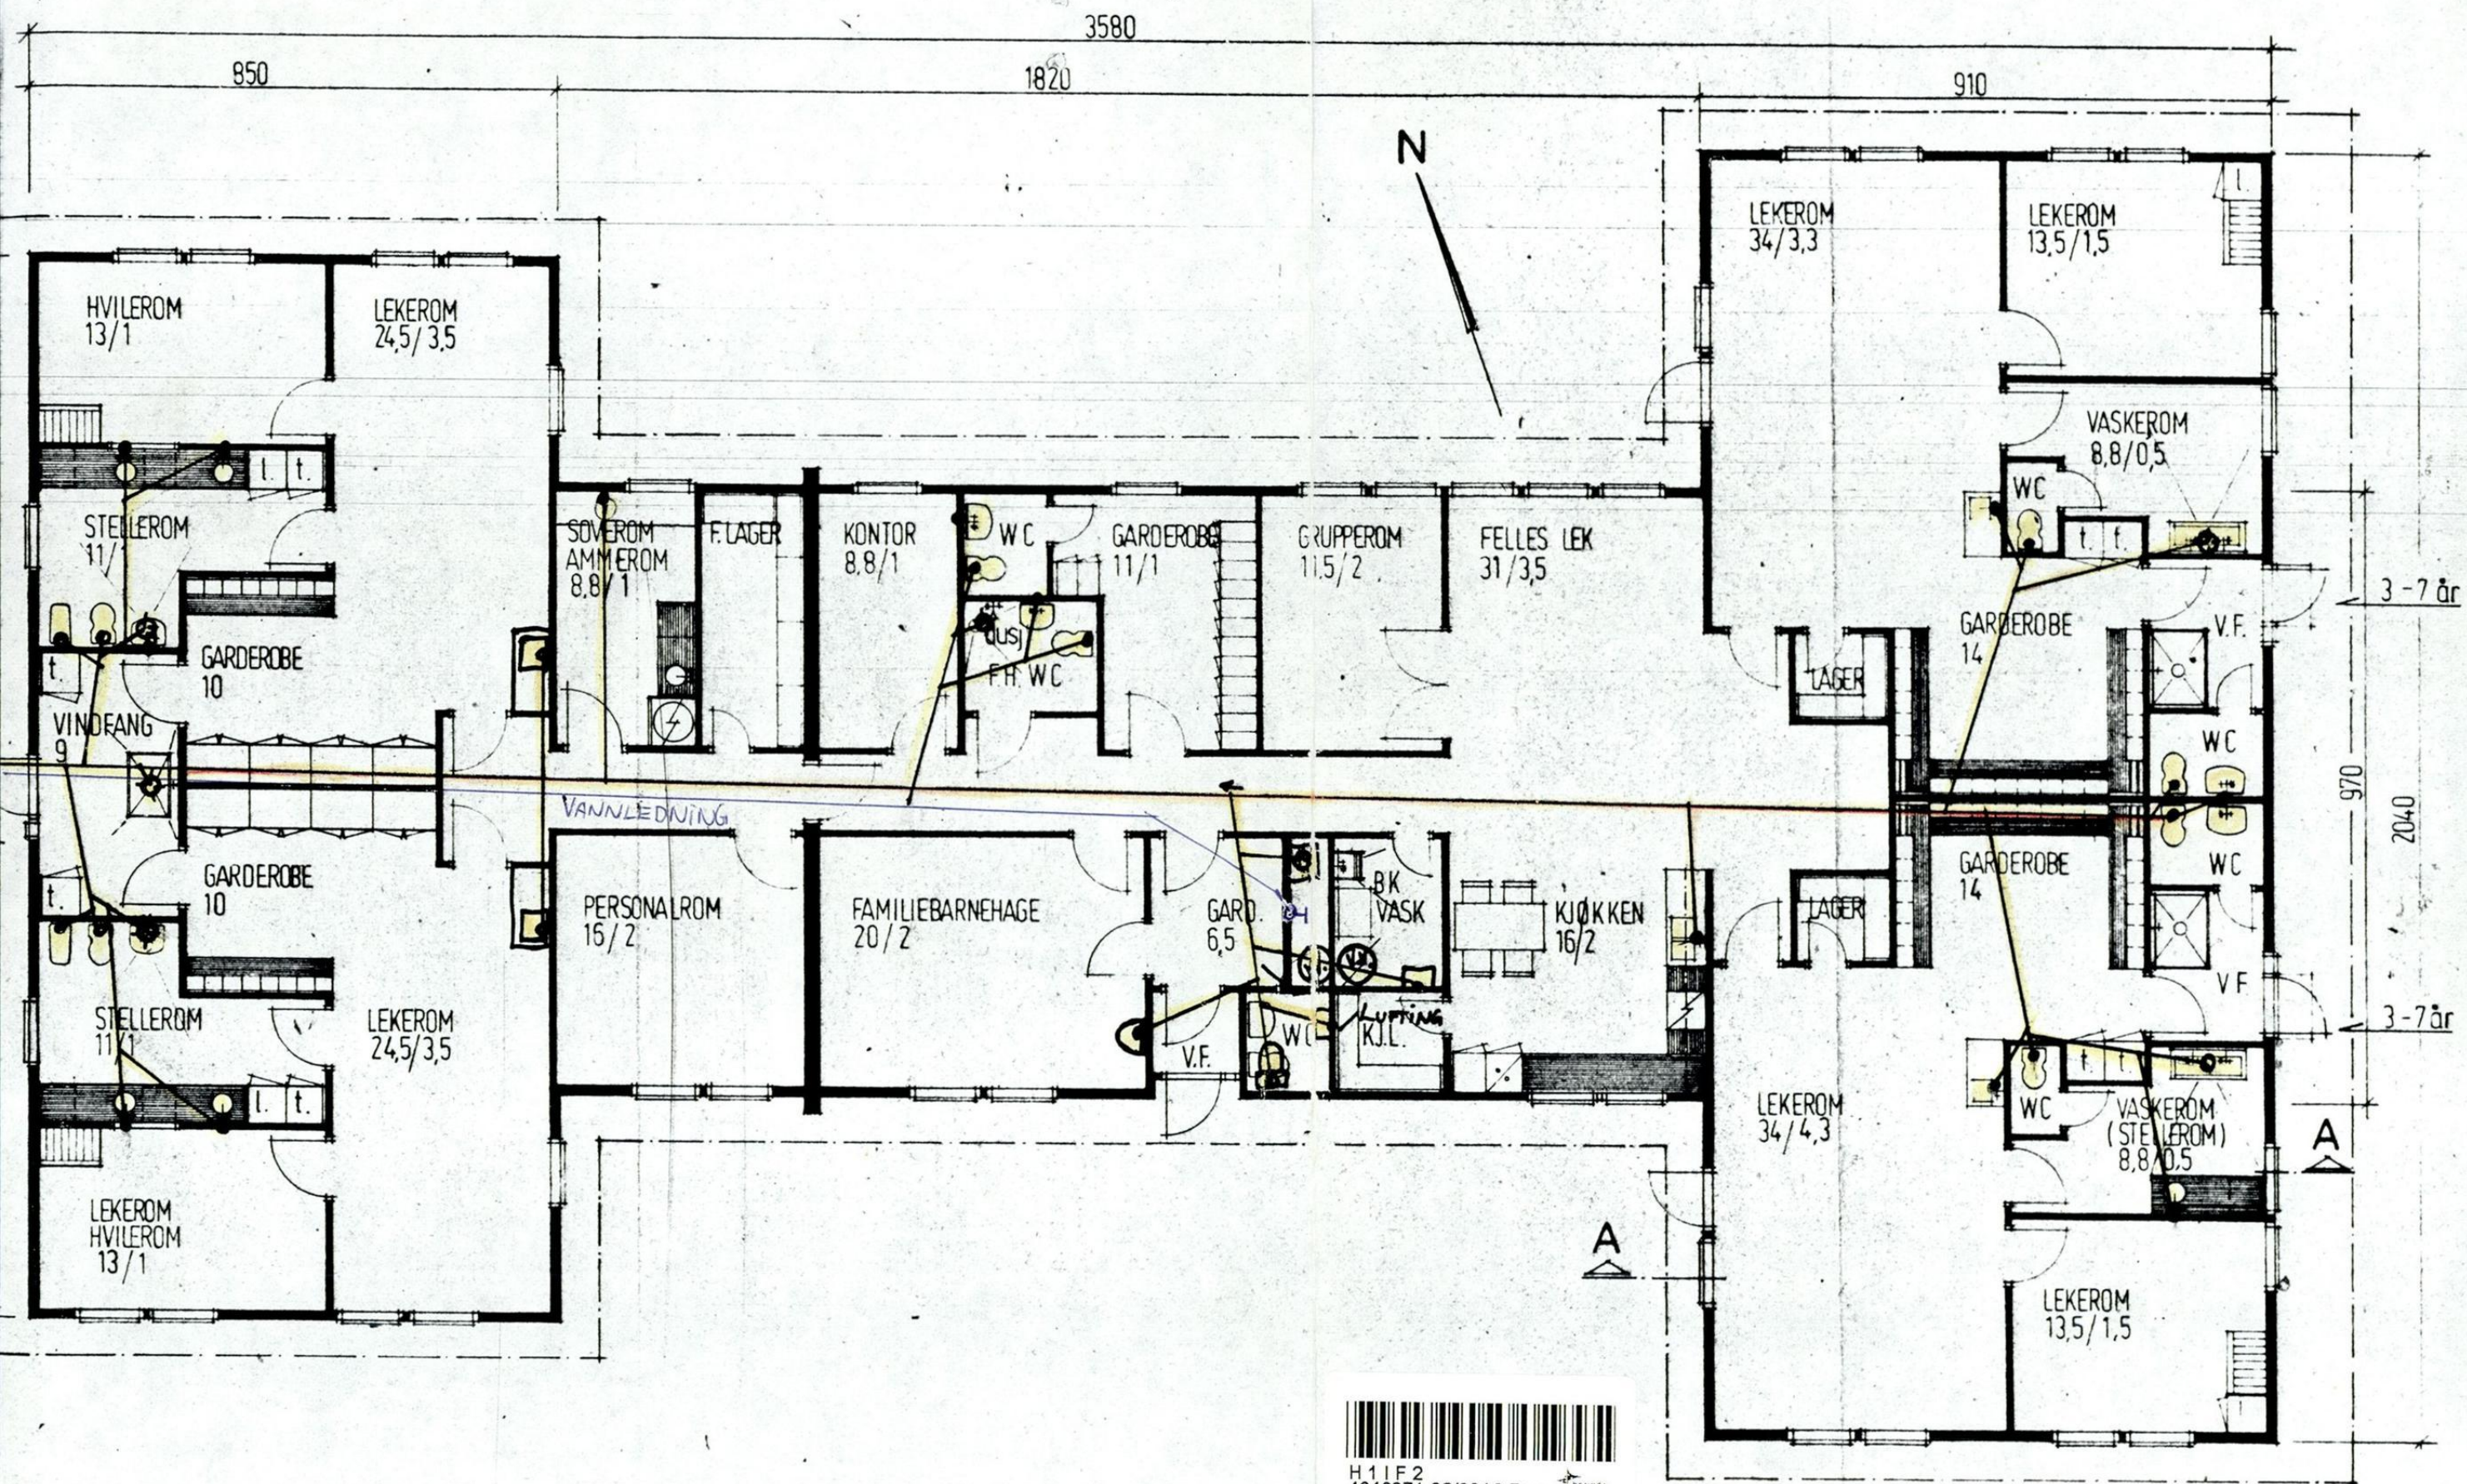

H11 F2  
4646371 38/3016 Bun

BRUTTOAREAL: 506 m<sup>2</sup>

*Sandal Barnehage*

KORRIGERT  
KORRIGERT  
tegning

Mål:  
Korrigerings

prosjekt

Byggherre:

Arkitekt:

Denne tegn  
eller nyttet

arkit

Tegn. S

Konf.

Dato 28.1

prosj

