
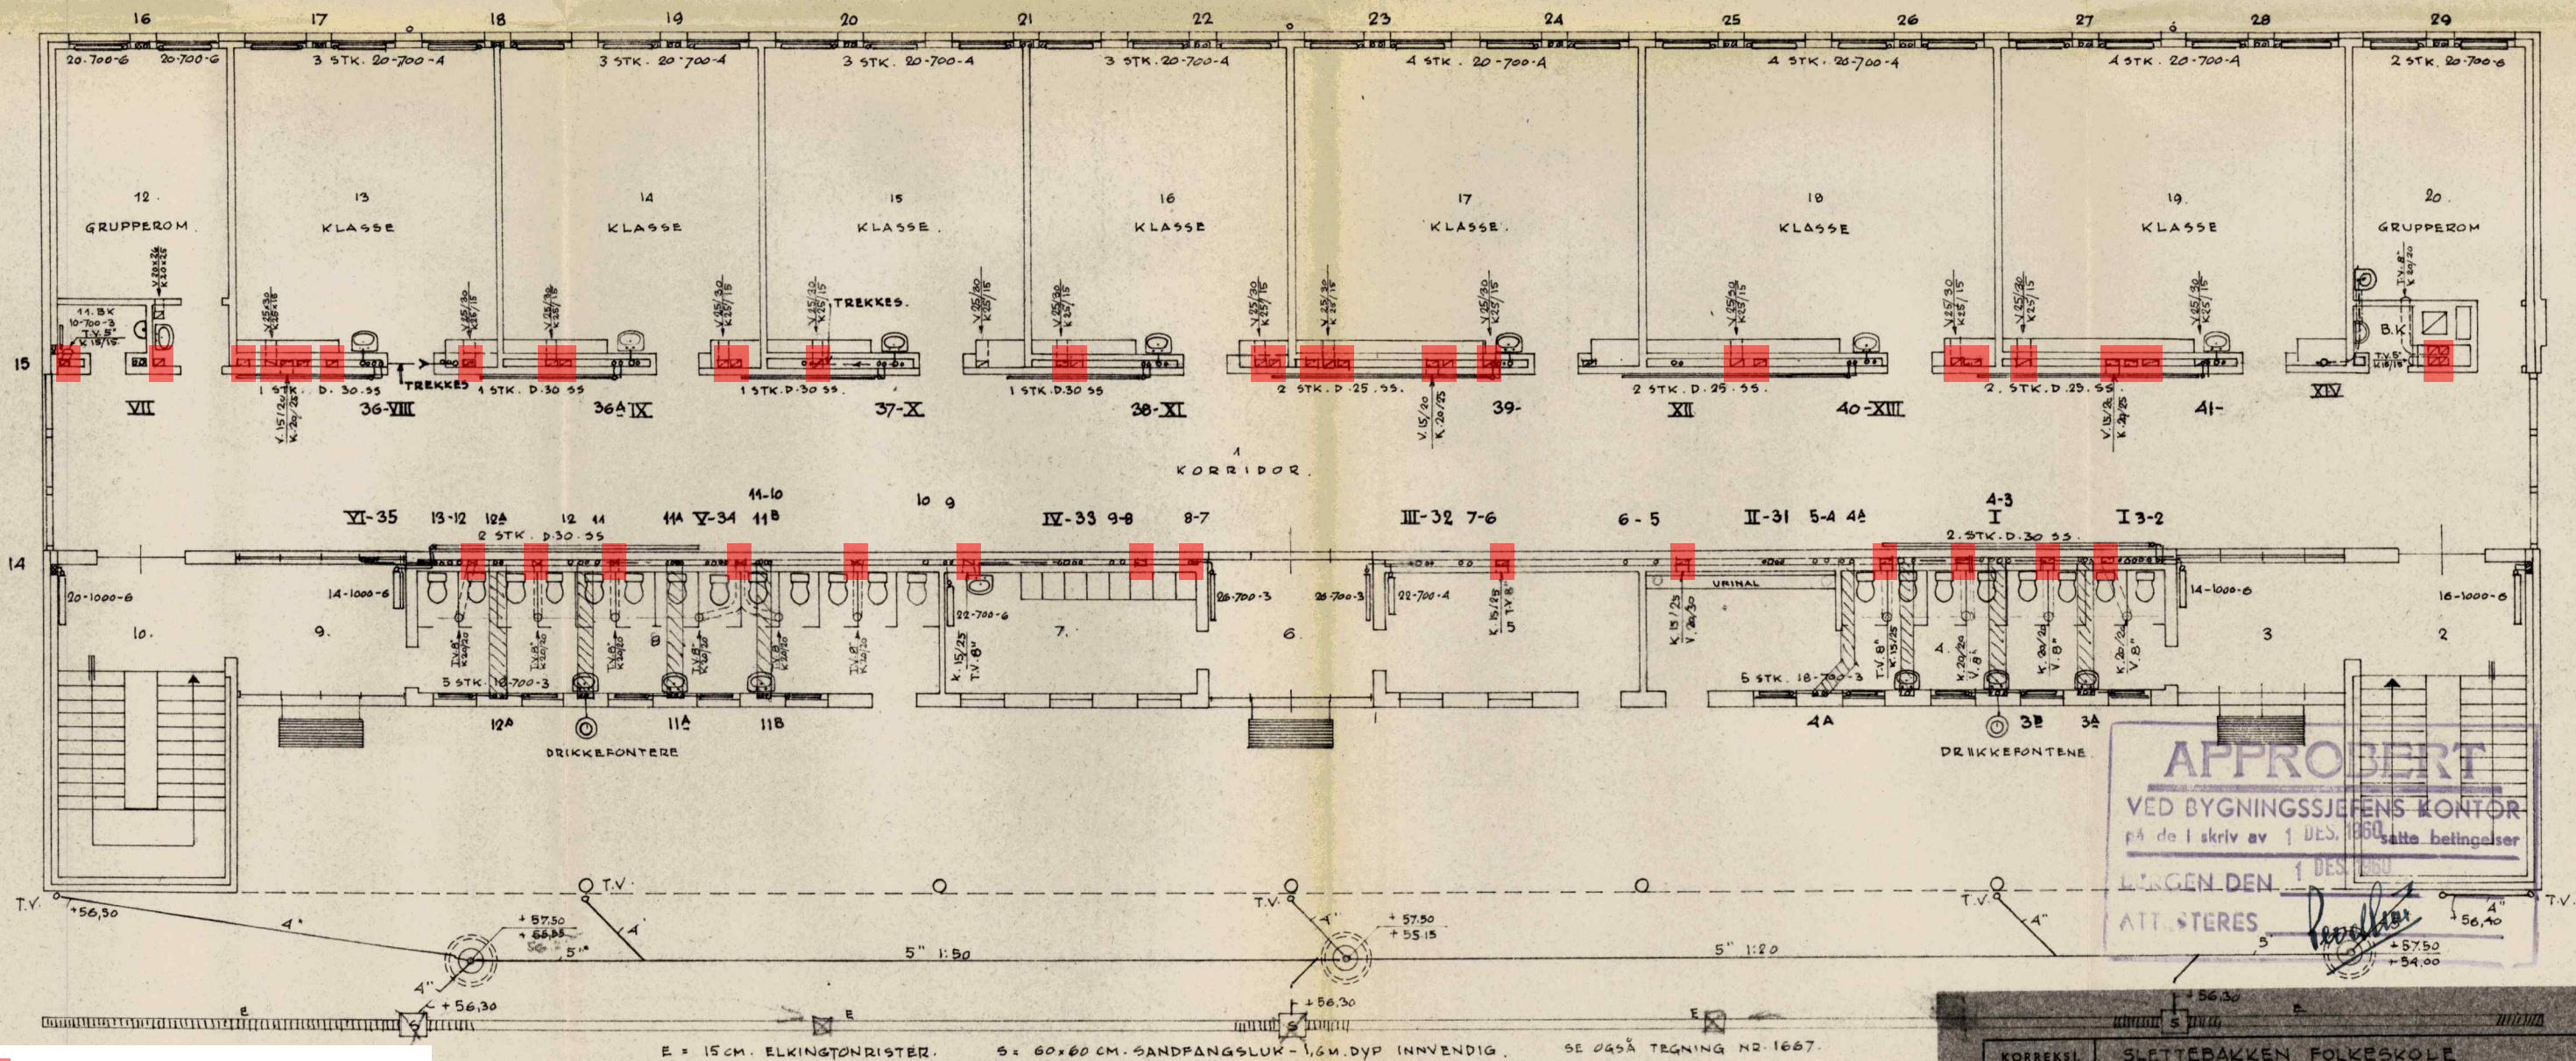


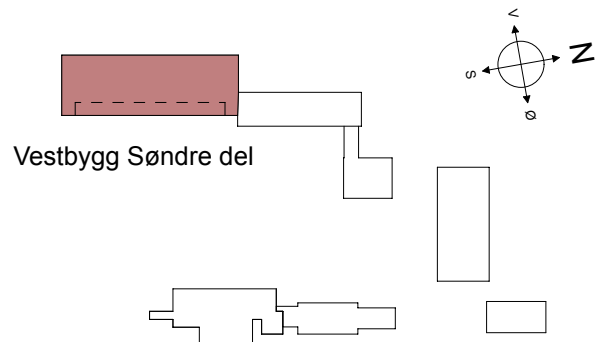

antatt eksisterende kjent asbest (eternitt kanaler)

Prosjekt:
Slettebakken skole ventilasjon.
Wilhelm Bjerknes vei 15, 5081 Bergen

Tiltakshaver:
Etat for bygg og eiendom

Prosjekterende:
Arkitektgruppen Cubus AS
Halvdan Kjerulfs gate 4, 5017 Bergen
55 21 44 00 office@arkcubus.no

ARKITEKTGRUPPEN CUBUS

Rev	Beskrivelse	Dato	Sign	Kontr	Godkj

Tegning
Vestbygg søndre del Plan 1 etg. asbest eksisterende

Tegningsmaterialet er basert på eksisterende tegningsgrunnlag.
Det kan forekomme avvik.

Prosjektnr.
2304000

Fase.
Rammesøknad

Dato
08.12.2023

Tegnet av:

Gnr./Bnr./Festnr.
160/904

Kontrollert av:

Mål:
1:150

Godkjent

Tegningsnr.
A21-02

Rev. ID