


Et. 1 ny u/riving
1 : 100

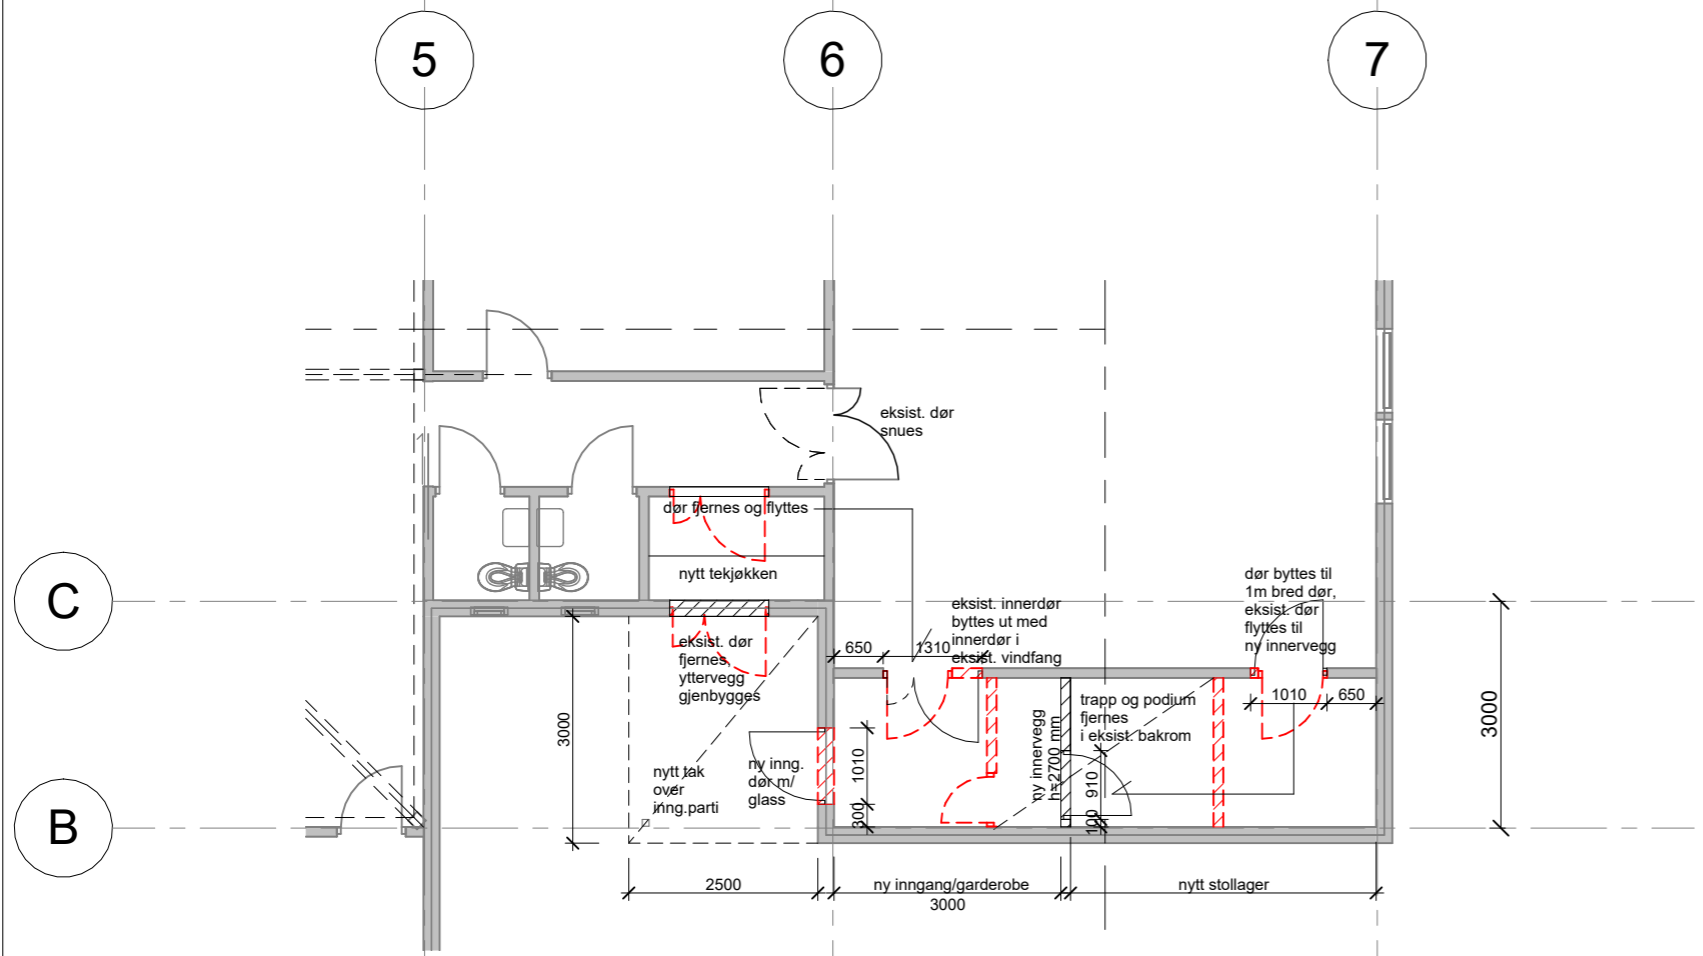

Et. 1 ny m/riving
1 : 100

Rev.	Revisjonen gjelder	Utført	Kontr.	Dato
Trysil Bibliotek		Målestokk	Dato	05/03/24
		1 : 100	Tegnet	w.e.t.
			Kontr.	w.e.t.
NY PLAN v/MORENSALEN		Arkstørrelse	Prosjektnr.	23125
		Fase:	Forprosjekt	
		Tegningsnr.	A0-112	
		Rev.		



lab 4 prosjektering as
Landskap, arkitektur, arealplan og byggeteknikk
firmapost@lab4p.no
Trysil, Størksvegen 2, 2420 TRYSIL Tlf. 62 45 06 85 / Elverum, Kirkevegen 74, 2409 ELVERUM Tlf. 95 74 98 44